


HÆÐ ROFA 30 110cm frá fullfræghengnu gölfi. HÆÐ Tengla við ROFA
 sé í sömu hæð og ROFINN, NEMA ANNARS sé getið.
 HÆÐ Tengla í Eldhúsi, Reymslu, ÞVOTTAHÆRB og ÞSÍLAGEXMSLU sé 100 cm
 aðrir Tenglar 200cm frá RÓLFÍ.
 ÖLL mál miðist við miðja DÖS Pipur eru 16mm vir 1,5g.
 málstraumur ROFA og Tengla skál vera 10A nema annars sé getið
 við málningar fyrir DÖSUN í LOFT og niðurtökum en
 Ráðlagt að nota smíðateikningar.

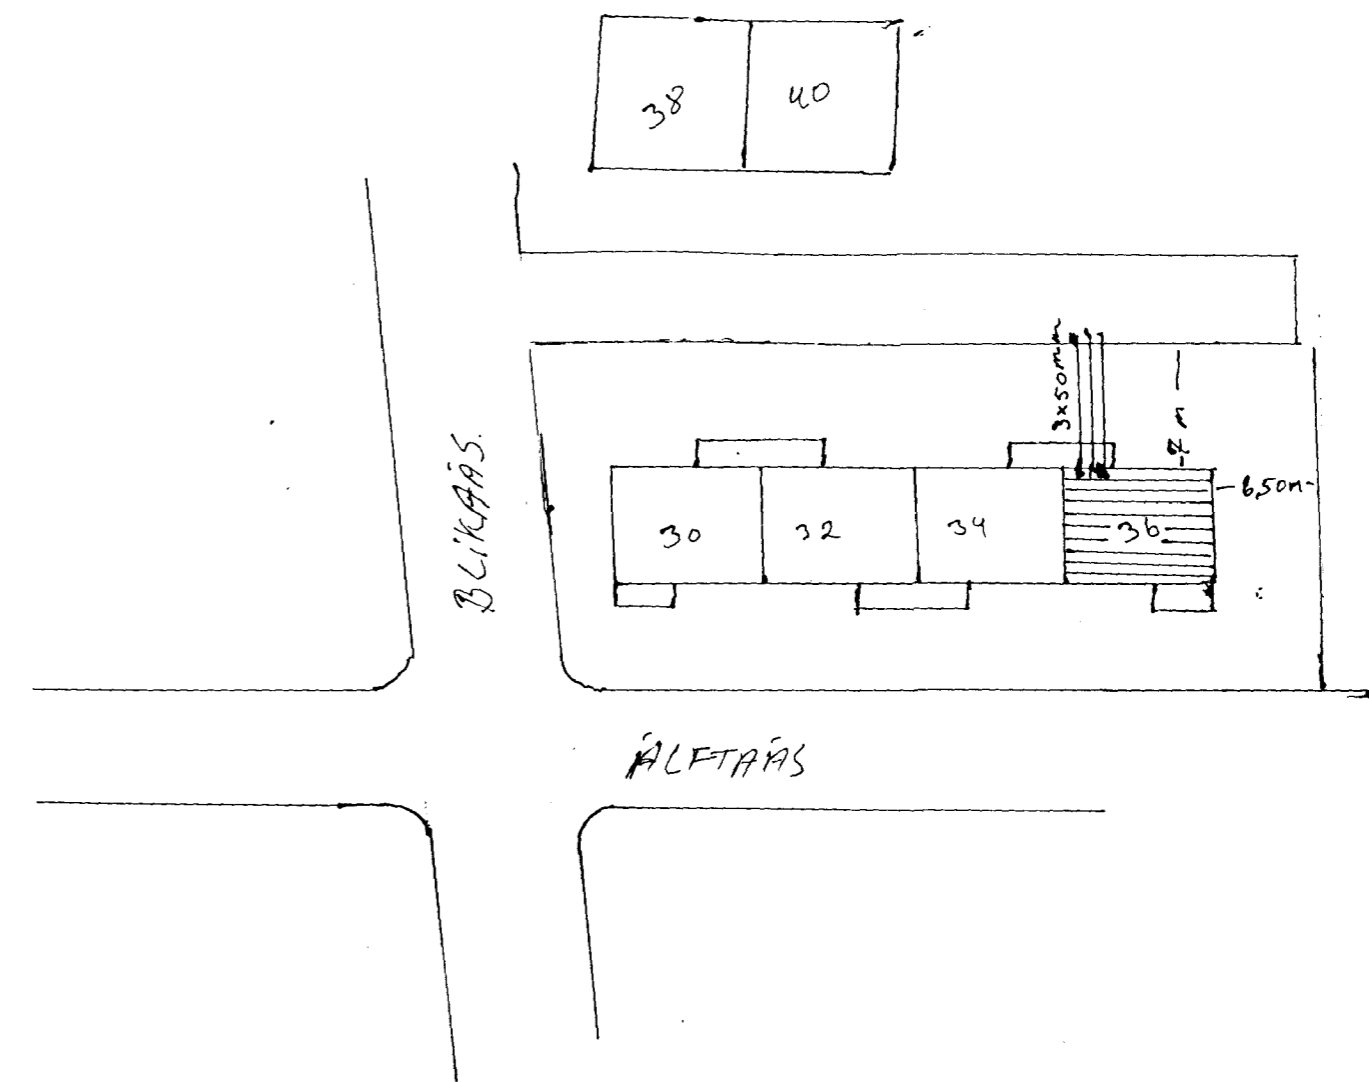

VEIÐ	DRÖG:
Blikrás 36	15.05.01
HAFNARFARÐI	HAUNAD:
	RB
SNID / AESTÖÐILMYND	YFIRSKRIFAÐI:
	RB
	KYRPAÐI:
Reynar Þarðarson	