T3-G1

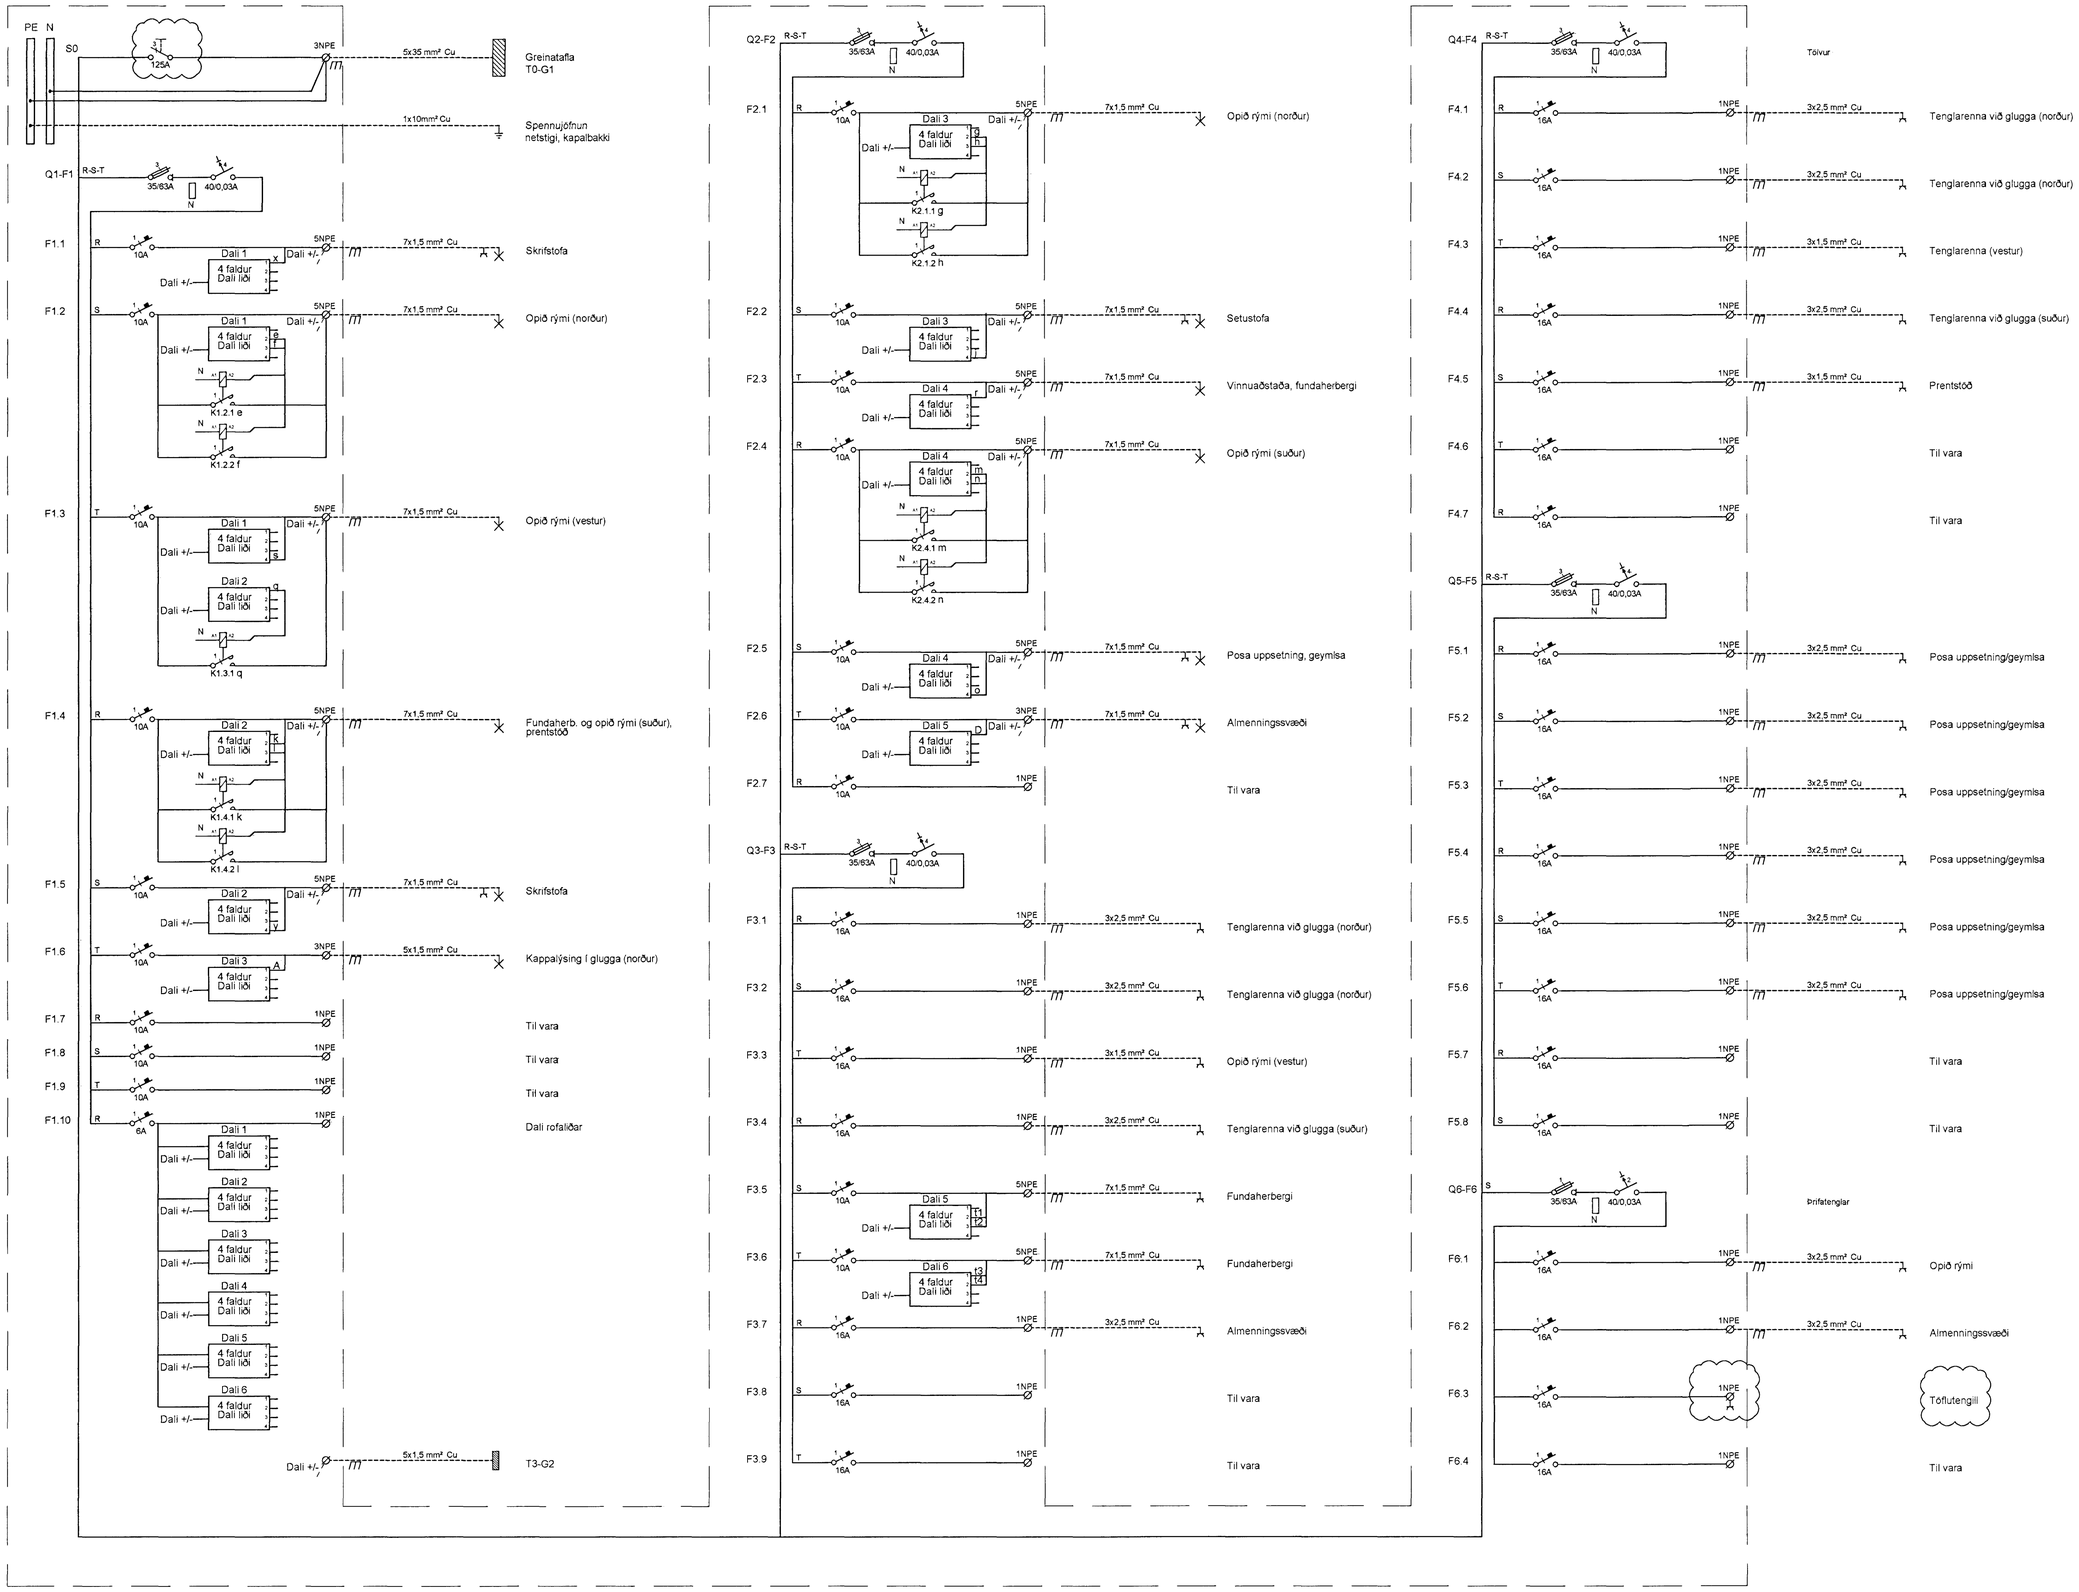

Byggingafulltrúi Hafnarfjarðar
Móttekið þann
28 AUG 2013

ÚTI INNI
ARKITEKTAR
Jón Þór Þorvaldsson Aí, FSSA
Kt. 021256 7579

Útg.	Dags.	Skýring	Hannað/Yfirfarið
A	28.08.13	Innkomandi rofi, töflutengill	BSG/ÓG

VSB
VERKFRÆÐISTOFA
BÆJARHRAUN 20 • 220 HAFNARFJÖRÐUR • KENNIT. 710796-2899
vsb@vsb.is • Sími 585 8600 • Fax 585 8610 • www.vsb.is

Áritun sérhönnuðar
Örn Guðmundsson
Kt: 220961 2739 • om@vsb.is

Verkheiti
DALSHRAUN 3
HAFNARFIRÐI

Verkhluti
Rafkerfi
Einlínumynd / Greinatafla T3-G1

Hannað	Teiknað	Yfirfarið	Kvarði		Síða
BSG	BSG	ÓG	-	/ A1	-
Dags.		Verkefni	Teikning		Útgáfa
17.07.2013		07244	R6 311		A

V:\2007\07244\T\07244-Dalshraun 3\Sheets\Ra\07244-R6 311 - .dwg