


T3-G2

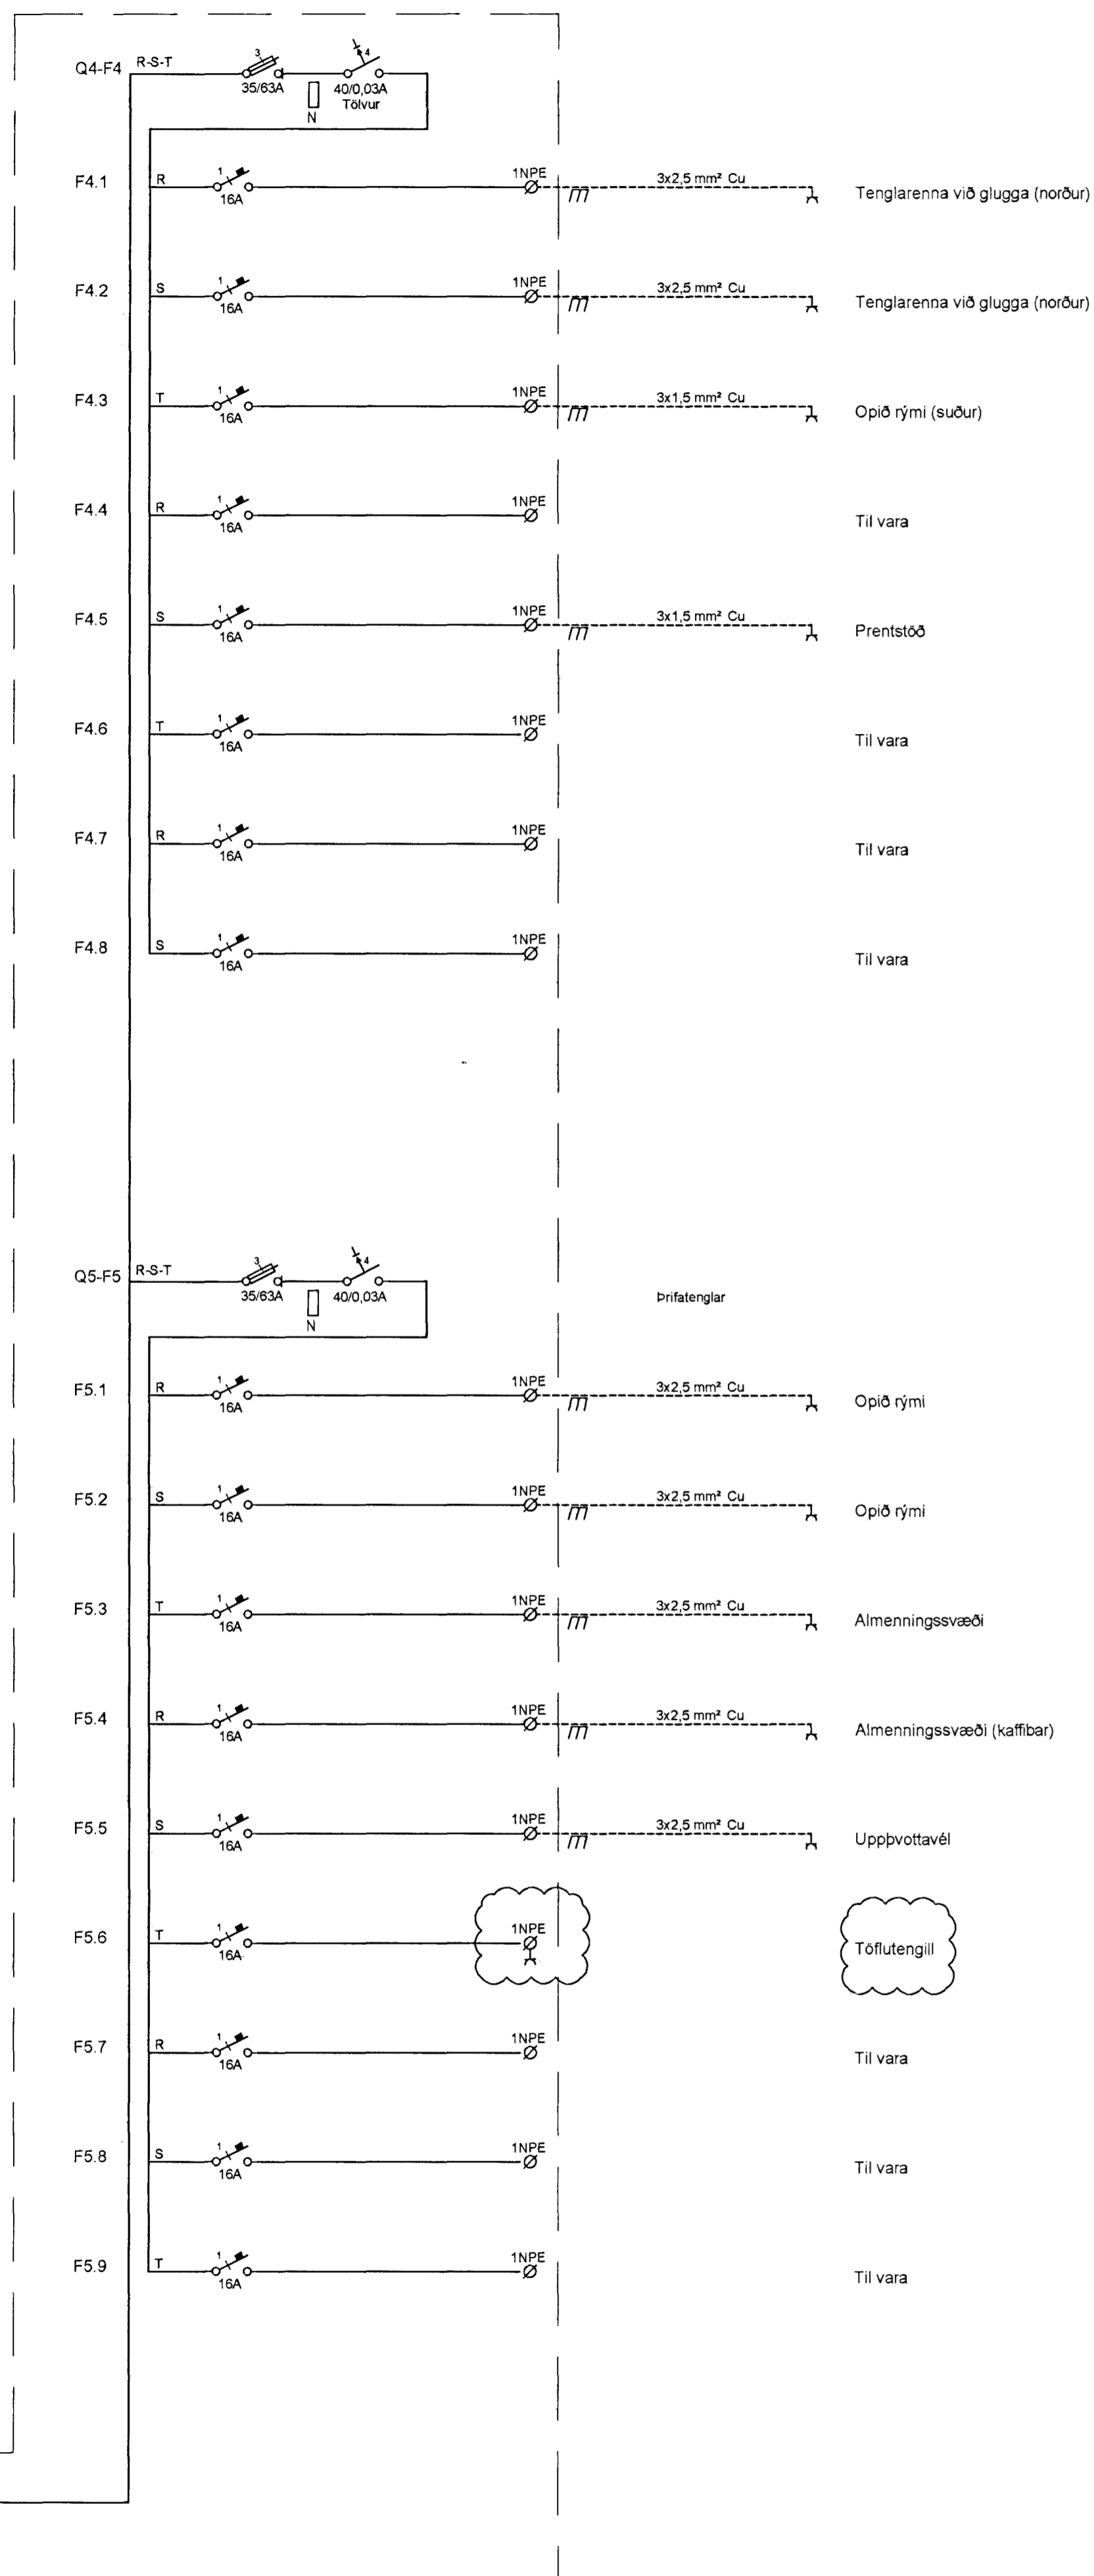

Byggingafultrúi Hafnarfjarðar  
Móttekið þann  
28 AUG 2013

ÚTI  
ARKITEKTAR  
Jón Þór Þorvaldsson AL FSSA  
Kt. 0212567579

A 28.08.13 Töflutengill BSG/ÖG  
Útg. Dags. Skýring Hannað/Virfanó

**VSB**

VERKFRÆÐISTOFA

BRJARHRAUN 20 • 220 HAFNARFJÖRDUR • KENNIT. 710736-2699  
vsb@vsb.is • Sími 565 9600 • Fax 565 9610 • www.vsb.is

Áritun sérhönnuðar					
Örn Guðmundsson					
Kt. 2205612739 • orn@vsb.is					
Verkefnið					
DALSHRAUN 3					
HAFNARFIRÐI					
Verkhliðið					
Rafkerfi					
Einlínunumynd / Greinatáfla T3-G2					
Hannað	Teiknað	Virfanó	Kvarði	Síða	
BSG	BSG	ÖG	-	/ A1	-
Dags.	Verkefni	Teikning	Útgáfa		
17.07.2013	07244	R6 322	A		

V:\2007\07244\107244-Dalshraun 3\Sheets\RA07244-R6-321-.dwg