
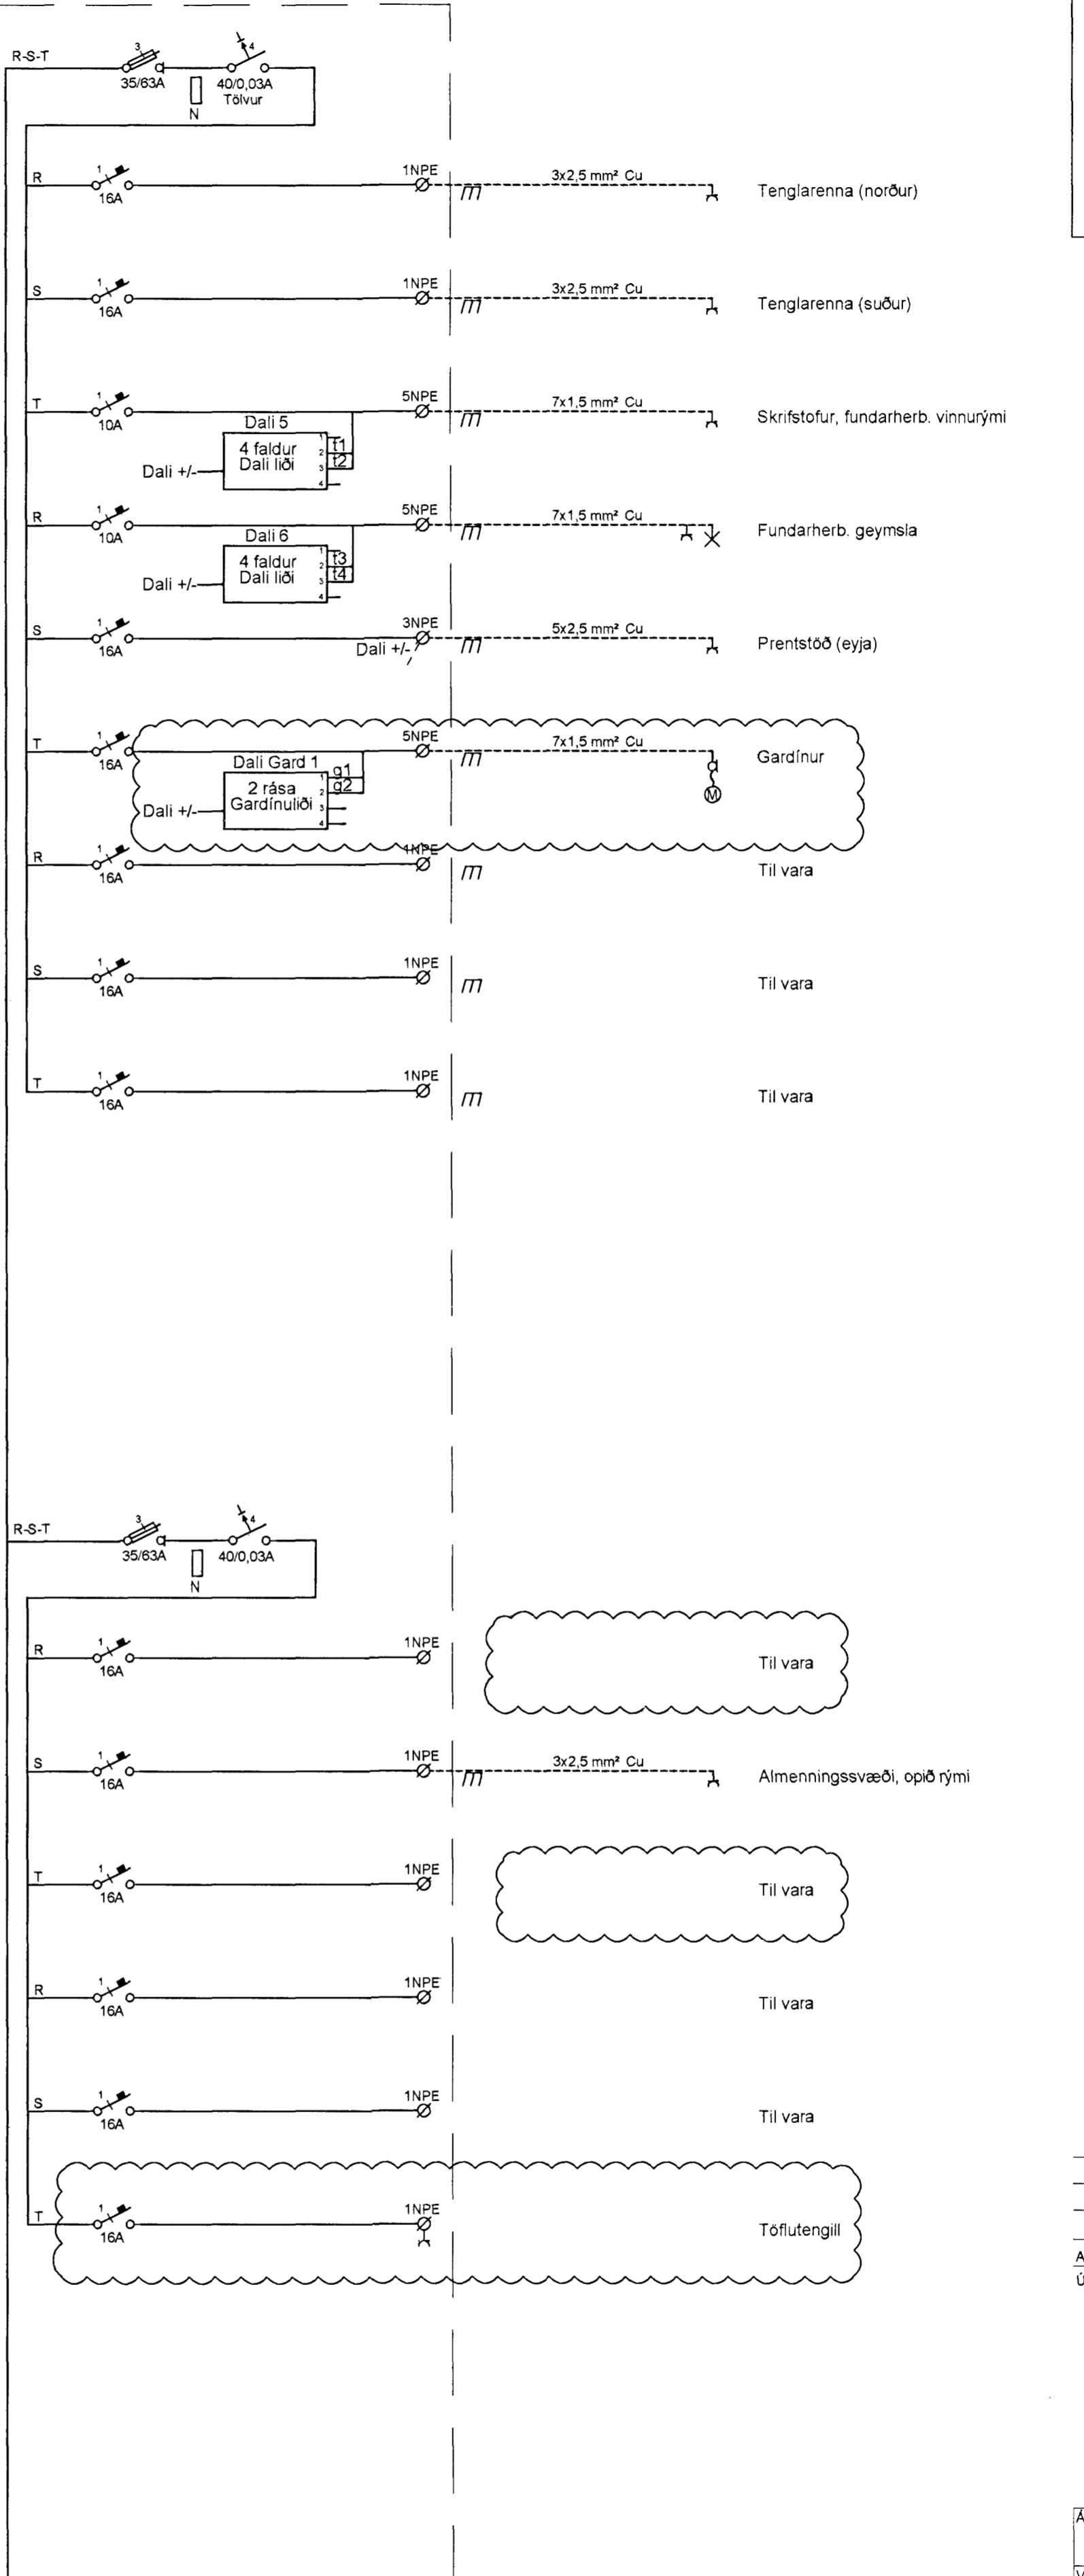
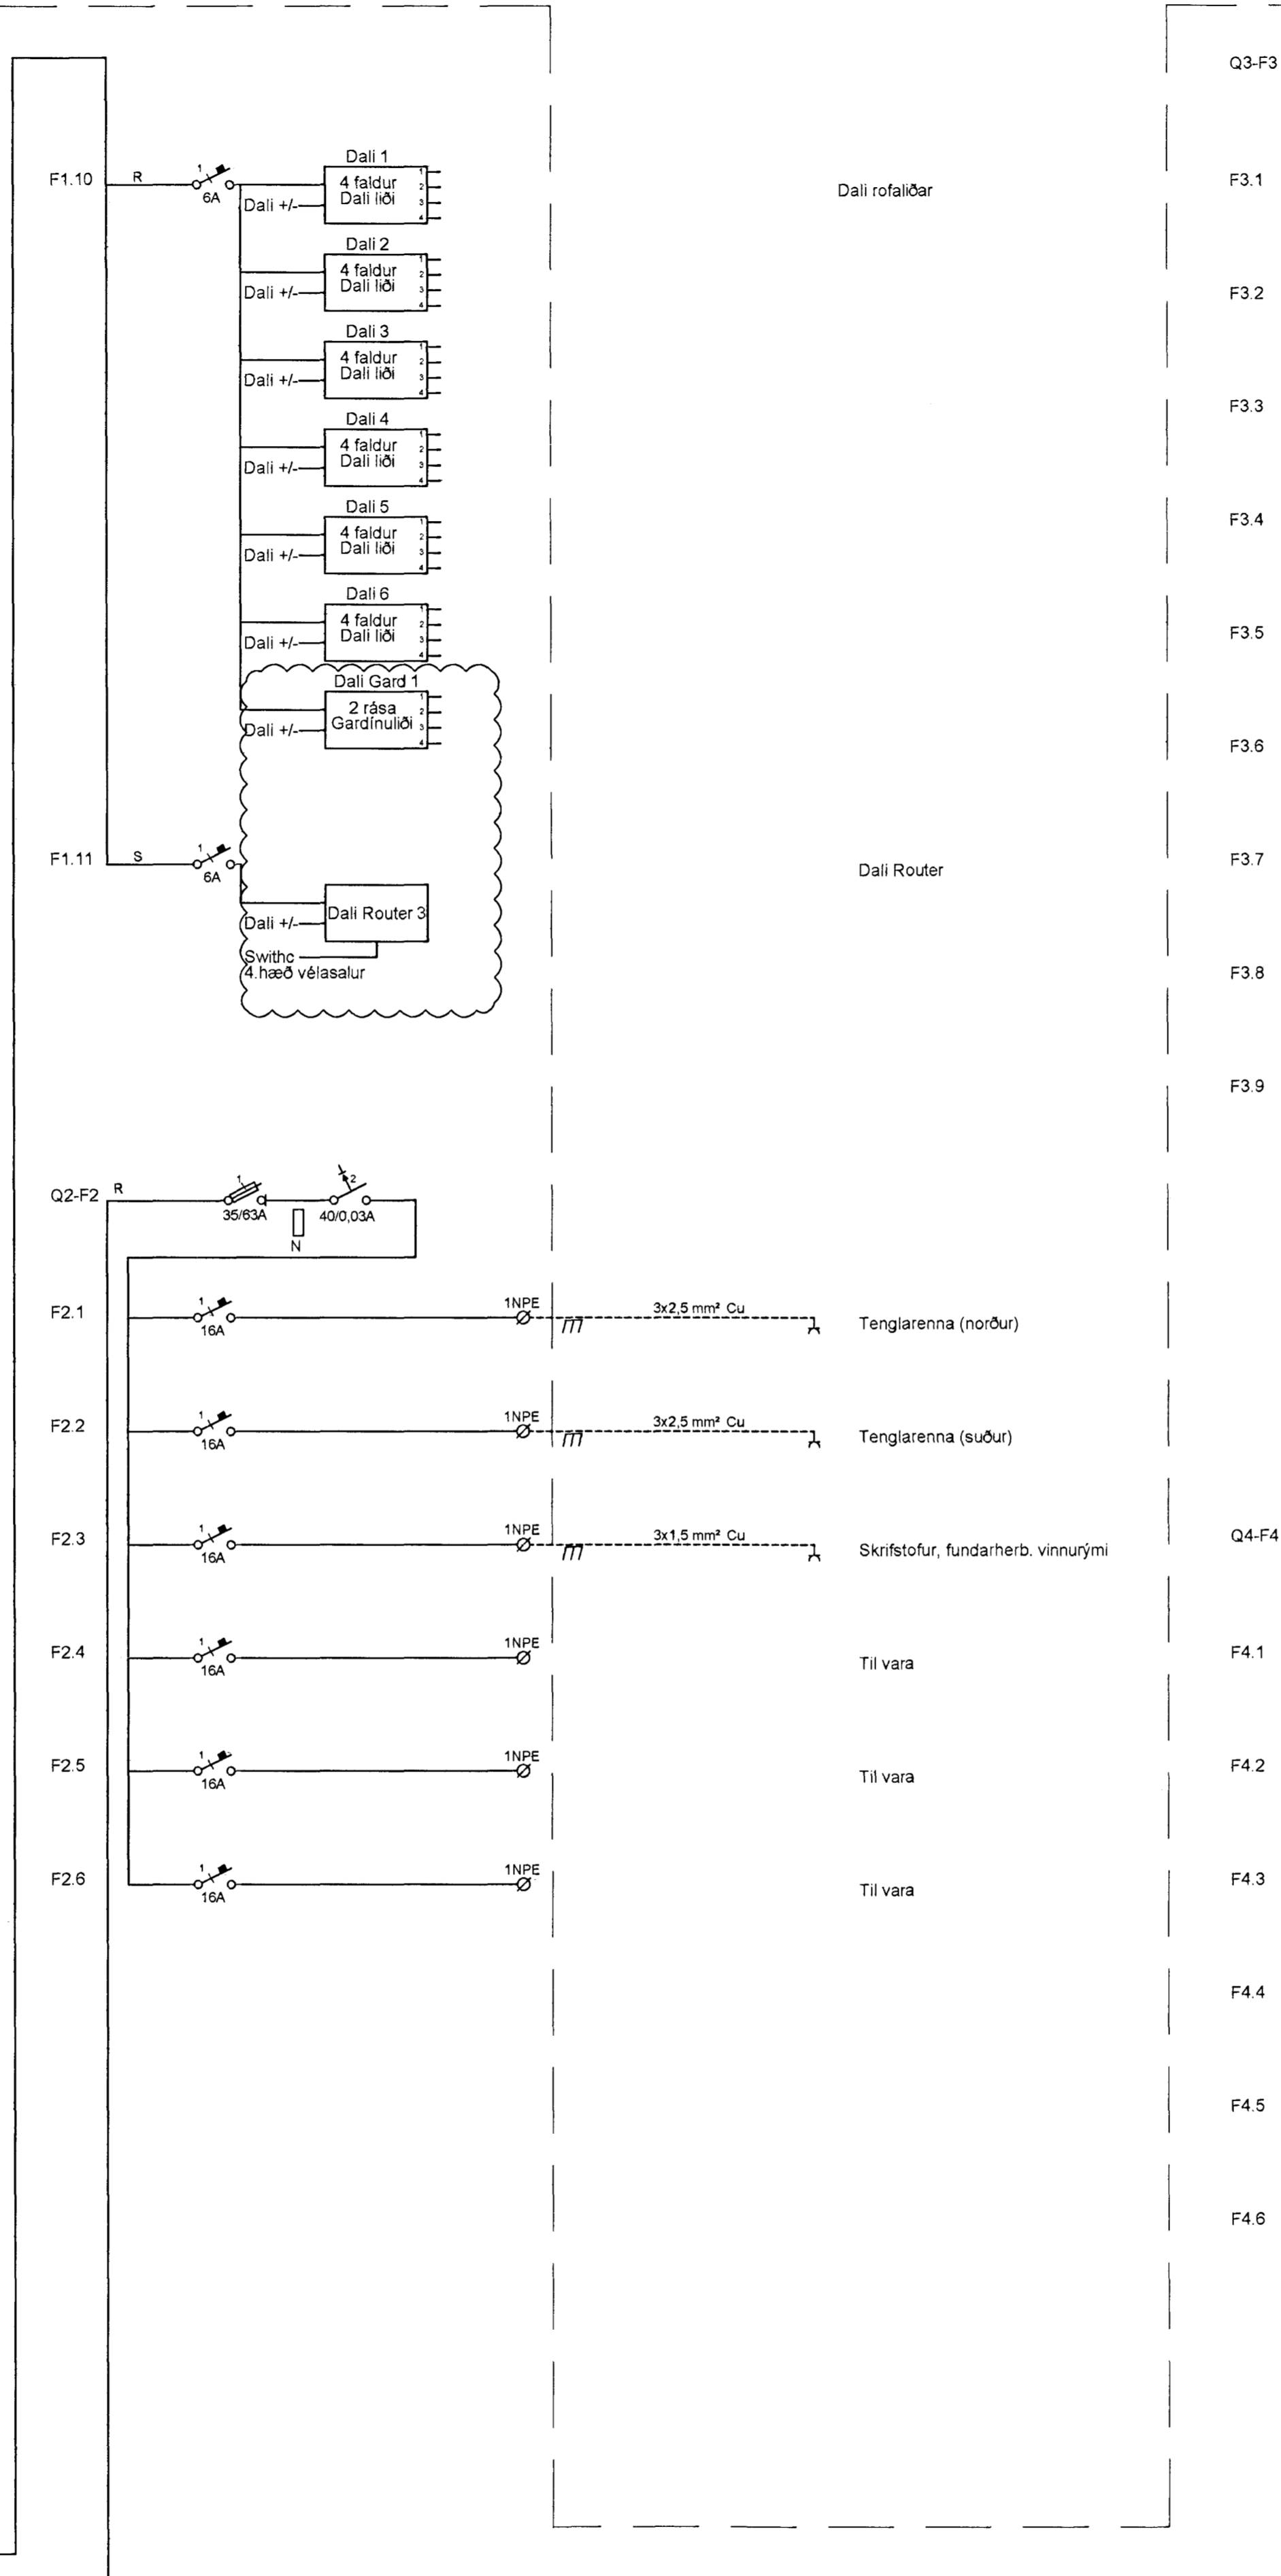


T5-G1

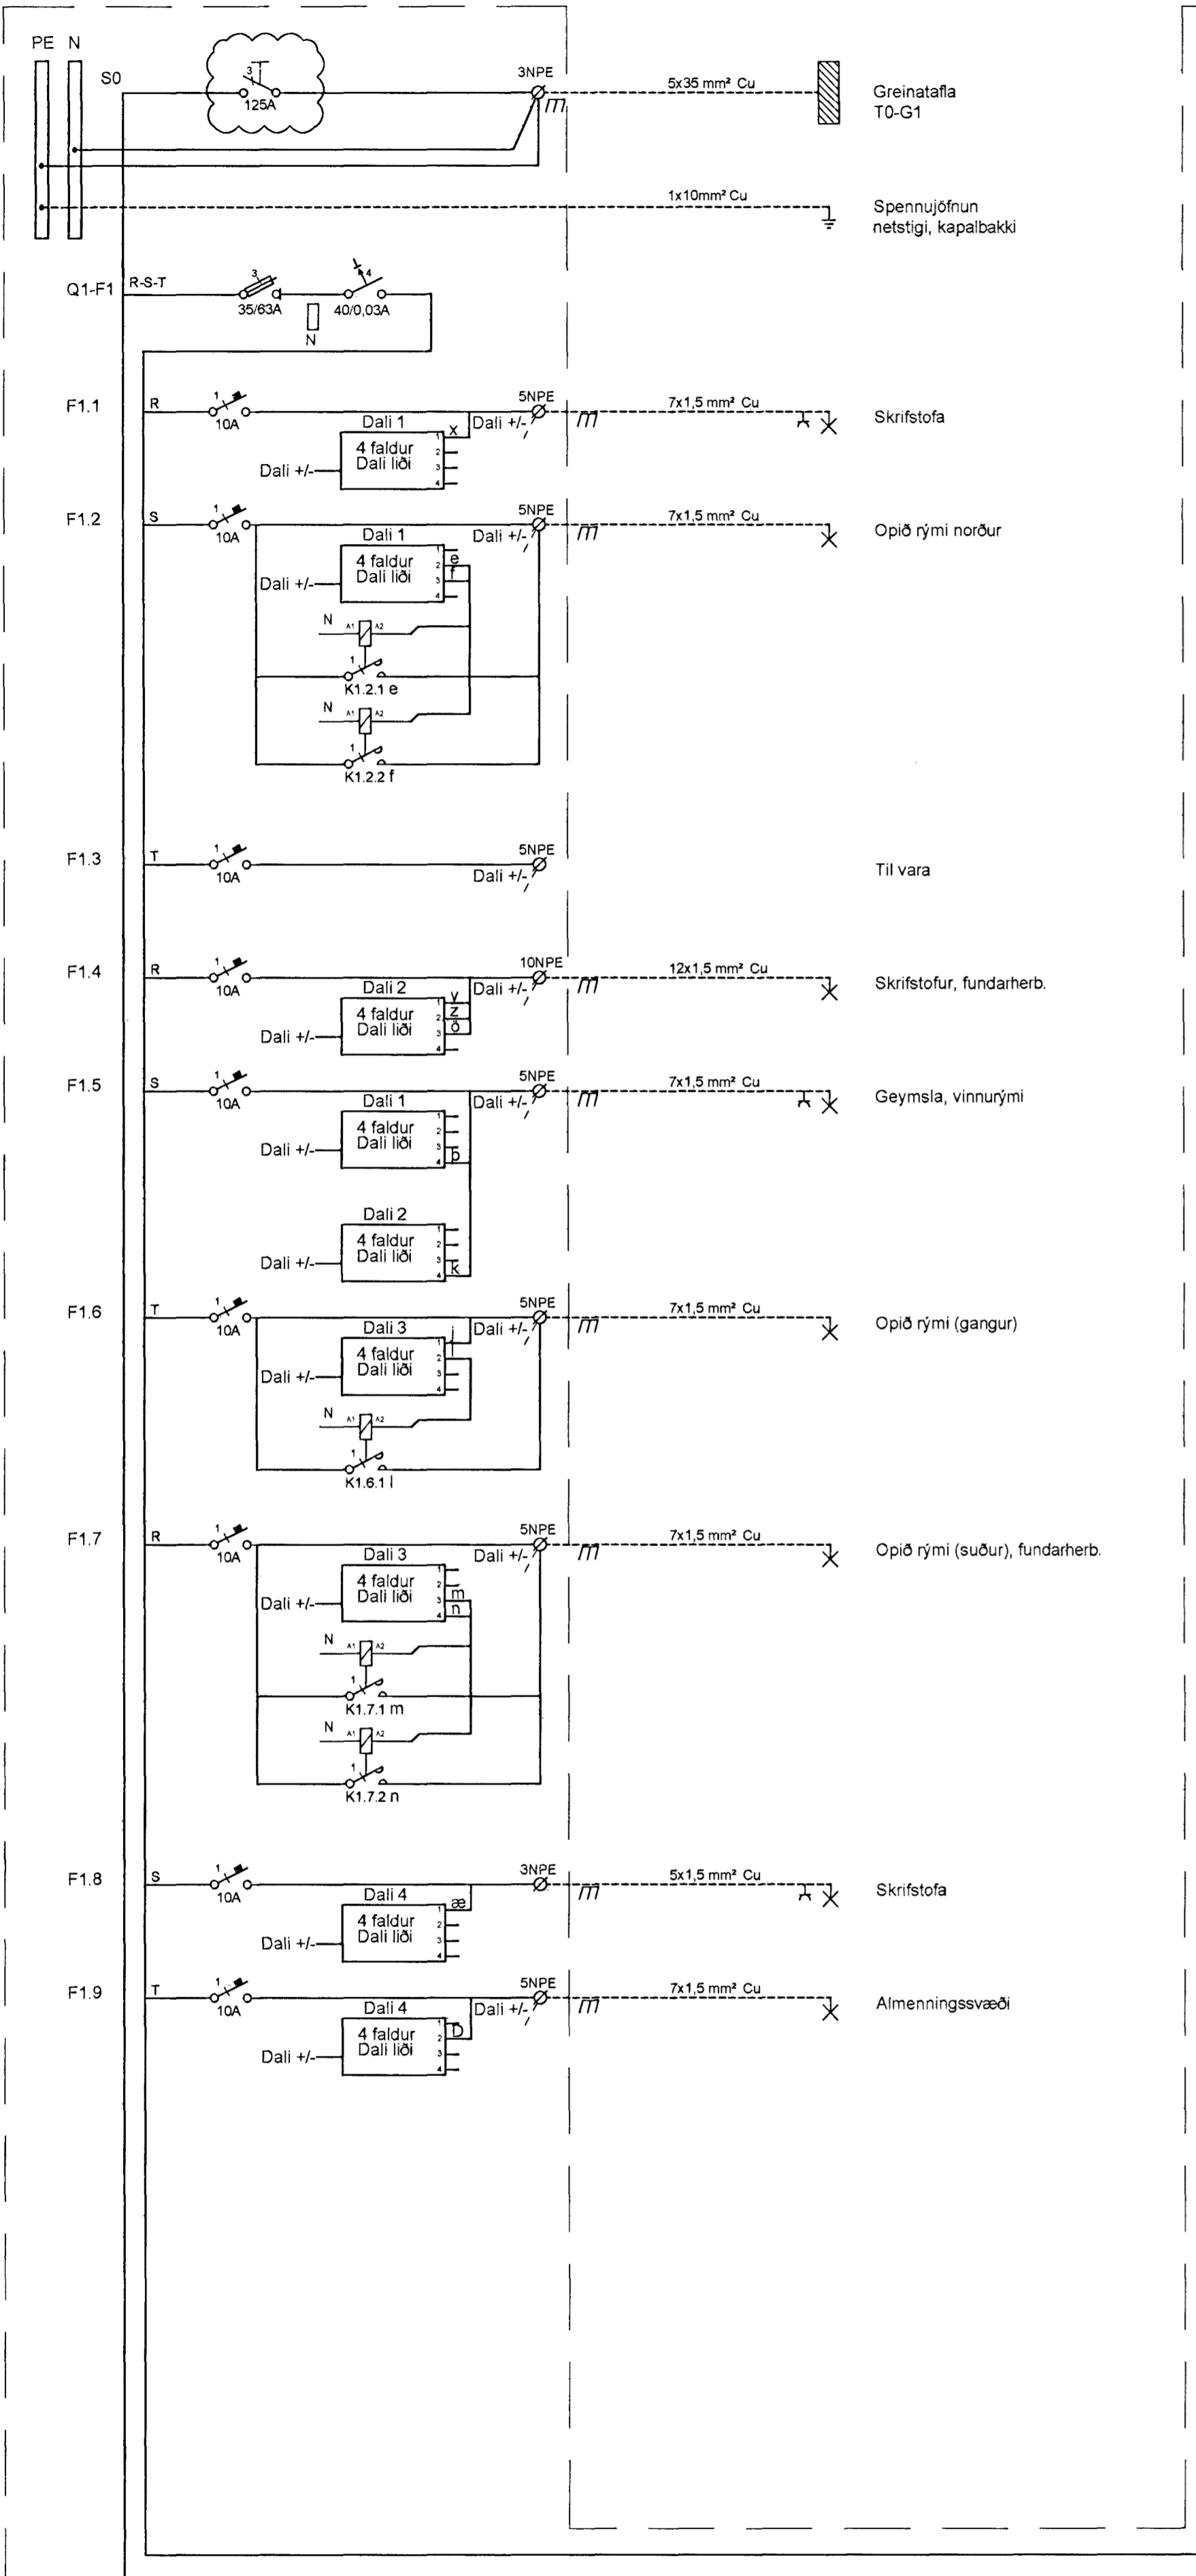

Byggingafrútrúi Hafnarfjarðar
Móttekið þann
28 AUG 2013

ÚTI
ARKITEKTAR
Jón Þór Þorvaldsson A1, F557
Kt. 021256 7579

A 26.08.13 Innkomandi rof, töflutengill, Dali-íð BSG/ÖG
Útg. Dags. Skýring Hannas/Yfirfarð



VERKFRÆÐISTOFA

BEJARHRAUN 20 • 220 HAFNARFJÖRÐUR • KENNIT. 710798-2899
vsb@vsb.is • Sími 555 8600 • Fax 555 9610 • www.vsb.is

Áritun sérhönnuðar
Örn Guðmundsdóttir
Kt. 220961 2739 • om@vsb.is
Verkið
DALSHRAUN 3
HAFNARFIRÐI
Verkið
Rafkerfi
Einlinamynd / Greinatafla T5-G1

Hannað BSG	Teiknað BSG	Yfirfarð ÖG	Kvarði ÖG	Síða / A1
Dags 17.07.2013	Verkið 07244	Teikning R6 511	Útgáfa A	

V:\03070244\07244-Dalshraun 3\Sheets\RA07244-R6 051 - .dwg