
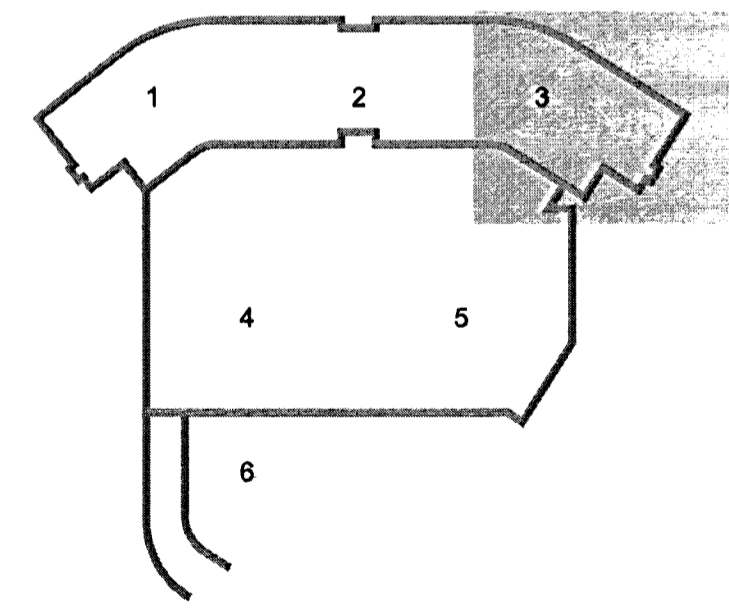


Byggingafultrúi Hafnarfjarðar  
Móttækistöð þann  
28 AUG 2013

ÚTI  
ARKITEKTAR  
Jón Þór Þorvaldsson AL FSSA  
Kt. 021256 7579

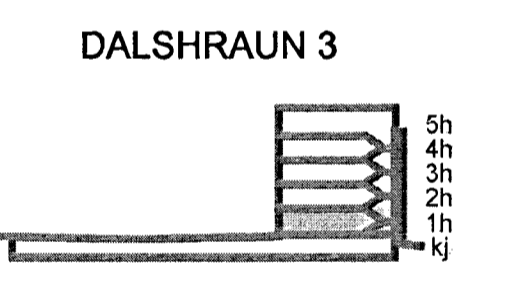

A 27.08.13 Ófullgert stími BSG/ÓG  
Útg. Dags. Skýring Hannas/Yfirfarnd

**VSB**

VERKFRÆÐISTOFA

BEJARHRAUN 20 • 220 HAFNARFJÖRDUR • KENNIT. 710706-2899  
vsb@vsb.is • Sími 585 9600 • Fax 585 9610 • www.vsb.is

Áritun sérhönnuðar  
Órn Guðmundsson  
Kt. 220981 2739 • orn@vsb.is

Verkefni  
**DALSHRAUN 3**  
**HAFNARFIRÐI**

Verkihus  
Rafkerfi  
Brunaviðvörðunarkerfi 2.hæð  
Grunnmynd 3

Hannað	Teiknað	Yfirfarnd	Kvarði	Síða
VD	VD	BSG	1:50	/ A1
Dags.	Verkefni	Teikning	Útgáfa	
03.06.2008	07244	R5 023	A	

V:\3007\2441\07244-Dalshraun 3\Sheets\Kt07244-R5-2.hæð.dwg