Upplýsingatæknisvið

Byggingafulltrúi Hafnarfjarðar
Móttekið þann
28 AUG 2013

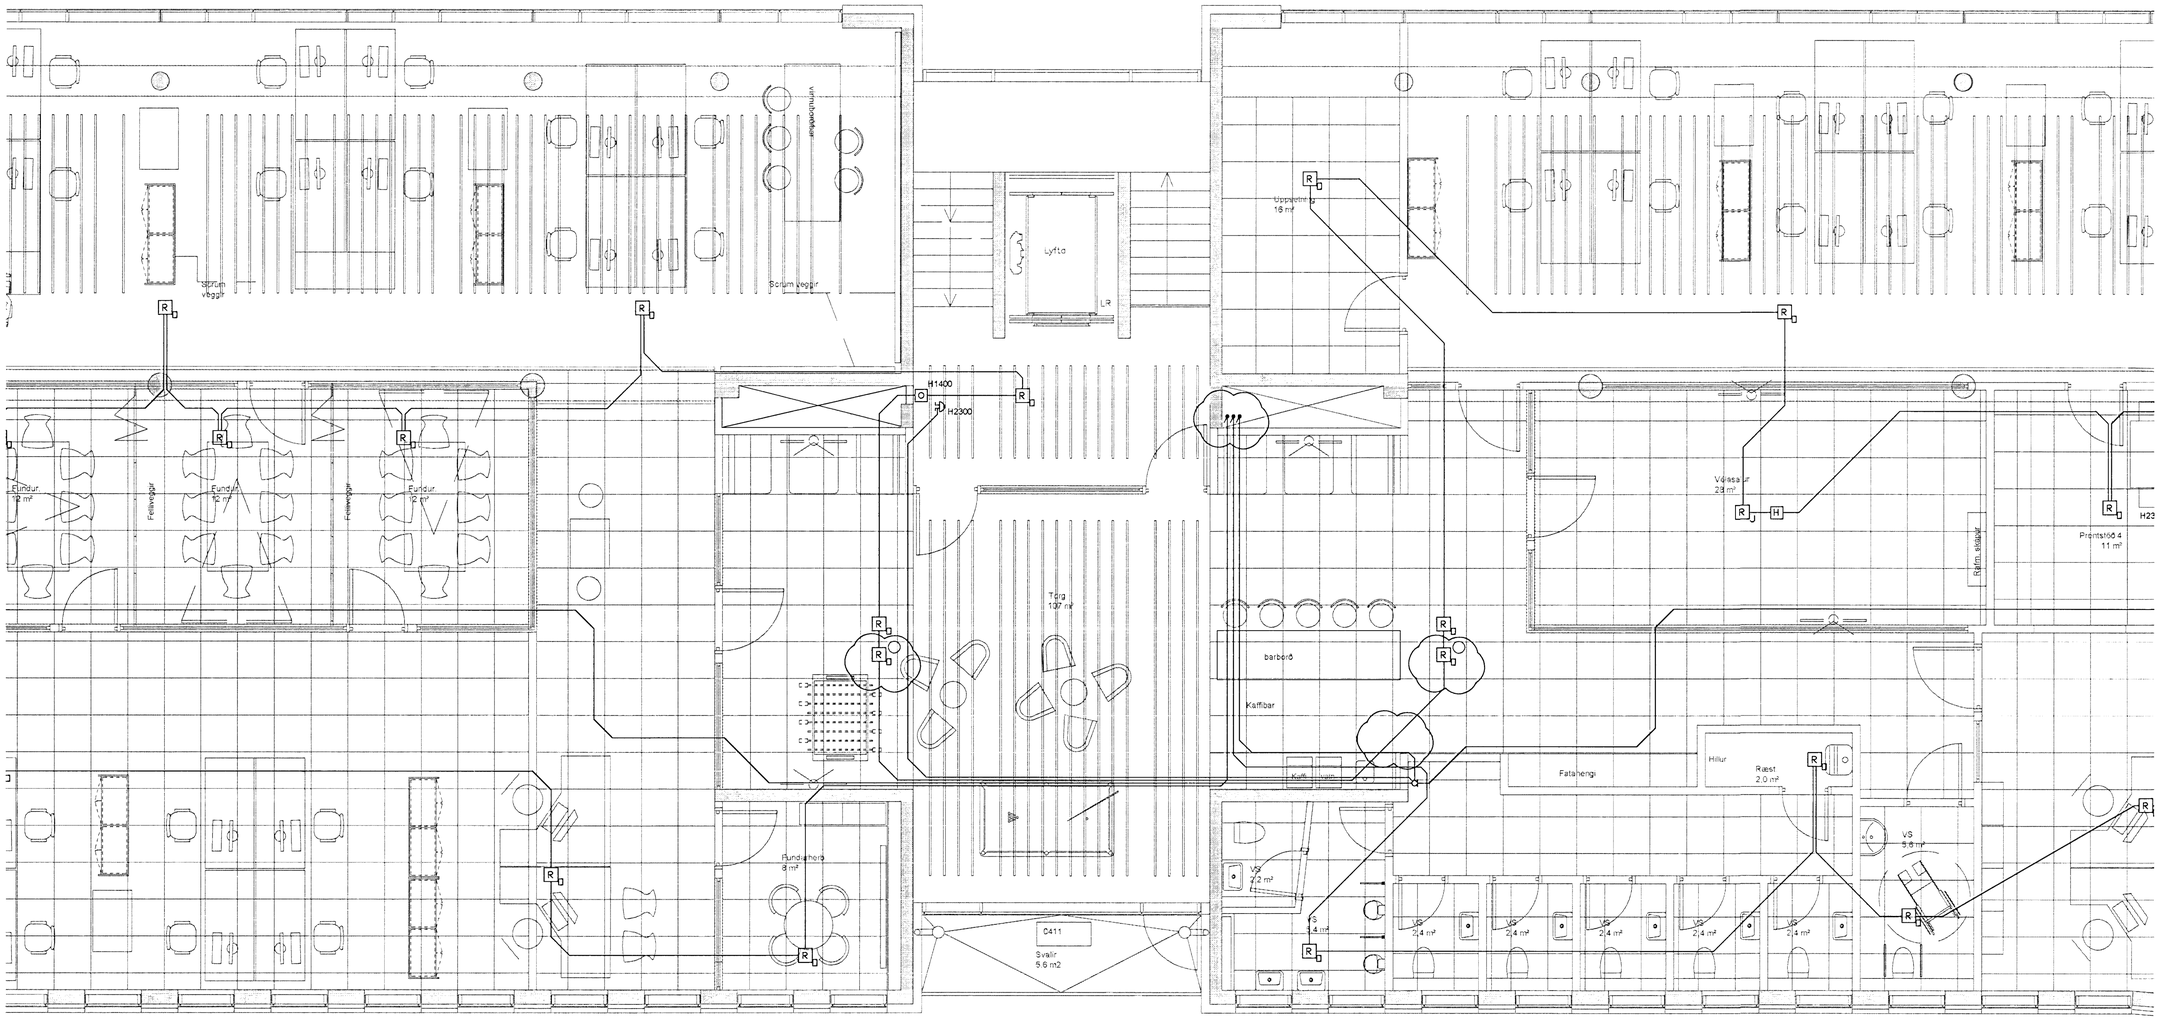

Vildarkefi
2 manns
50 m2

ÚTI INNI
ARKITEKTAR
Jón Þór Þorvaldsson Af.FSA
Kt. 021256 7579

DALSHRAUN 3

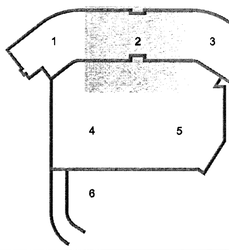

C	27.08.13	Lagnaleiðir, skynjarar ofan við loft	BSG/ÖG
B	12.08.13	Ýmsar breytingar	JAR/JAR
A	09.07.13	Vegna innréttinga skrifstofurýmis Valitor	JAR/ÖG
Útg.	Dags.	Skýring	Hannað/Yfirfarið

VSB
VERKFRÆÐISTOFA

BÆJARHRAUN 20 • 220 HAFNARFJÖRÐUR • KENNIT. 710796-2899
vsb@vsb.is • Sími 585 8600 • Fax 585 8610 • www.vsb.is

Áritun sérhönnuðar: Örn Guðmundsson, Kt: 220961 2739 • orn@vsb.is					
Verkheiti: ---- Dalshraun 3 ---- Hafnarfjörður					
Verkhluti: Rafkerfi; Brunaviðvörunarkerfi 4.hæð; Grunnmynd 2					
Hannað: VD	Teiknað: VD	Yfirfarið: BSG	Kvarði: 1:50 / A1		Síða: -
Dags.: 03.06.2008		Verkefni: 07244	Teikning: R5 042		Útgáfa: C

V:\2007\07244\T\07244-Dalshraun 3\Sheets\Ra\07244-R5-4.hæð.dwg