



Byggingafultrúi Hafnarfjarðar
Móttekið þann
28 AUG 2013

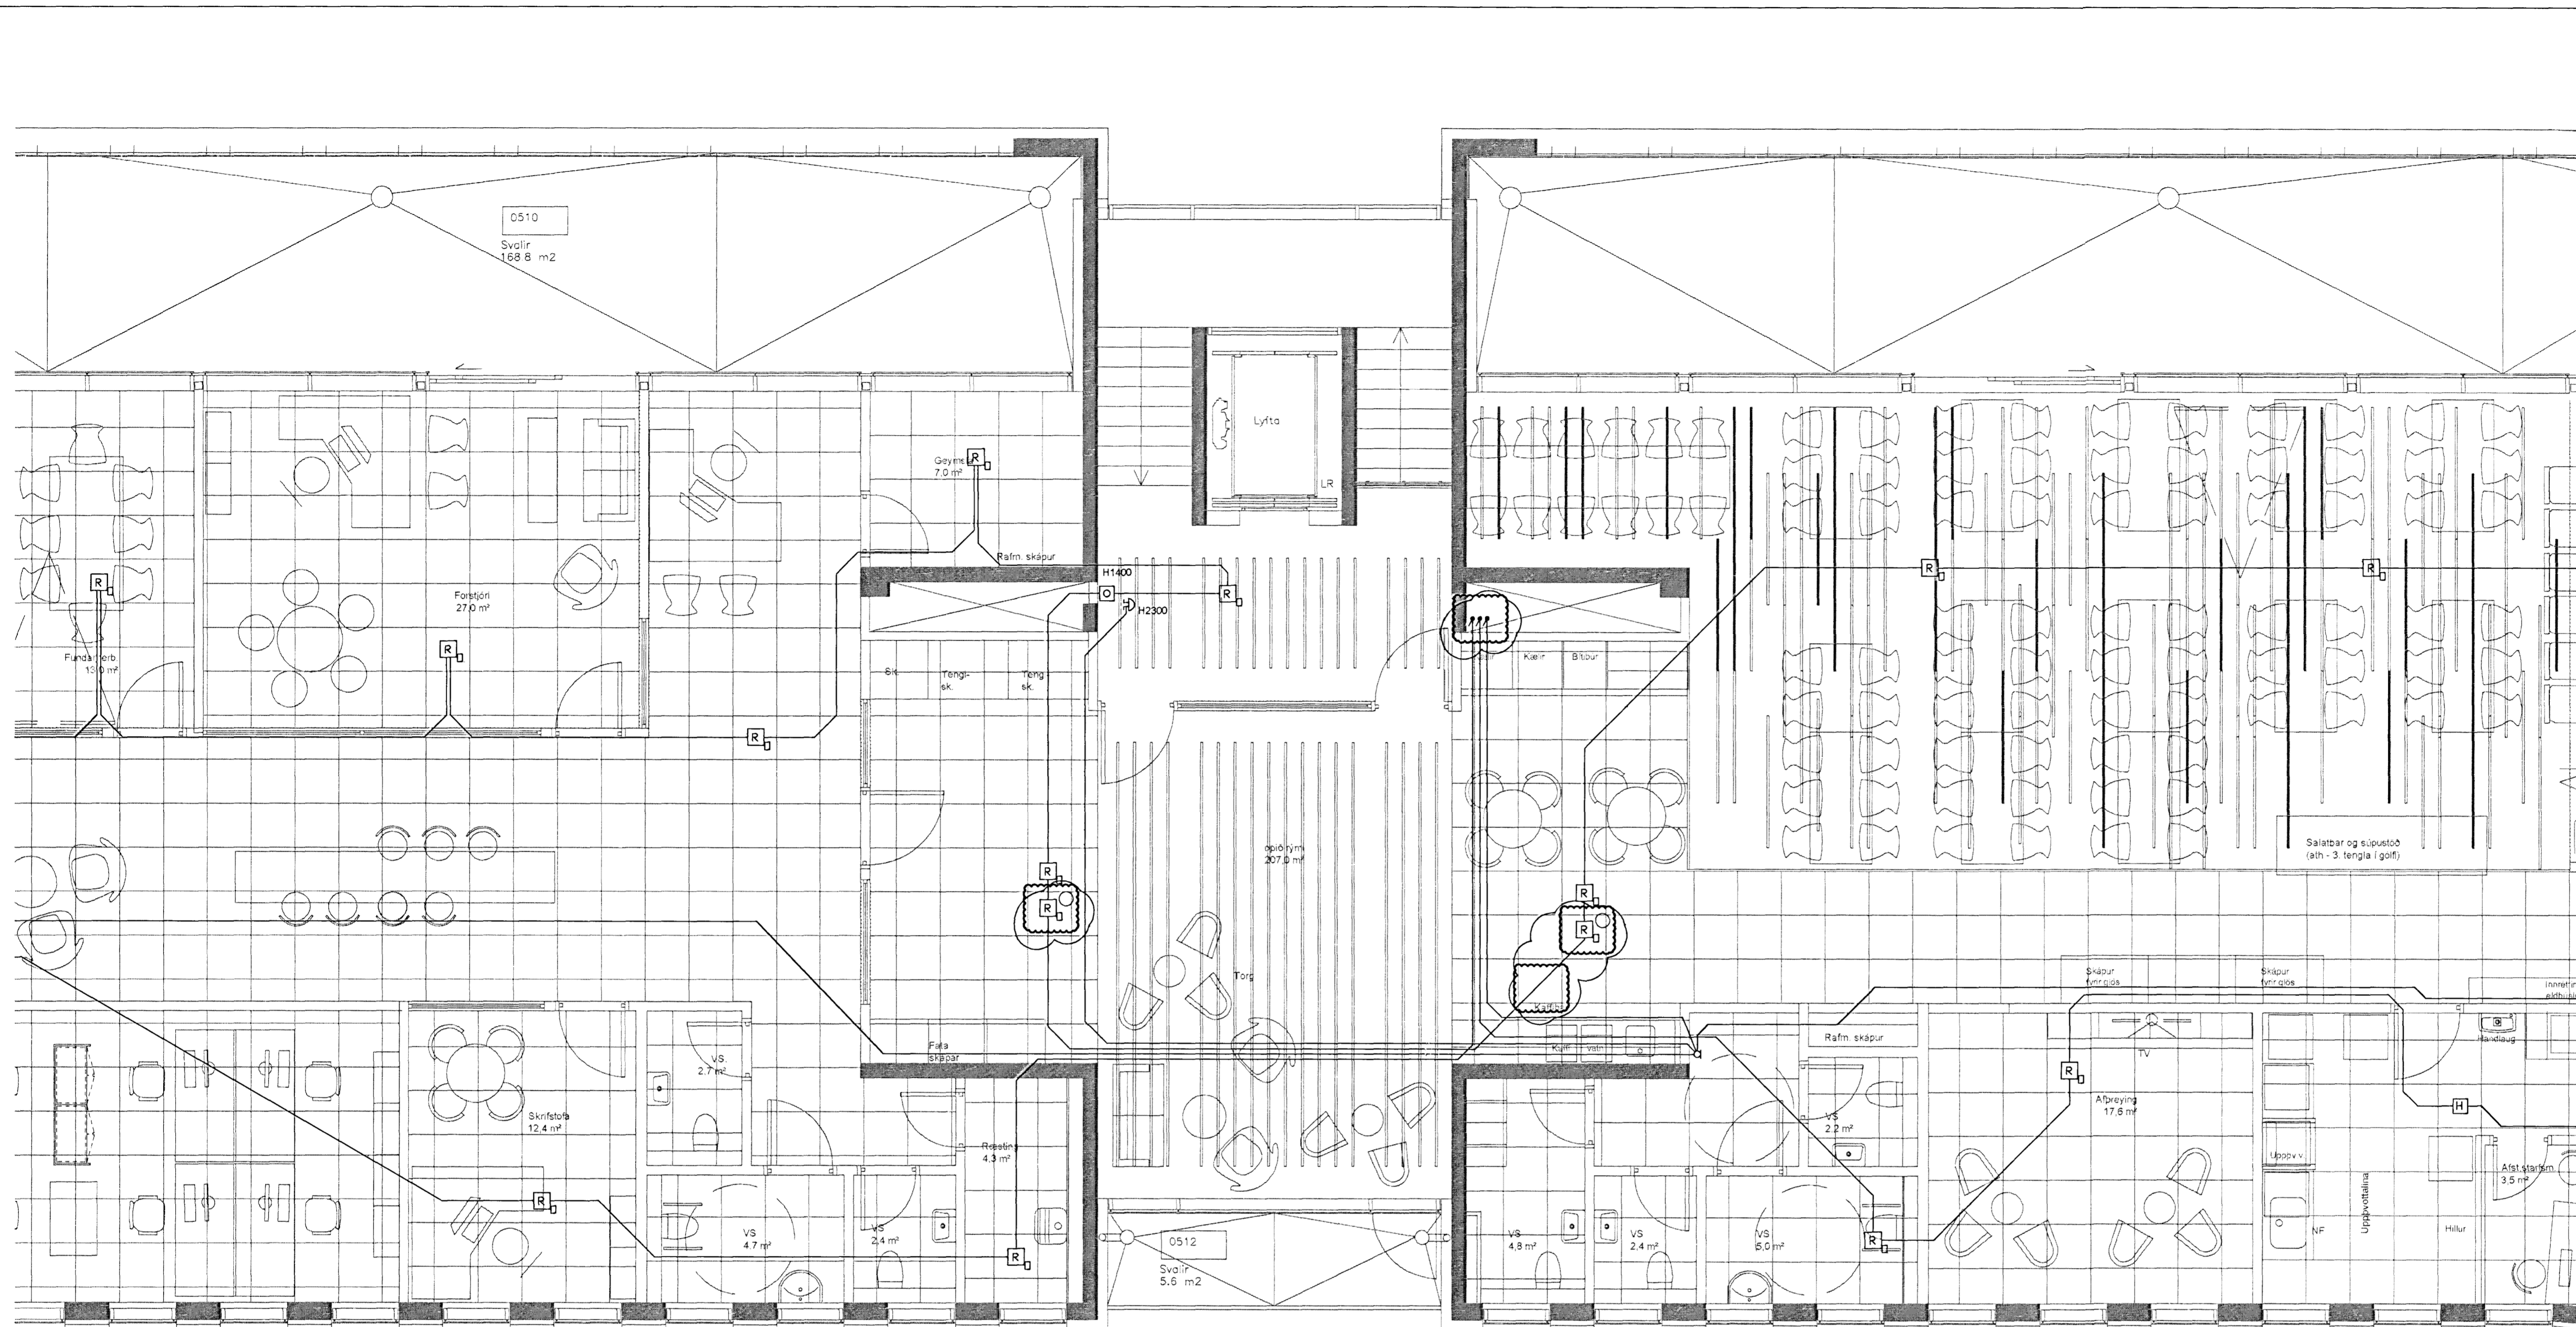

ÚTI **INN**
ARKITEKTAR
Jón Þór Þorvaldsson Al. FSS
Kt. 021256 7579

DALSHRAUN 3

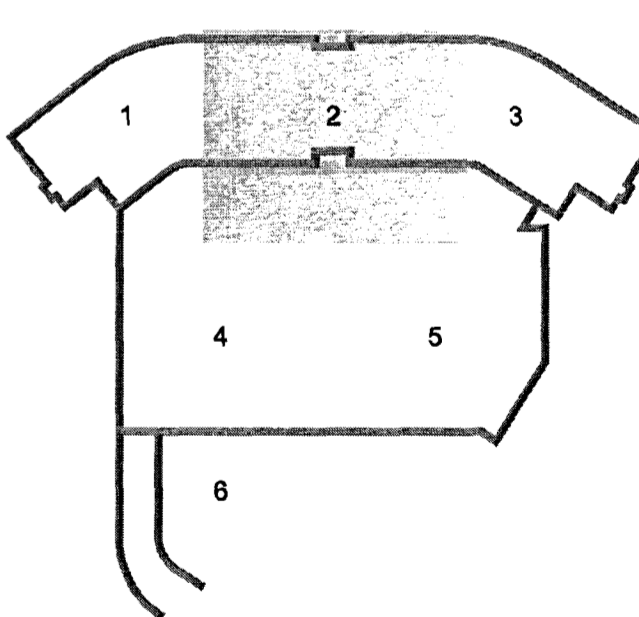

C 27.08.13 Lagna/eiðir, skynjarar ofan við loft BSG/ÖG
B 12.08.13 Ýmsar breytingar JAR/JAR
A 09.07.13 Vegna innréttinga skrifstofuárinis Valtor JAR/ÖG
Úg. Dags. Skýring Hannad/Yfirfarid

VS

VERKFRÆÐISTOFA

BÆJARHRAUN 20 • 220 HAFNARFJÖRÐUR • KENNIT. 710796-2899
vsb@vsb.is • Sími 585 8600 • Fax 585 8610 • www.vsb.is

Áritun sérhönnuðar
Örn Guðmundsson
Kt. 220991 2739 • om@vsb.is

Verkefni
----- Dalshraun 3
----- Hafnarfjarðar

Verkefni
Rafkerfi
Brunaviðvörðunarkerfi 5.hæð
Grunnmynd 2

Hannað	Teiknað	Yfirfarid	Kvarð	Síða
VD	VD	BSG	1.50	/A1
Dags	Verkefni	Teikning	Útgáfa	
03.06.2008	07244	R5 052	C	

V:\007\07244\07244-Dalshraun\3Sheets\Ra07244-R5-hæð.dwg