


Byggingafrútri Hafnarfjarðar  
Móttekið þann  
28 AUG 2013



KERFISMYND BRUNAVIÐVÖRUNARKERFIS

STIGAGANGUR

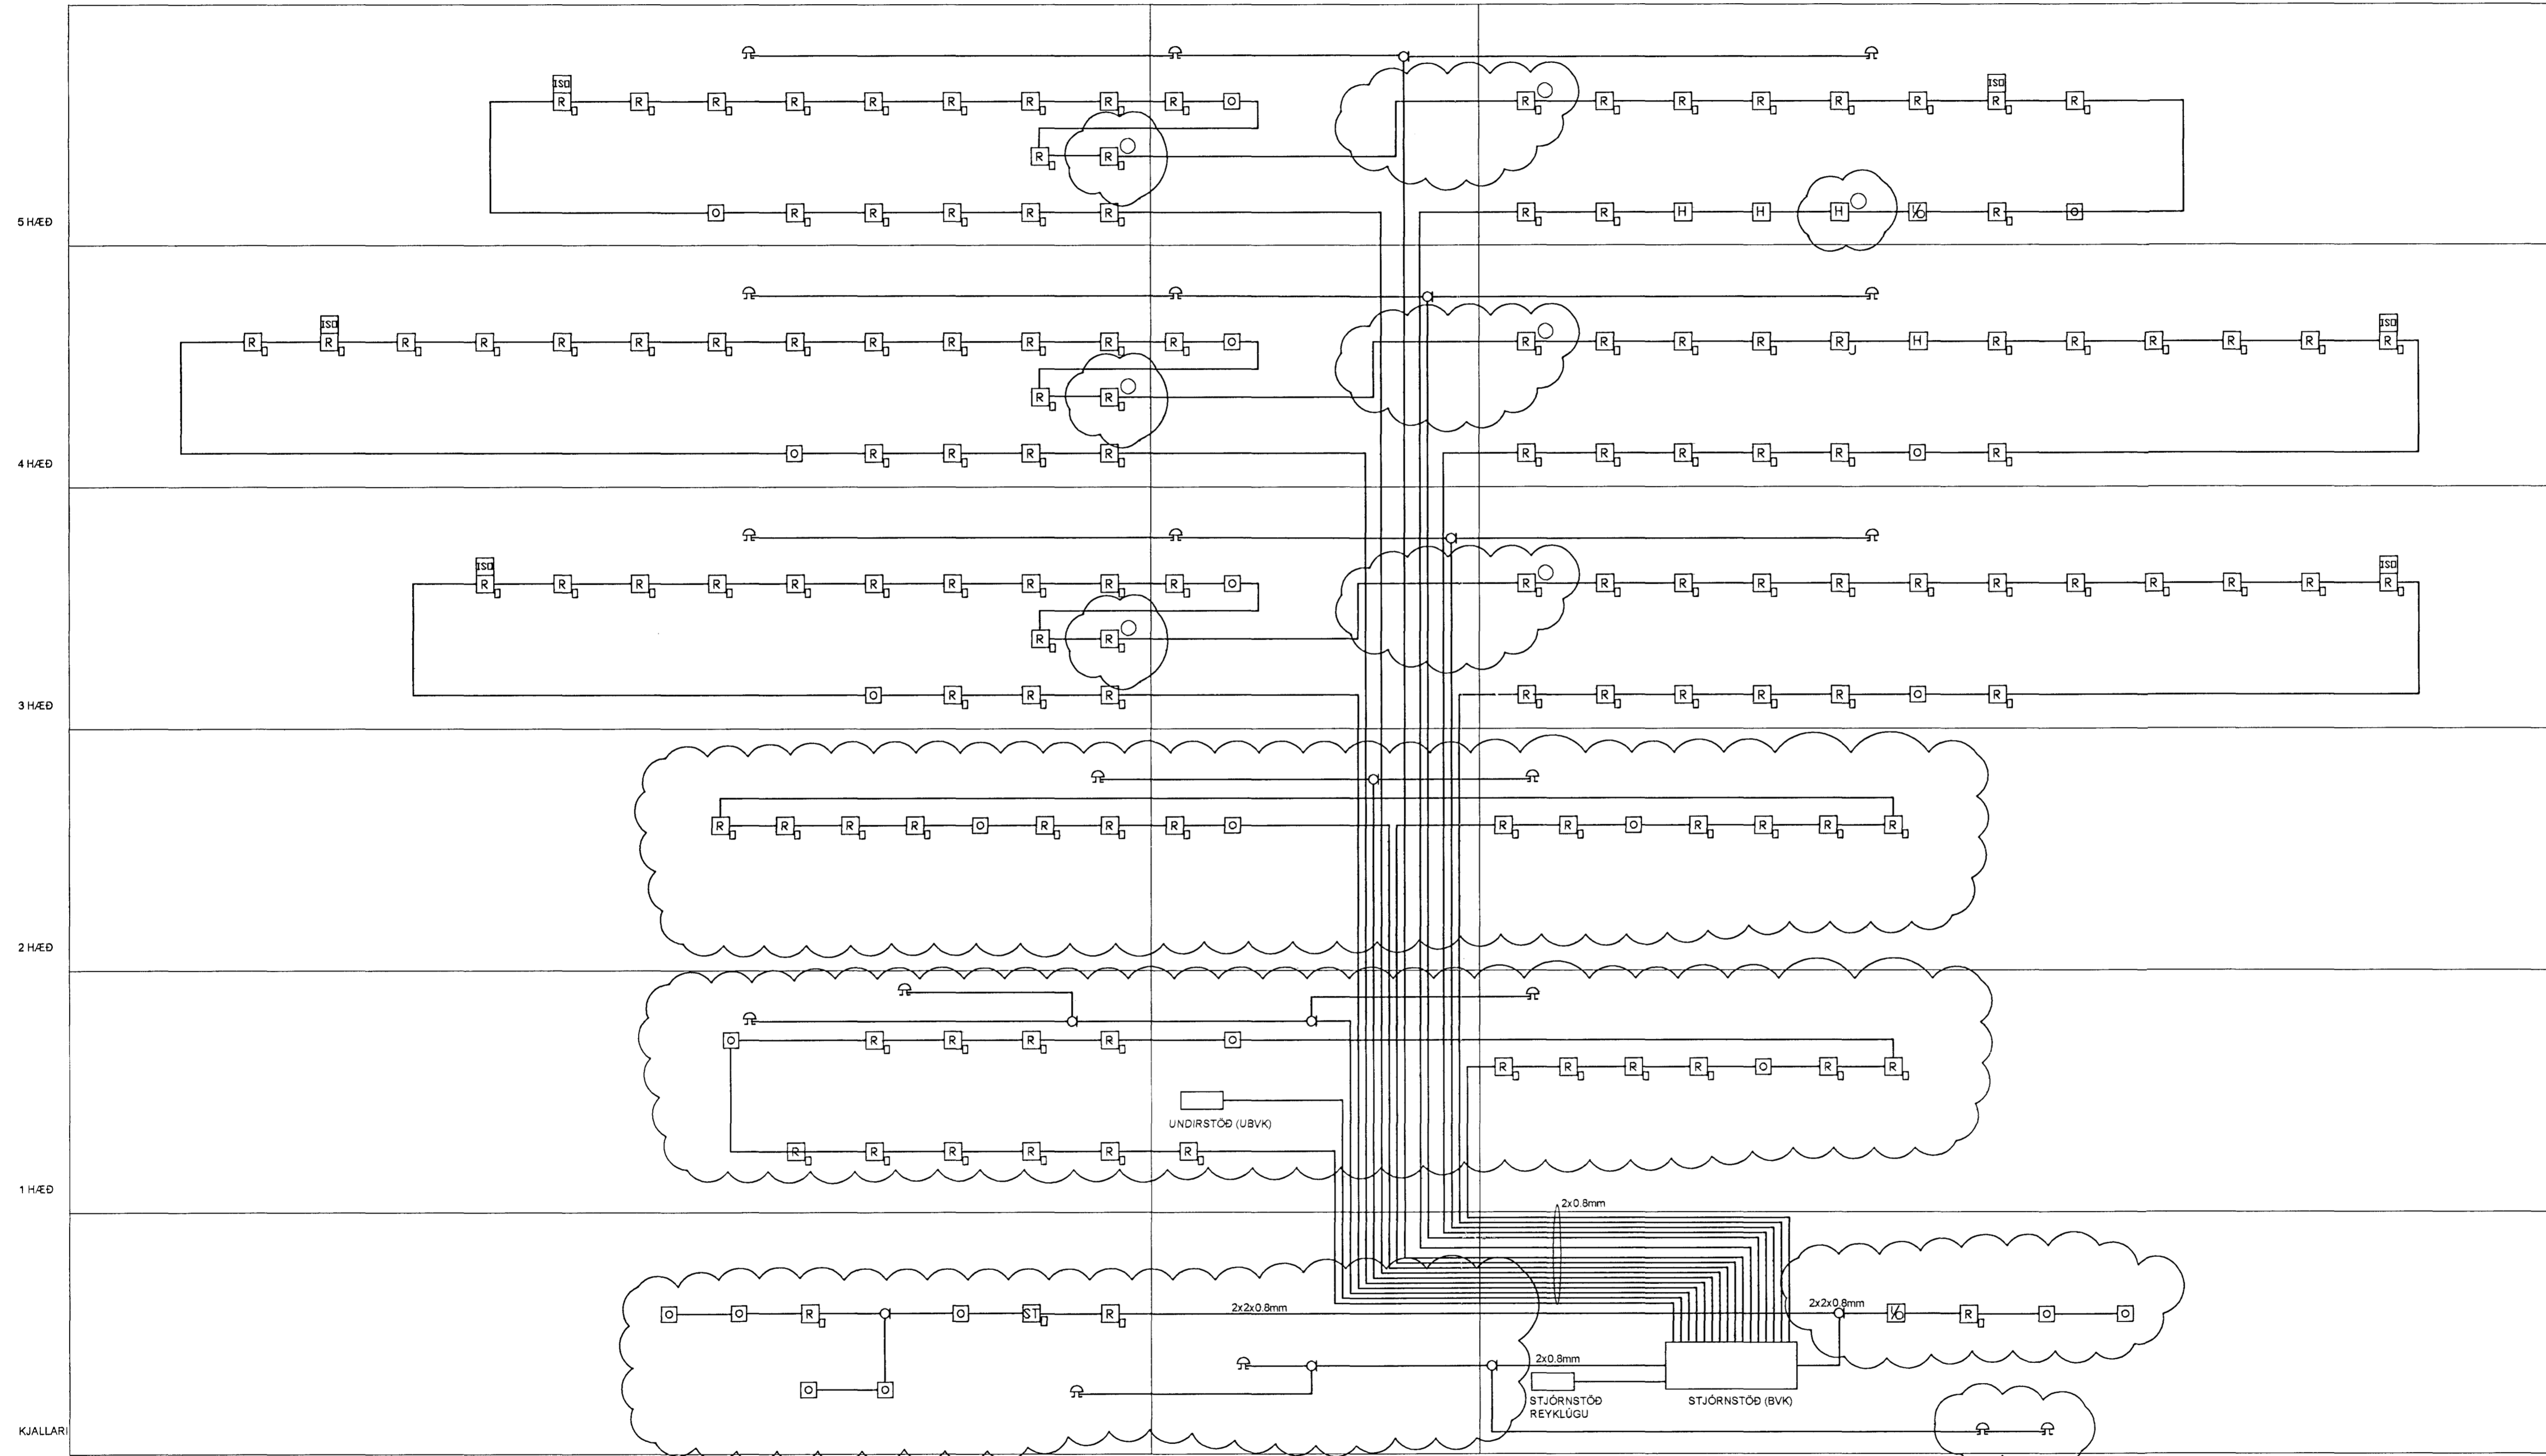

ÚTI  
ARKITEKTAR  
Jón Þór Þorvaldsson A.L. FSSA  
Kt. 021256 7579

DALSHRAUN 3

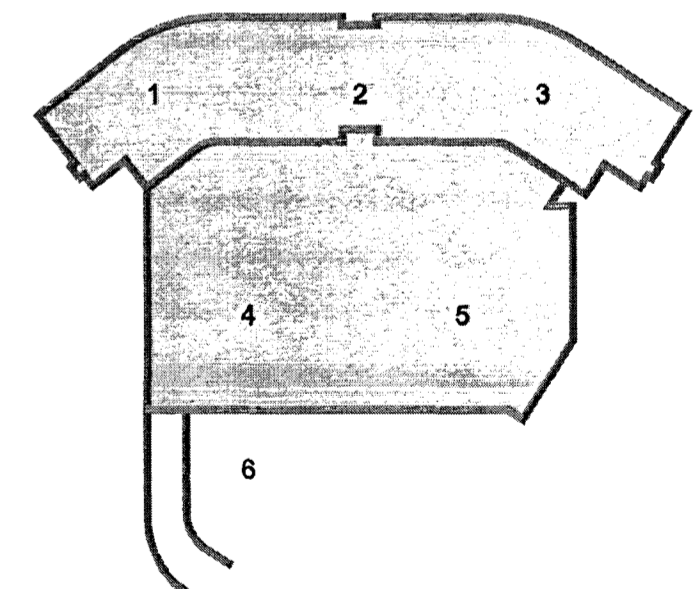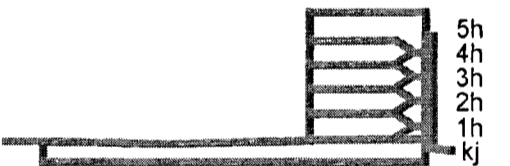

A 27.08.13 Ófullgætt rými, fækkun á slautum, skyggnar ofan v/loft. BSG:ÖG  
Útg. Dags. Skýring

VSB

VERKFRÆÐISTOFA

BÆJARHRAUN 20 • 220 HAFNARFJÖRÐUR • KENNIT. 710796-2899  
vsb@vsb.is • Sími 585 8600 • Fax 585 8610 • www.vsb.is

Áritun sérhönnuðar					
Örn Guðmundsson					
Kt: 220961 2739 • om@vsb.is					
Verkefni					
DALSHRAUN 3					
HAFNARFIRÐI					
Verkhúti					
Rafkerfi					
Brunaviðvörðunarkerfi					
Kerfismynd					
Hannað	Teknað	Yfirfarið	Kvarði	/ A1	Síða
JAR	JAR	ÖG	-	-	-
Dags.	Verkefni	Tekning	Útgáfa		
12.08.2013	07244	R7 901	A		

V:\3007\07244\07244-Dalshraun 3\Sheets\Ra\07244-07\_Kerfismynd.dwg