



GLV  
4 manns  
100 m<sup>2</sup>

Byggingafræðingur  
Mottekið þann  
3.0 AUG 2013

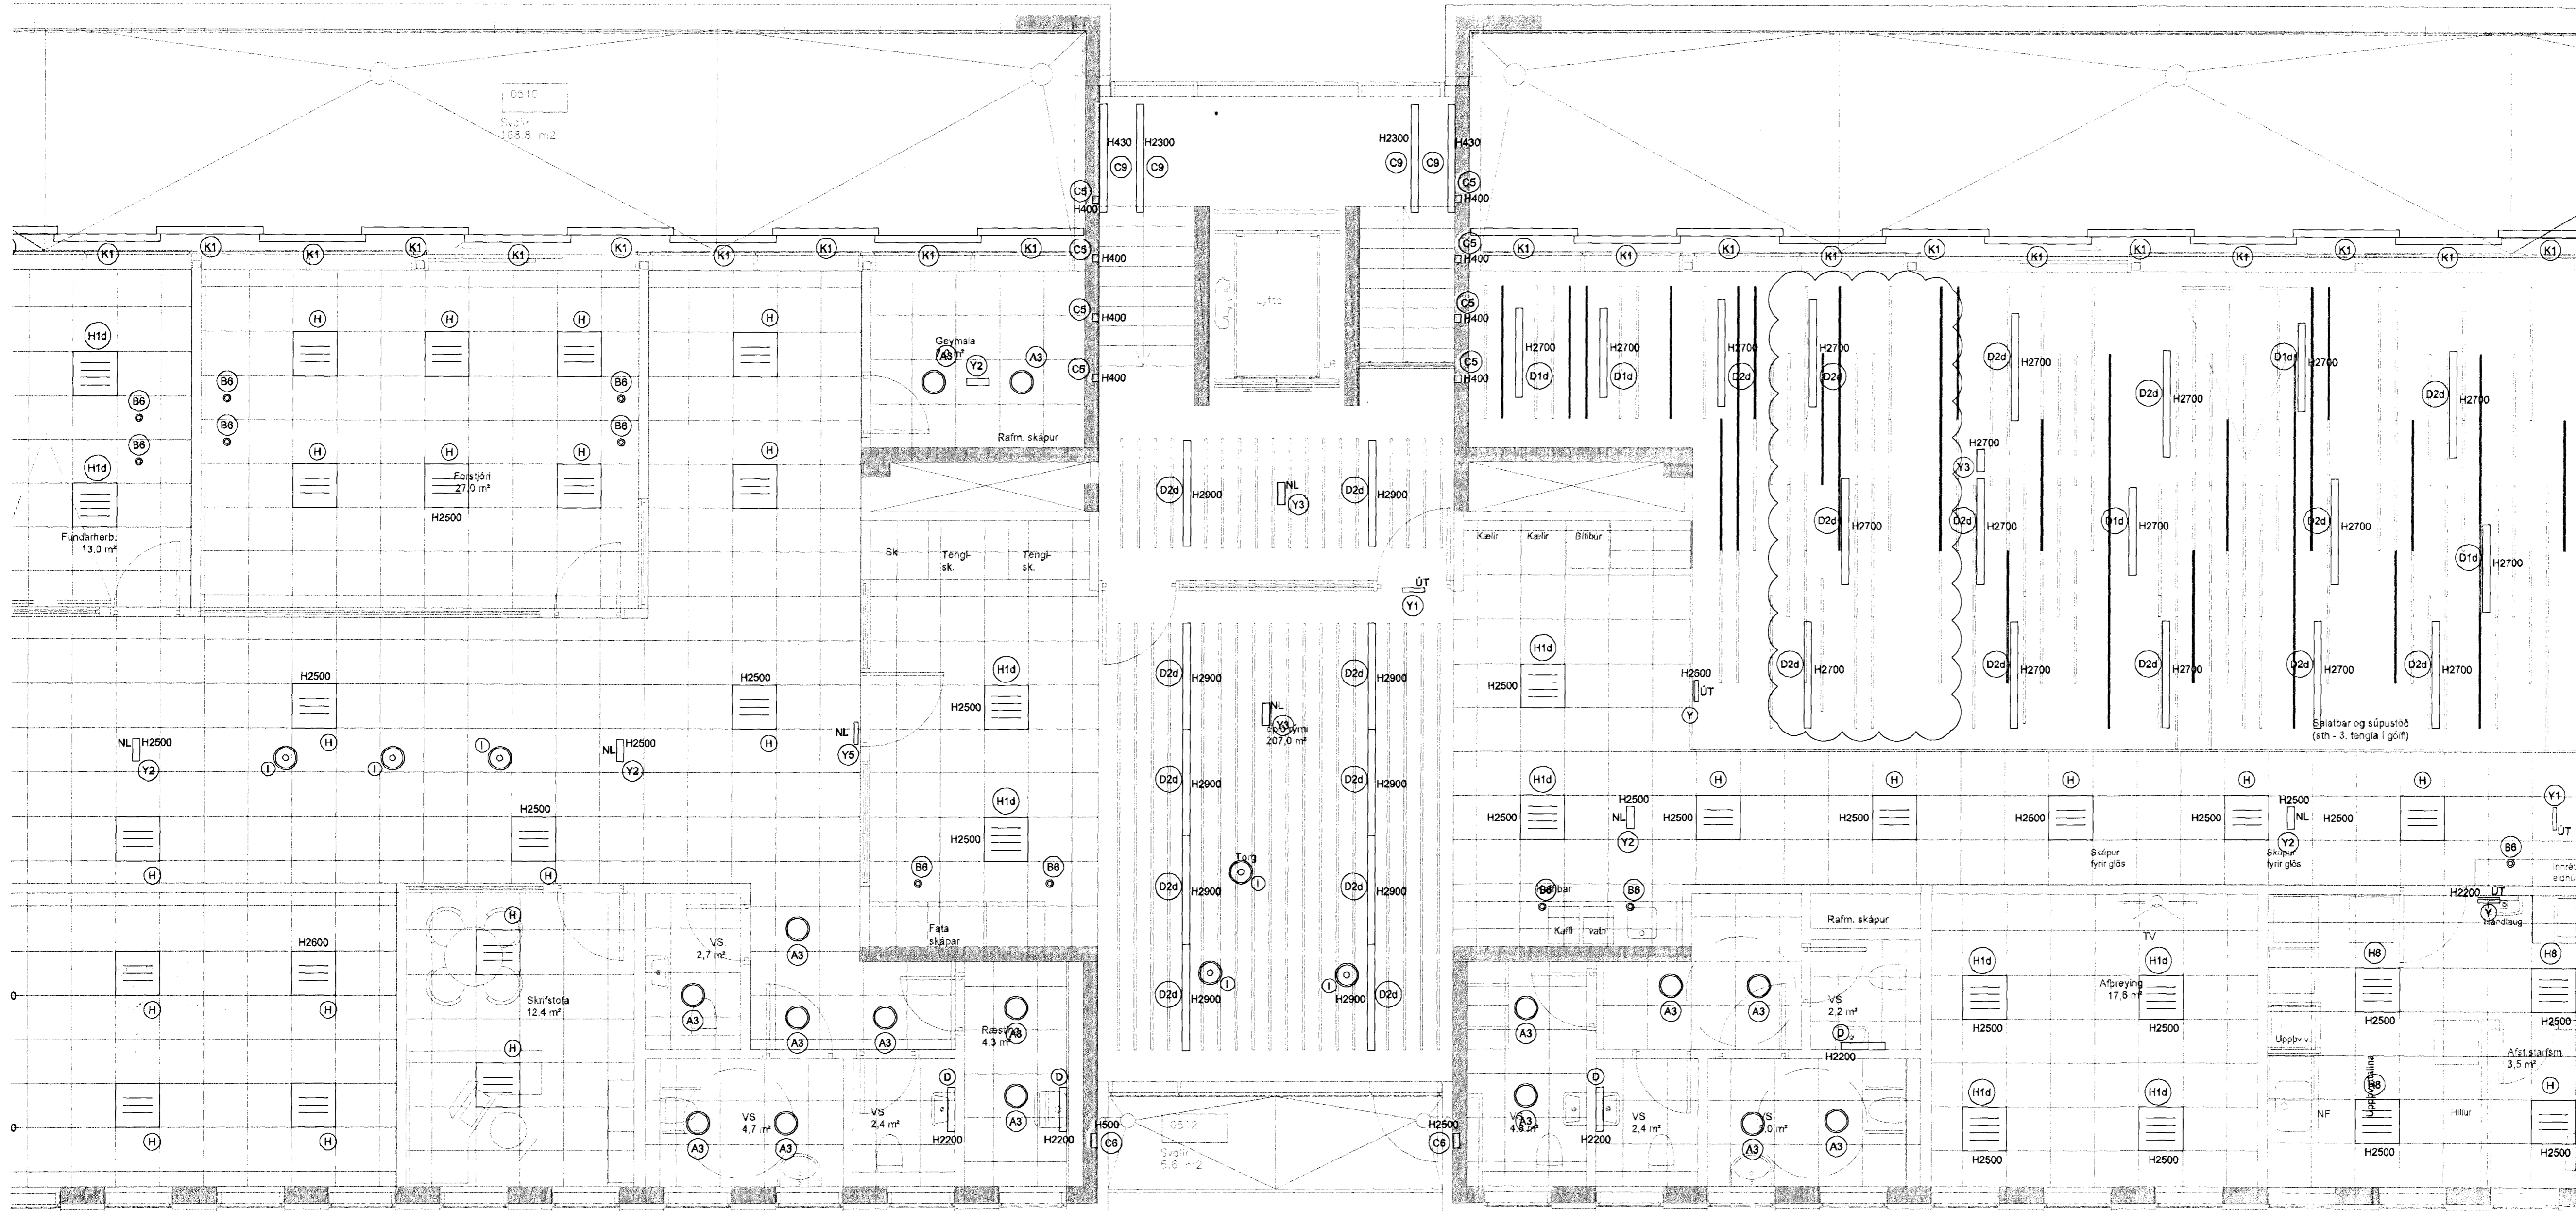

UTI  
ARKITEKTAR  
Jón Þór Þorvaldsson Al. FSK  
Kt. 021256 7579  
**DALSHRAUN 3**

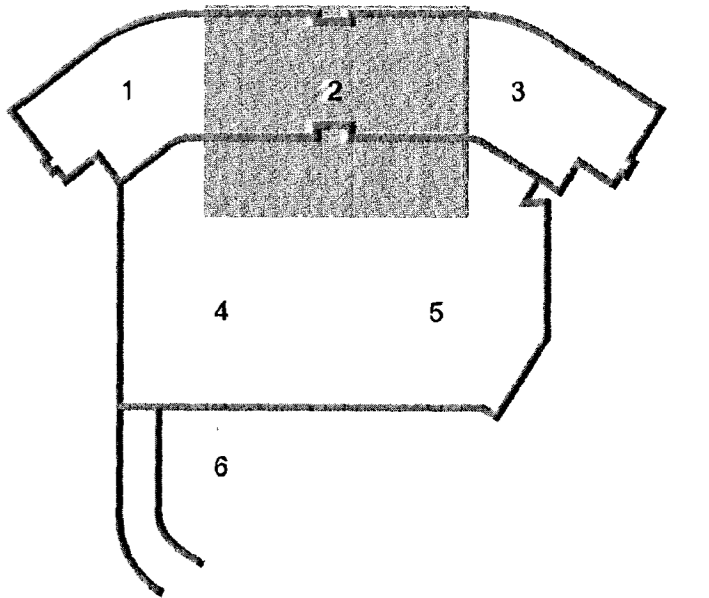

Matsalur, eldhús, fundarherb og fl.  
380 m<sup>2</sup>

B. 12.08.13 Færsla á lömpum í matsal BSG/JAR  
A. 09.07.13 Skrifstofurými og breytingar við töppur (múrými) BSG/OO  
Ulg. Dags. Skýring Hannabeyfirarð

**VERKFRÆÐISTOFA**

BÆJARHRAUN 20 • 220 HAFNARFJÖRDUR • KENNIT. 710706-2899  
vsb@vsb.is • Sími 585 8600 • Fax 585 8610 • www.vsb.is

Aritun sérhönnuðar  
Óm Guðmundsson  
Kt. 220961 2739 • om@vsb.is

Verkefni  
**DALSHRAUN 3**  
HAFNARFIRÐI

Verkhud  
Rákerfi  
Lampaplan 5.hæð  
Grunnmynd 2

Hannað	Teiknað	Yfirfarað	Kvartí	Síða
VD	VD	BSG	1:50	/ A1
Dags.	Verkefni	Teikning	Utgáfa	
03.06.2008	07244	R2 052	B	

V:\33070724\107244\Dalshraun 3\Skemur\07244-05-01.dwg