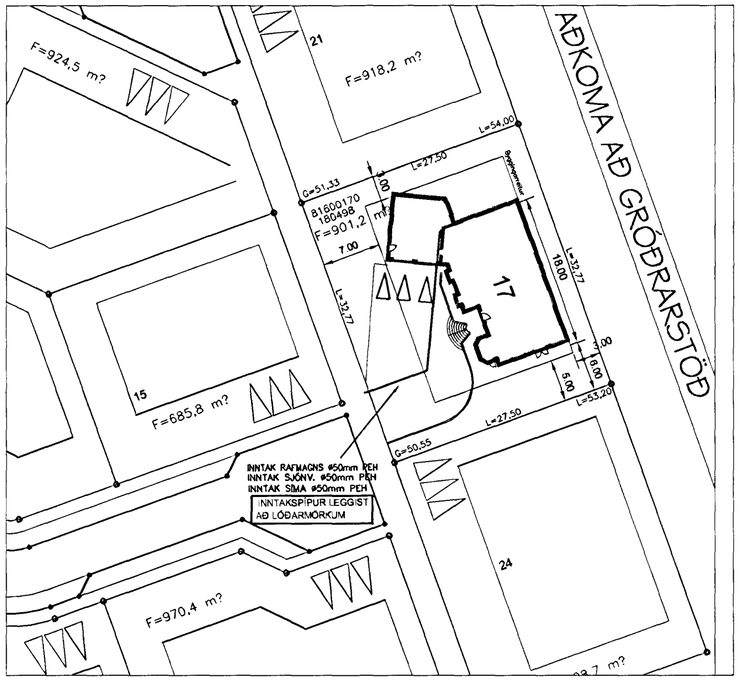

AFSTÖÐUMYND MKV. 1:500

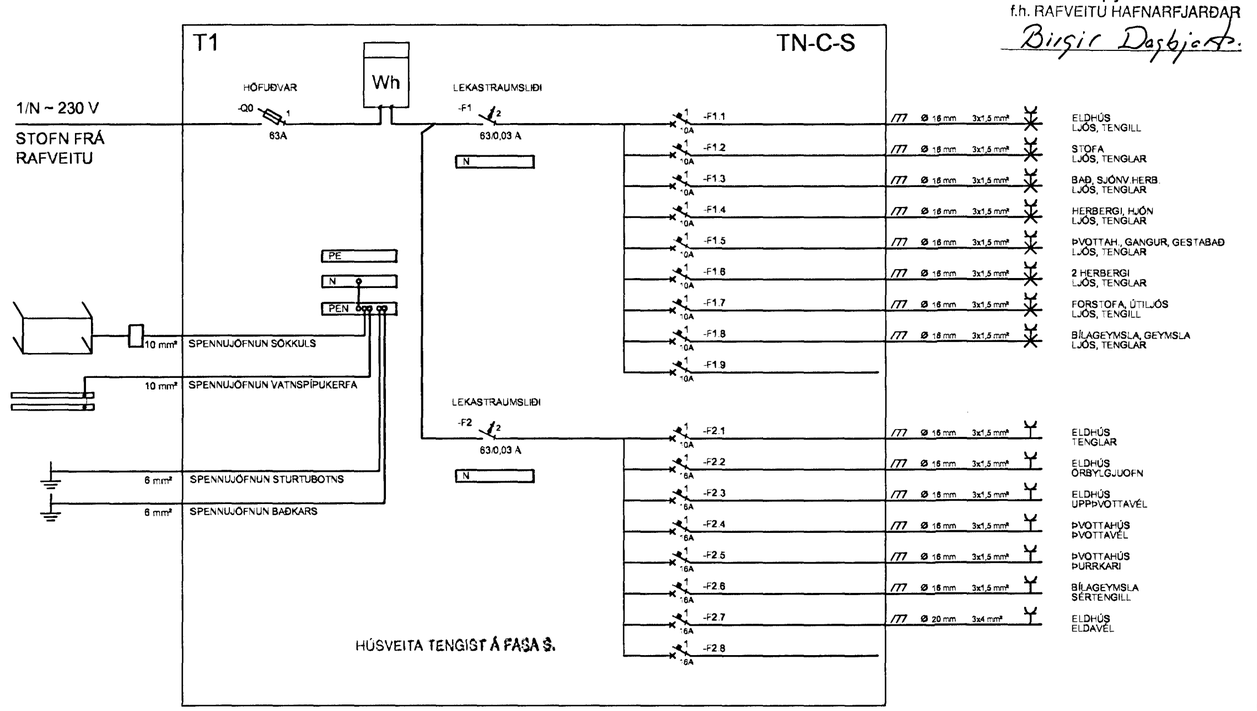

Inntök samþykkt 16/5 2001
f.h. RAFVEITU HAFNARFJARÐAR
Birgir Daðjónsson

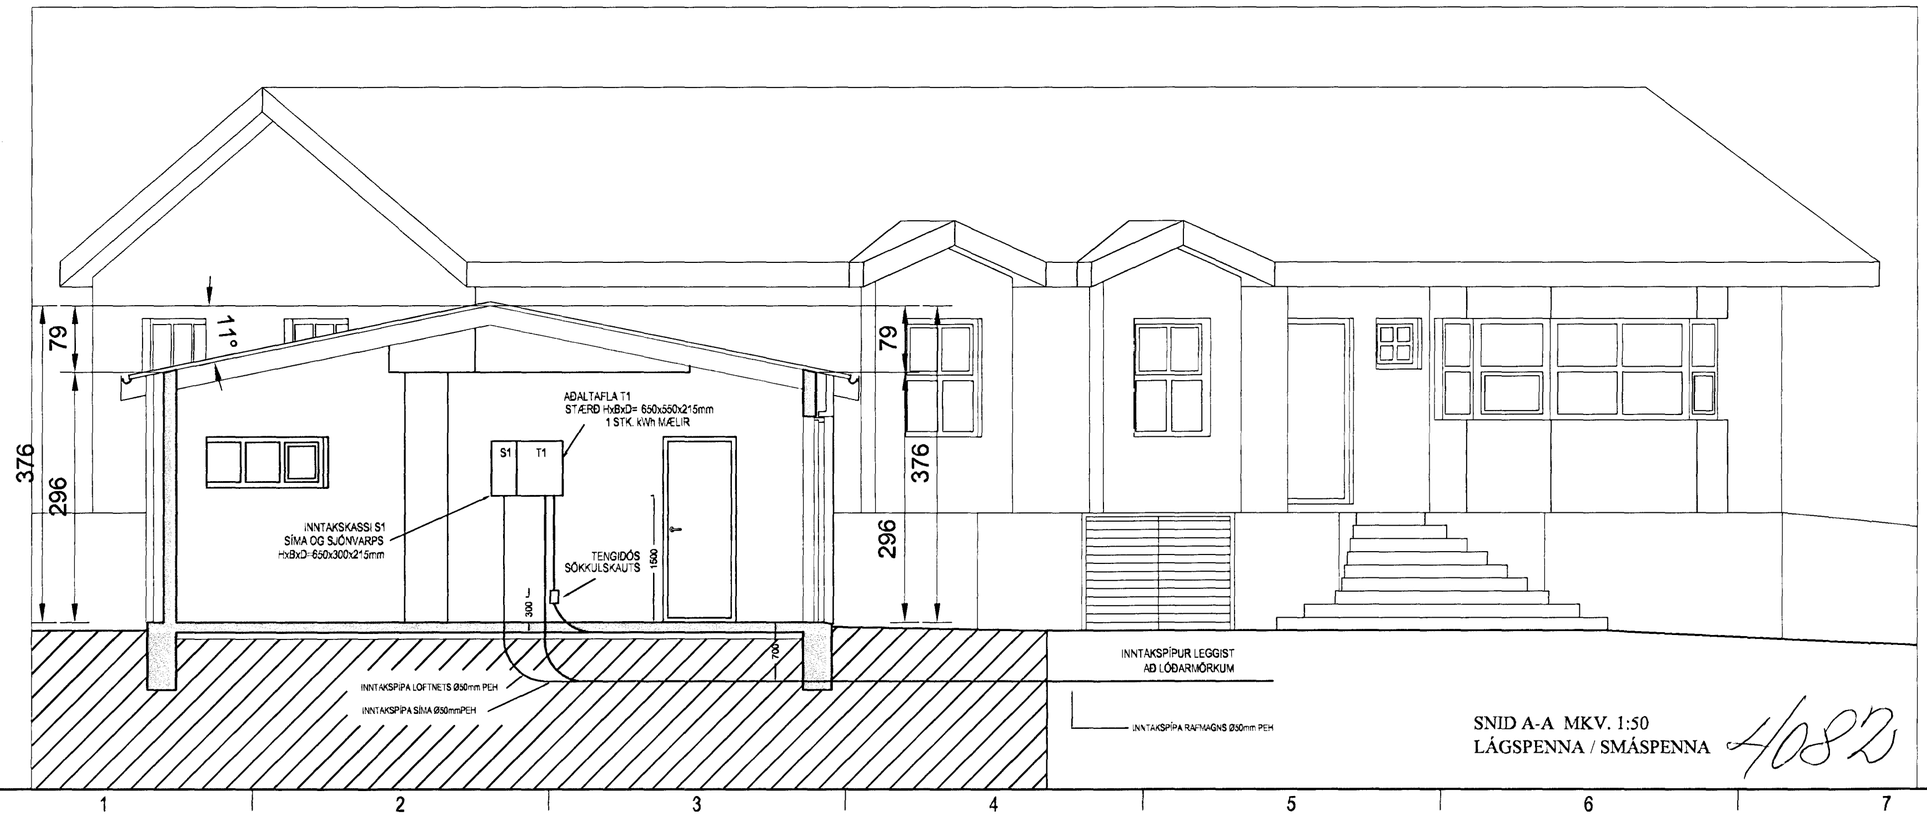

SNID A-A MKV. 1:50
LÁGSPENNA / SMÁSPENNA 4082

BREYTINGAR				
ÚTG.	DAGS.	BREYTING	HÁ.	YF.
A	02.05.02	TIL FRAMKVÆMDA	GÞR	GÞR

VERKHLUTI
EINLÍNU-, SNIÐ- OG AFSTÖÐUMYND

KVARÐI 1:50

HANNAÐ	TEIKNAÐ	YFIRF.	ÚTGÁFA
GÞR	GÞR	GÞR	A

VERKKAUPI

GÖTUHEITI
SPÓAÁS 17

STAÐUR
HAFNARFIRÐI

Gísli Þór Ragnarsson
Kennit. 040367-5789
Asparfelli 4, 111 Reykjavík Sími: 6982228 Pósthólf: gra@al.is

TEIKNING NR.	BLAÐ NR.	N. BLAÐ NR.
SPÓ17.220	1	2

DAGS	VERK NR.
26.04.2001	

SAMÞ. GRA KENNIT. 0403675789