



Inntök samþykkt 24/7 2001  
f.h. HITAVEITU SUÐURNESJA h.f.  
*Birgir Döggjart.*

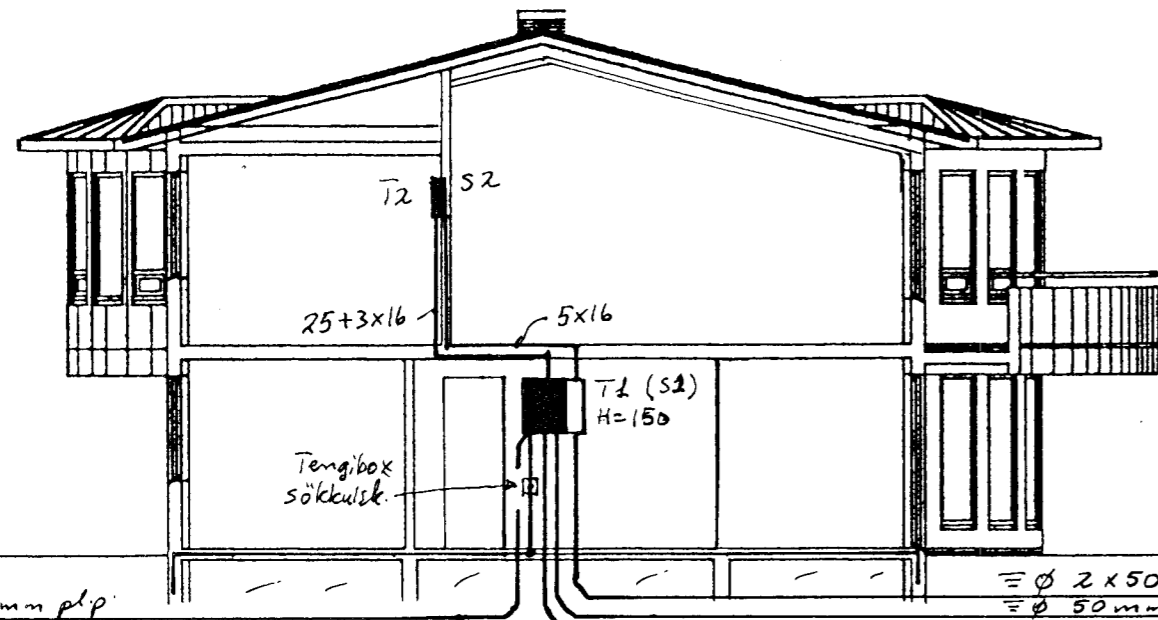


≅ φ 2x32mm p.p. Gardlysing  
≅ φ 2x50mm p.p. F+L 70  
≅ φ 50mm p.p. Rálmag Að löðamörkum  
≅ φ 32mm p.p. Gardlysing

SNID MKV 1:100.

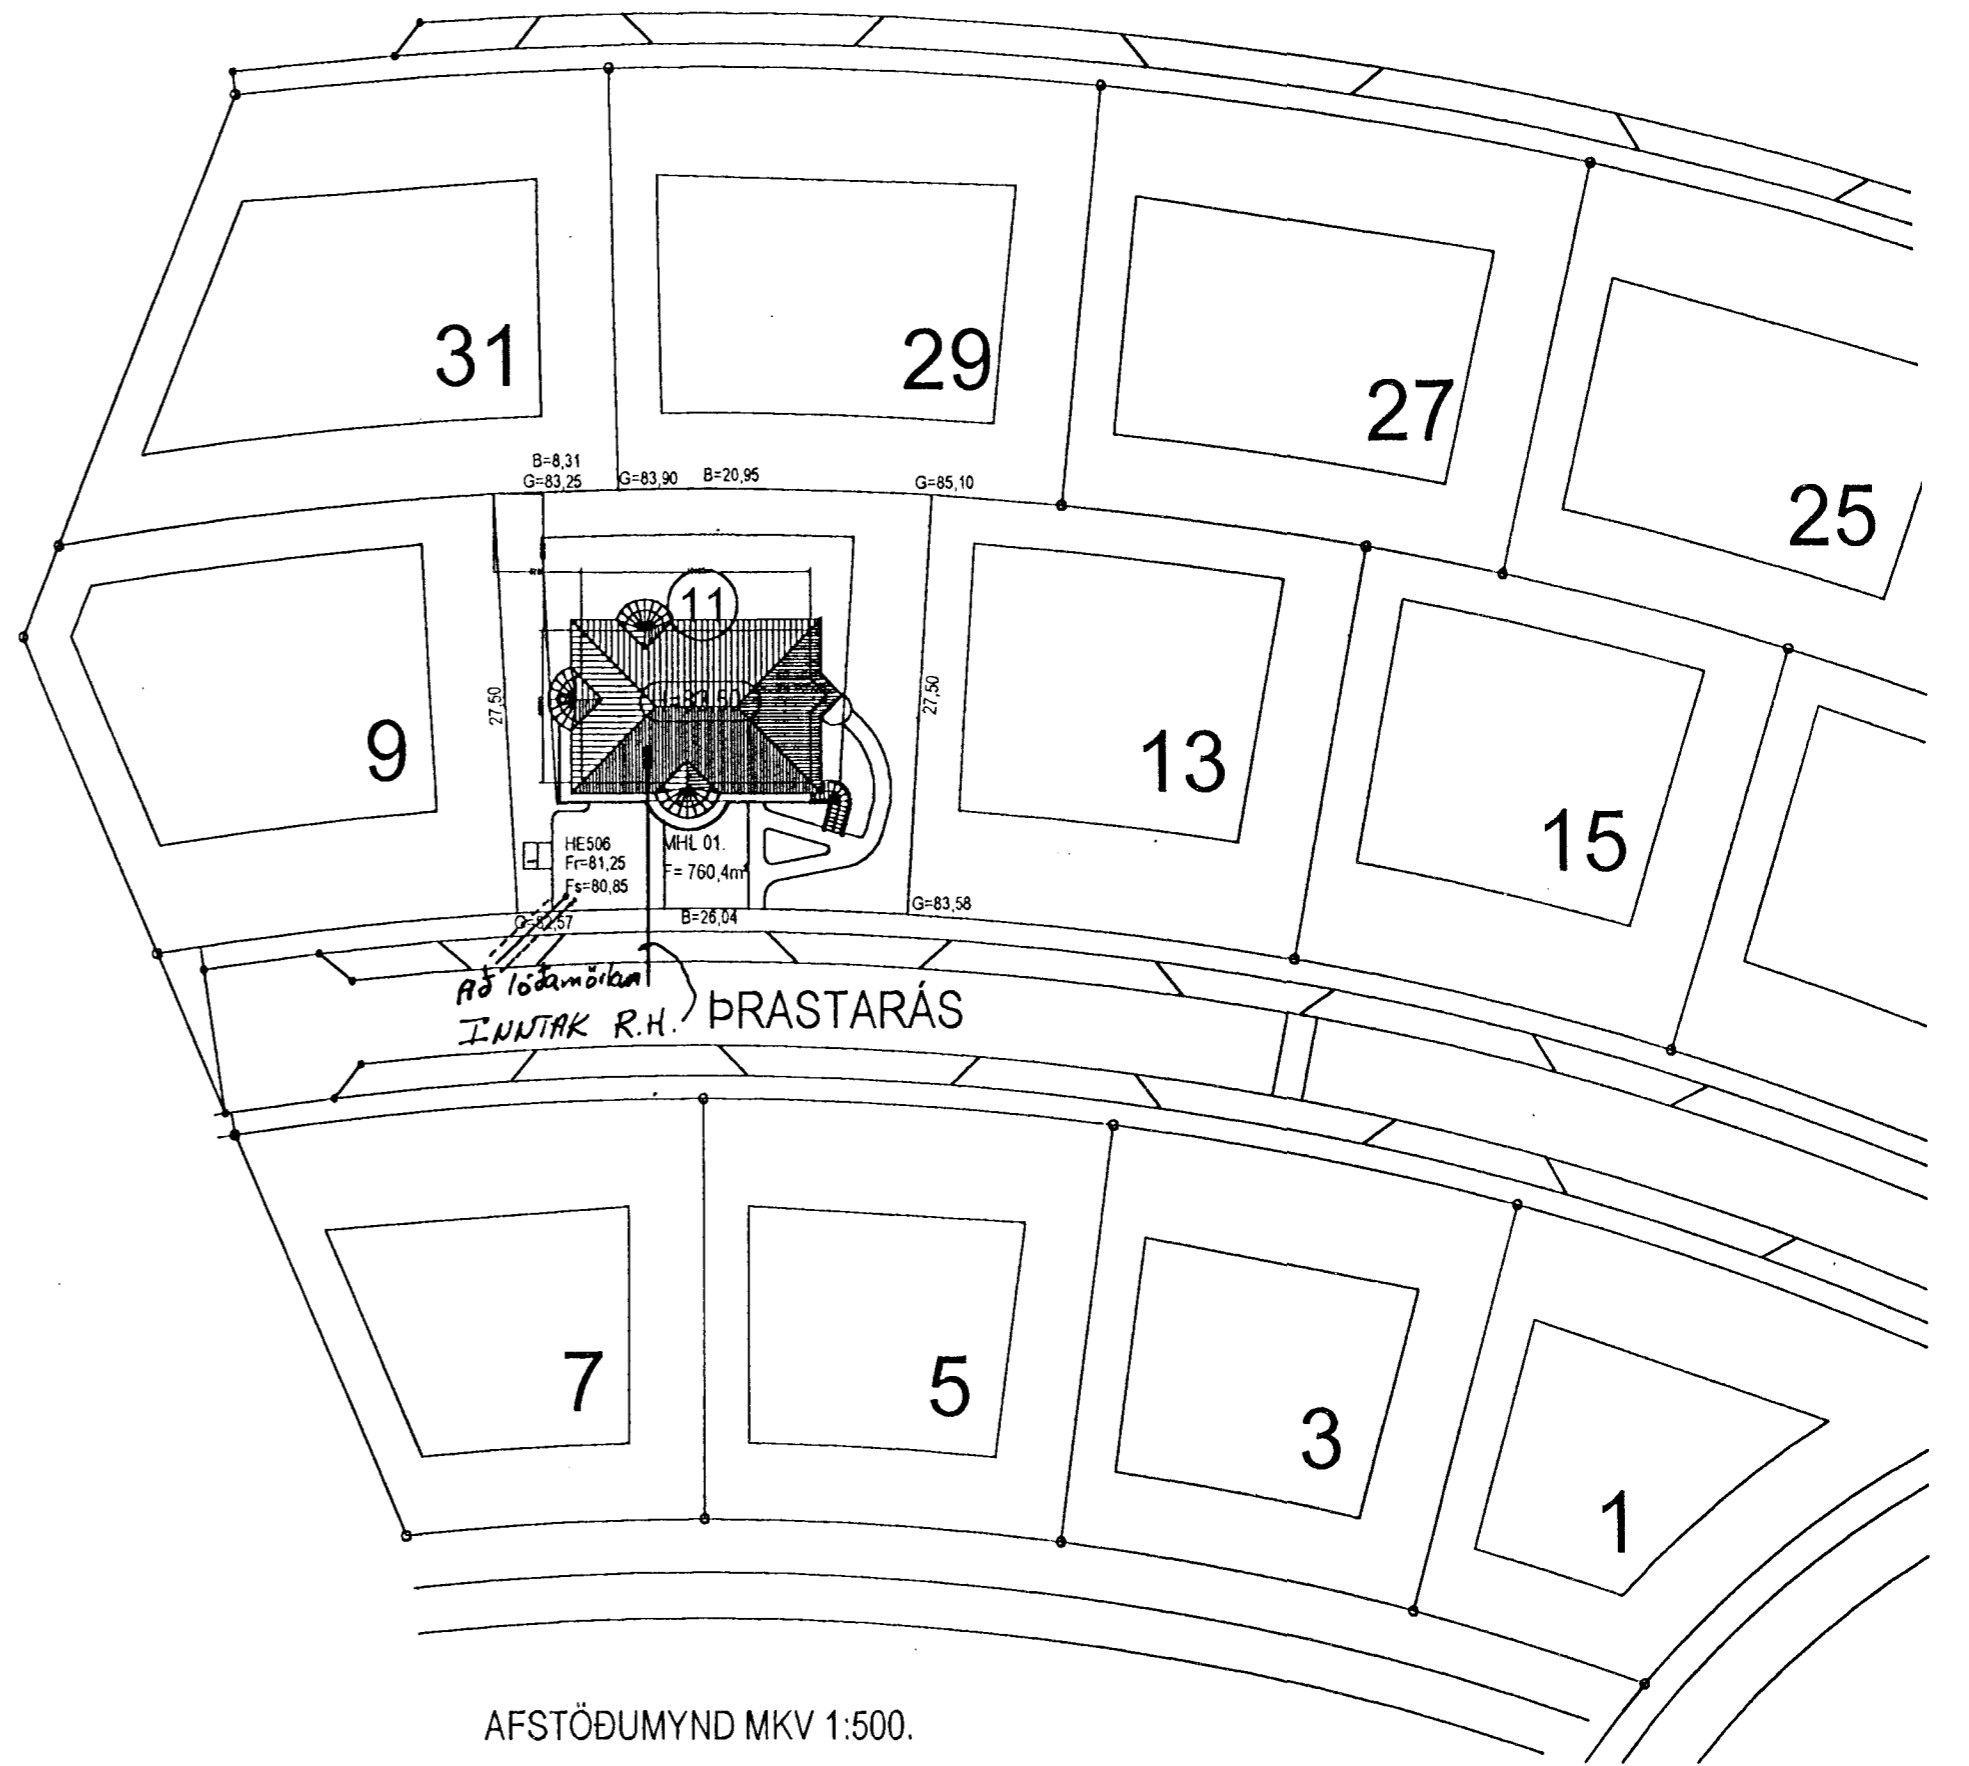

AFSTÖÐUMYND MKV 1:500.

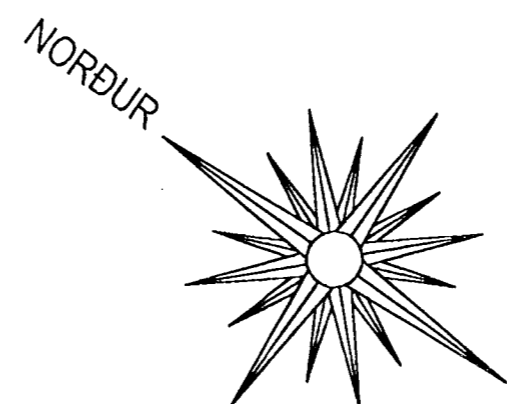


SKÝRINGAR

LAGNIR ERU HULDAR 16mm PLASTPÍPUR OG TAUGAR 3x1,5°. HÆÐ Á ROFUM SÉ 105 sm. TENGLAR VID ROFA SÉU Í SÖMU HÆÐ OG ROFAR. HÆÐ Á TENGLUM SÉ 20sm. HÆÐ Á BJÖLLUM SÉ 220sm. MÁLSTRAUMUR ROFA SÉ 10A, EN TENGLA 16A.

- L= SJÓNVARP, F= BÉJARSÍMI, DS= DYRASÍMI
- HREYFISKYNNJARI ÞJÓFAKERFIS H=V/LOFT
- ⊙ HÁTALARÁÐÓSIR H=20sm
- ⊙ HITANEMAR F. GÓLFHITA H=160sm

4153

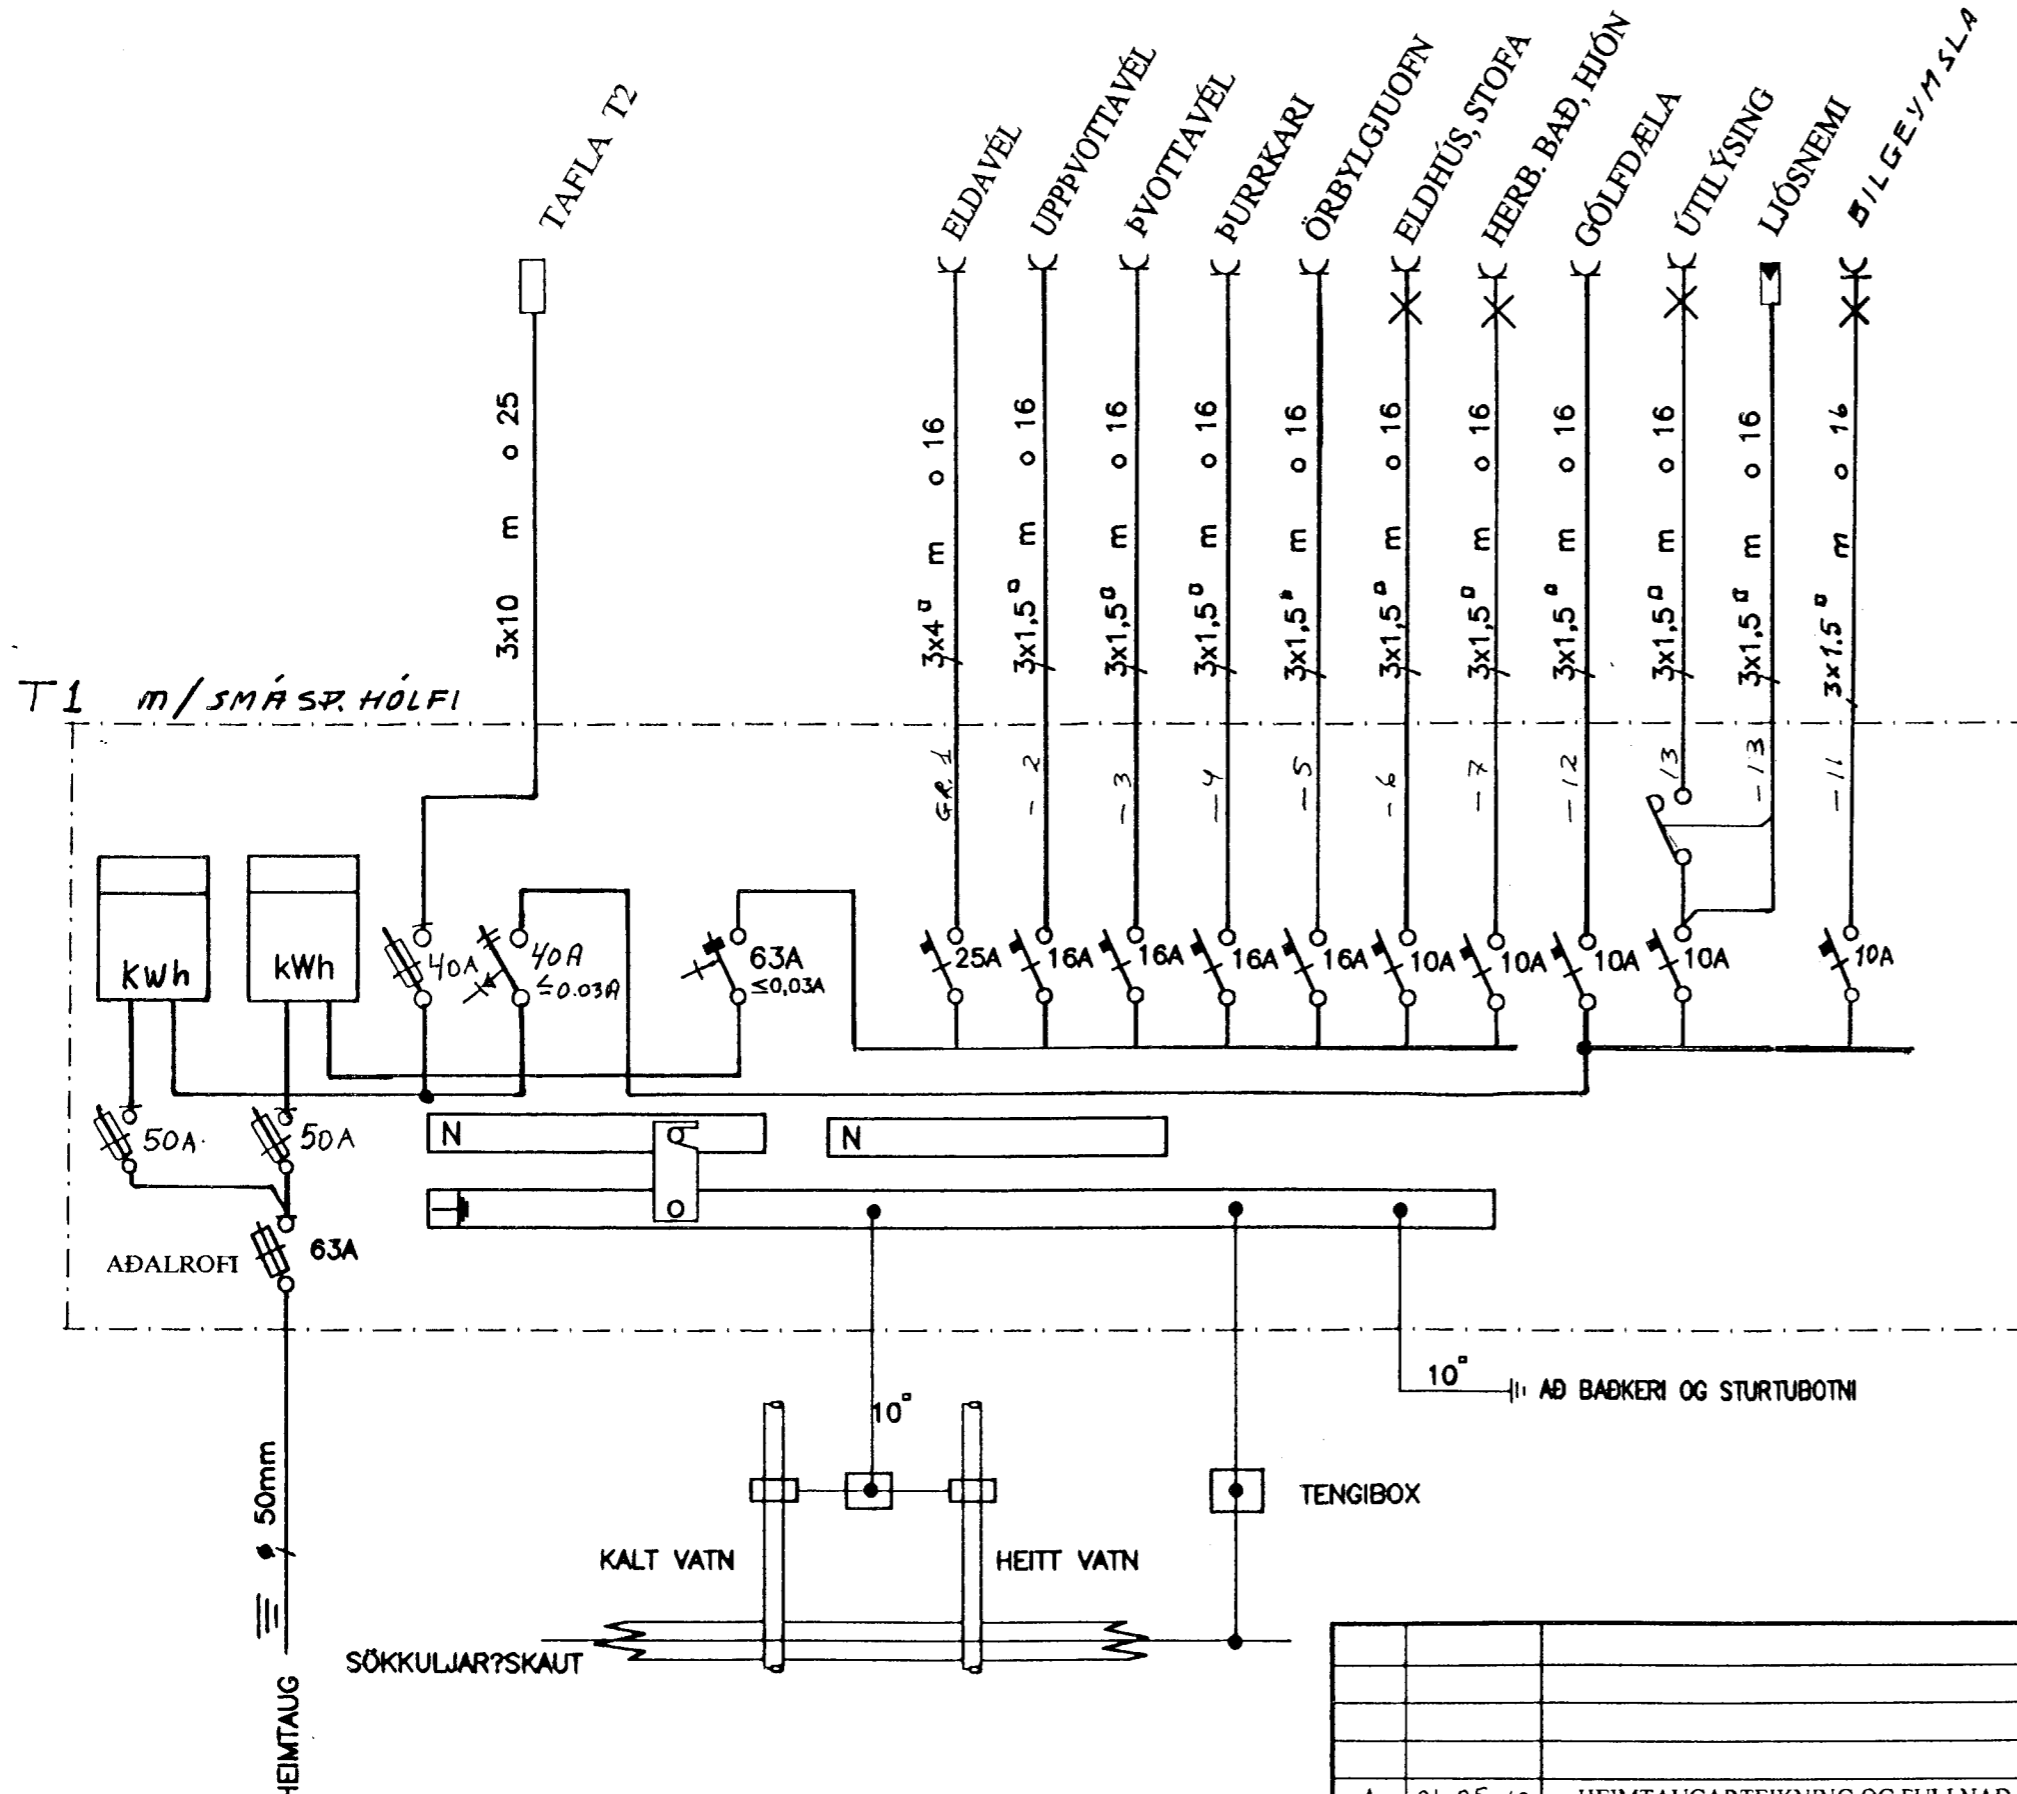

A		01.05.10	HEIMTAUGARTEIKNING OG FULLNADART.	B.p.T.	T.S.	<i>Trandi Guin</i>	220146-2439	PRASTARÁS 11 HAFNARFIRÐI	MKV. 1:100 1:500
ÚTG.	DAGS			TEIKN.	HANNAÐ	SAMÞYKKT	KENNITALA	AFSTAÐA, SNID, SKÝRINGAR, EINLÍNUMYND AF T1	TEIKN.NR. 1
								SÍÐASTA TNR.	TNR. 1 AF 6
								ÚTQ.	A

**TERA** S/F  
 RAFMAGNSVERKFRÆÐISTOFA  
 EDVUND BELLERSEN RAFMAGNSTEKNIR SÍDI 5667368  
 TRAUÐI SVEINBJÖRNSSON RAFMAGNSTEKNIR SÍDI 5667390