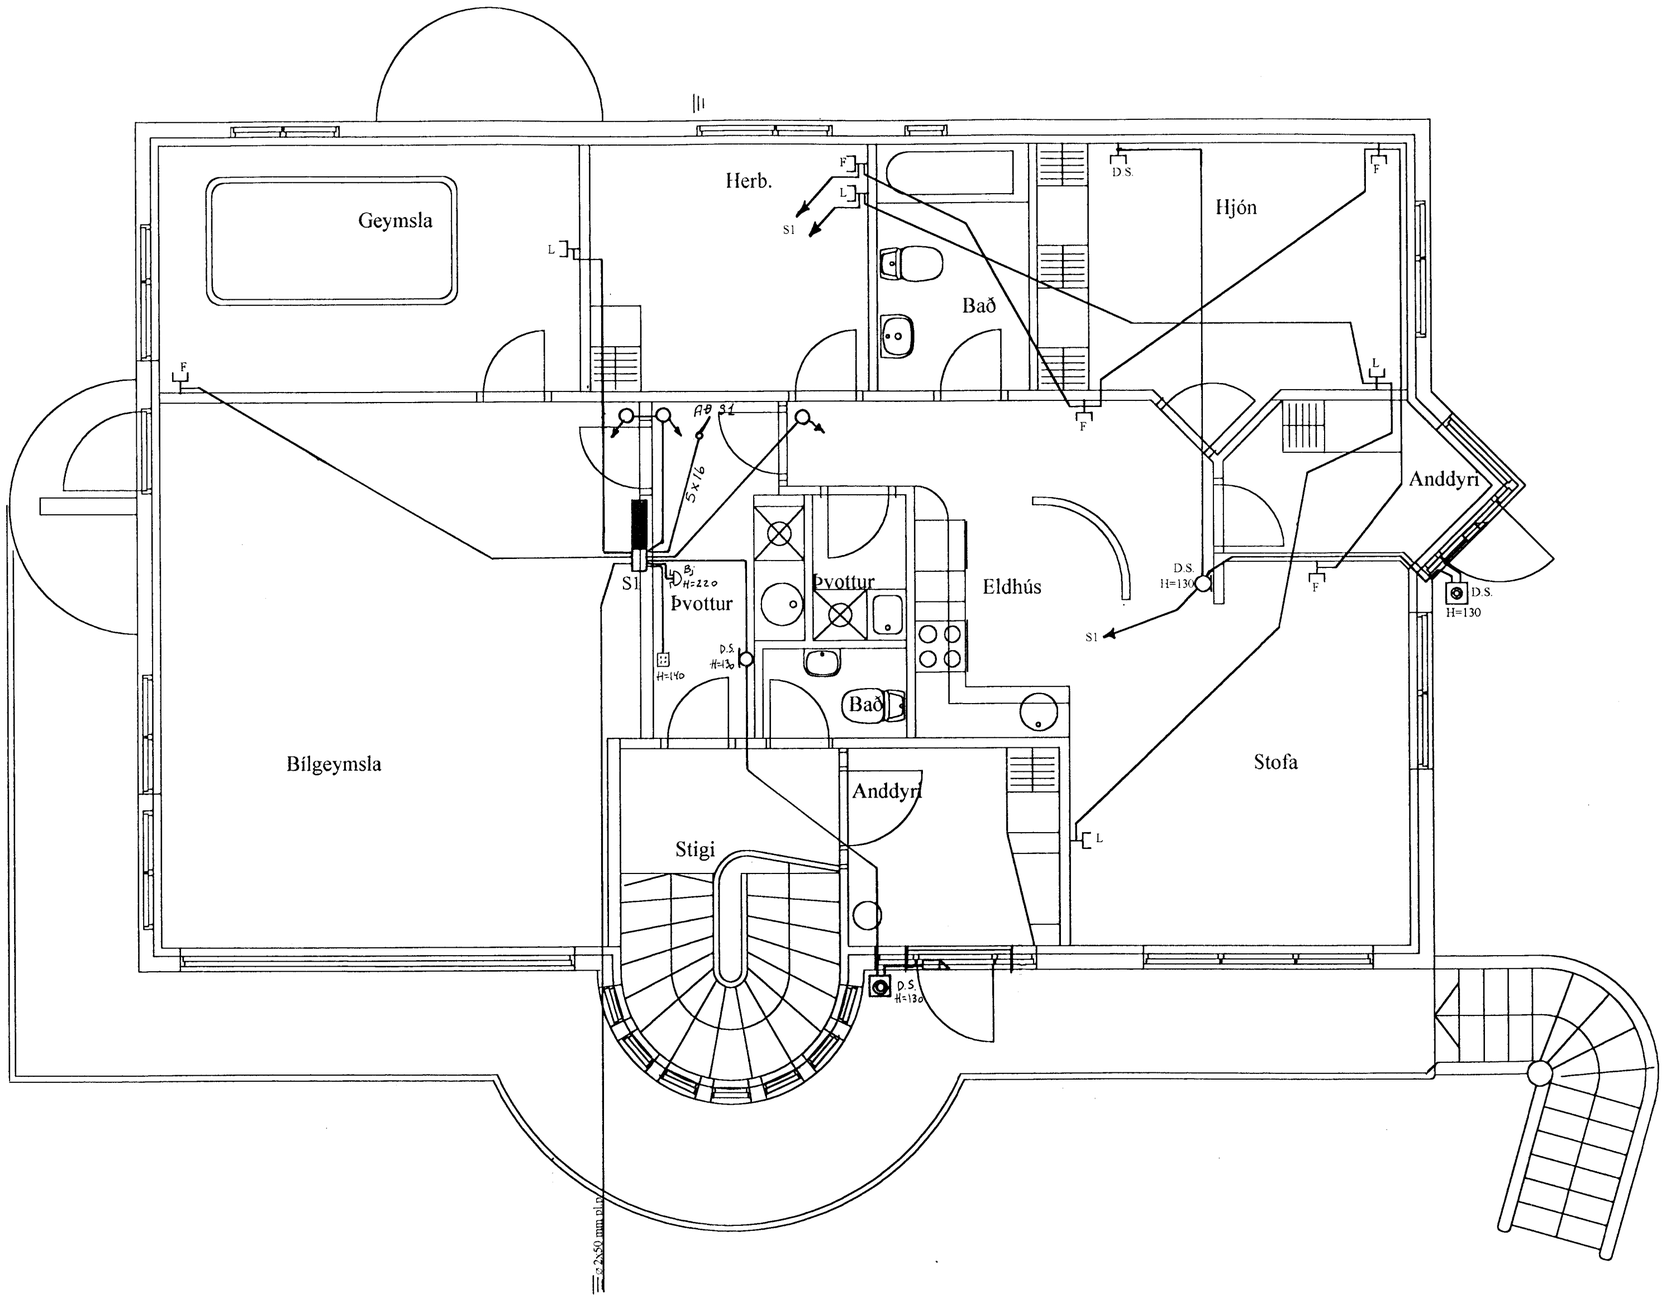

A	01.05.11	HEIMTAUGARTEIKNING OG FULLNAÐART.	B.Þ.T.	T.S.	Transi Sveinbjörn	220146-2439
ÚTG.	DAGS.		TEIKN.	HANNAÐ	SAMÞYKKT	KENNITALA

ÞRASTARÁS 11 HAFNARFIRÐI
SMÁSPENNULÖGN NEÐRI HÆÐ

TERA S/F
RAFMAGNSVERKFRÆÐISTOFA
EDMUND BELLERSEN RAFMAGNSTÆKNIFR. SÍMI 5687388
TRAUSTI SVEINBJÖRNSSON RAFMAGNSIÐNFR. SÍMI 5687390

MKV.	1:50
TEIKN.NR.	4
SÍÐASTA TNR.	
TNR. 4 AF 6	ÚTG. A
GEYMSLUNR.	