


SNID A-A

Hæð ROFA sé 110 cm frá fullkræfengnu gólfi
 Hæð Tengla við ROFA sé í sömu hæð og ROFINN
 NEMA ANNARS sé gætt.
 Hæð Tengla í Eldhúsi, Reymslu, ÞVOTTAN, og Bilagexmslu
 sé 110 cm, aðrir Tengla 20 cm frá gólfi.
 Öll mál miðist við miðju dás, pípu eða 16mm, vír 1.5q
 Málstrakumun ROFA og Tengla SKAL vera 10A
 Nema annars sé gætt.
 við málningu fyrir dösun í LOFT og Niðurteikun
 er ráðlegt að nota smíðatökningsar.

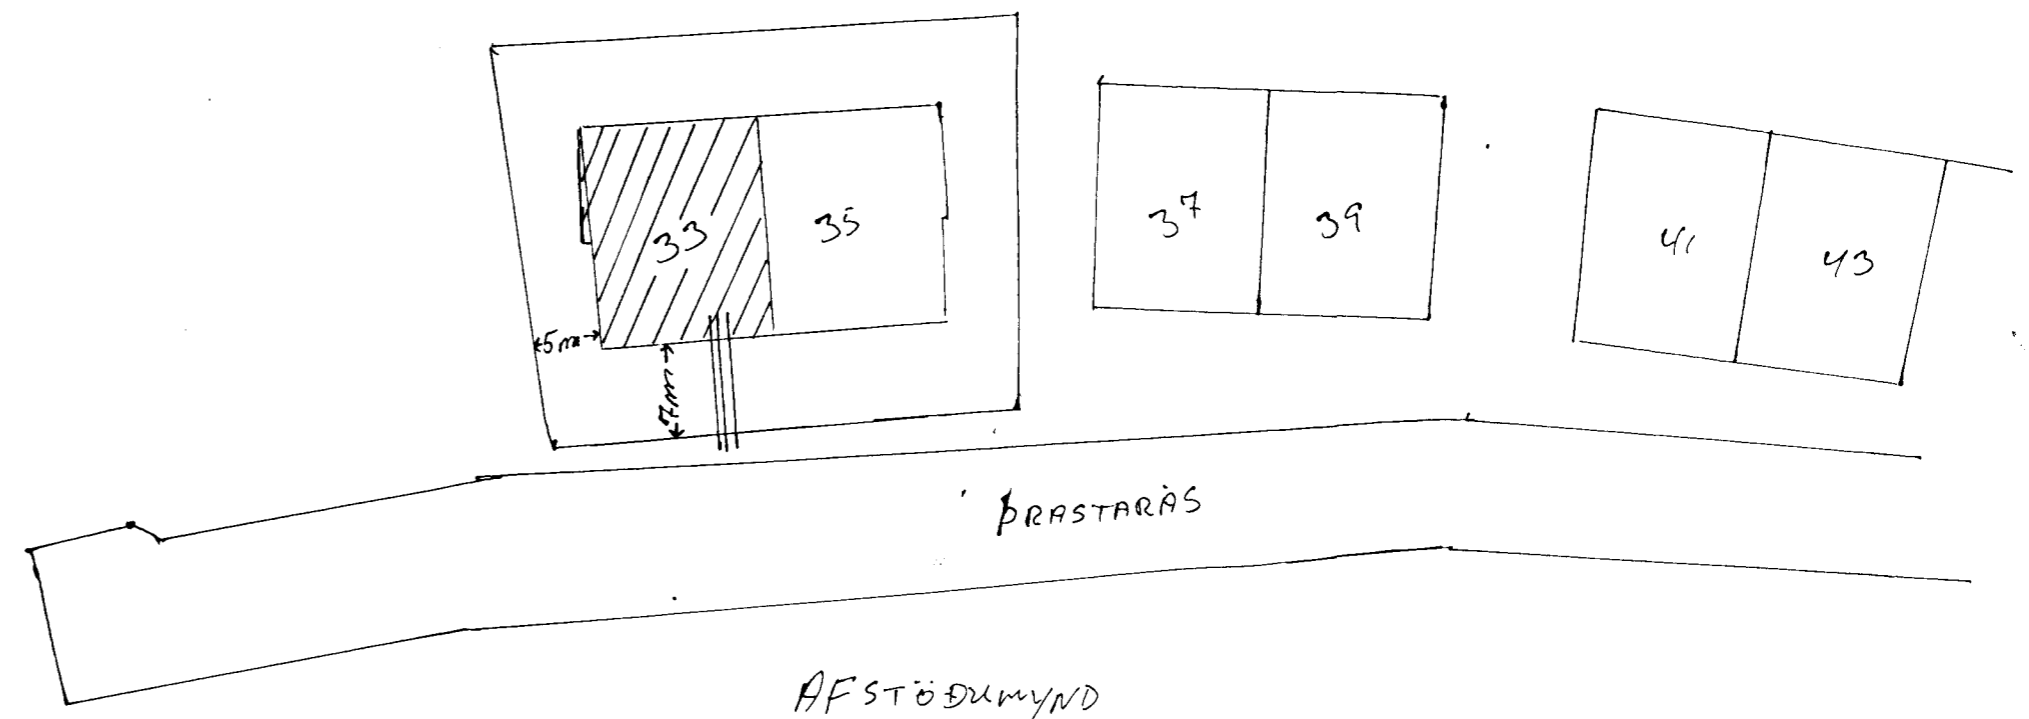

AFSTÖÐUMYND

vekk	Dags:
ÞRASTARÁS 33	16.06.2001
Hefnaefiardi	Hannóð
	Ragnar
	YFIRFARID
	Ragnar
SNID / AFSTÖÐUMYND	KVALI:
	1:100 / 1:500
Ragnar Bjarfarsen	