


Blikaás

Likaás 10 og 12 Hafnarfirði.

vij. Jónab Eustínaðsson
v. 220150 - 2599

TAFLA 60x60

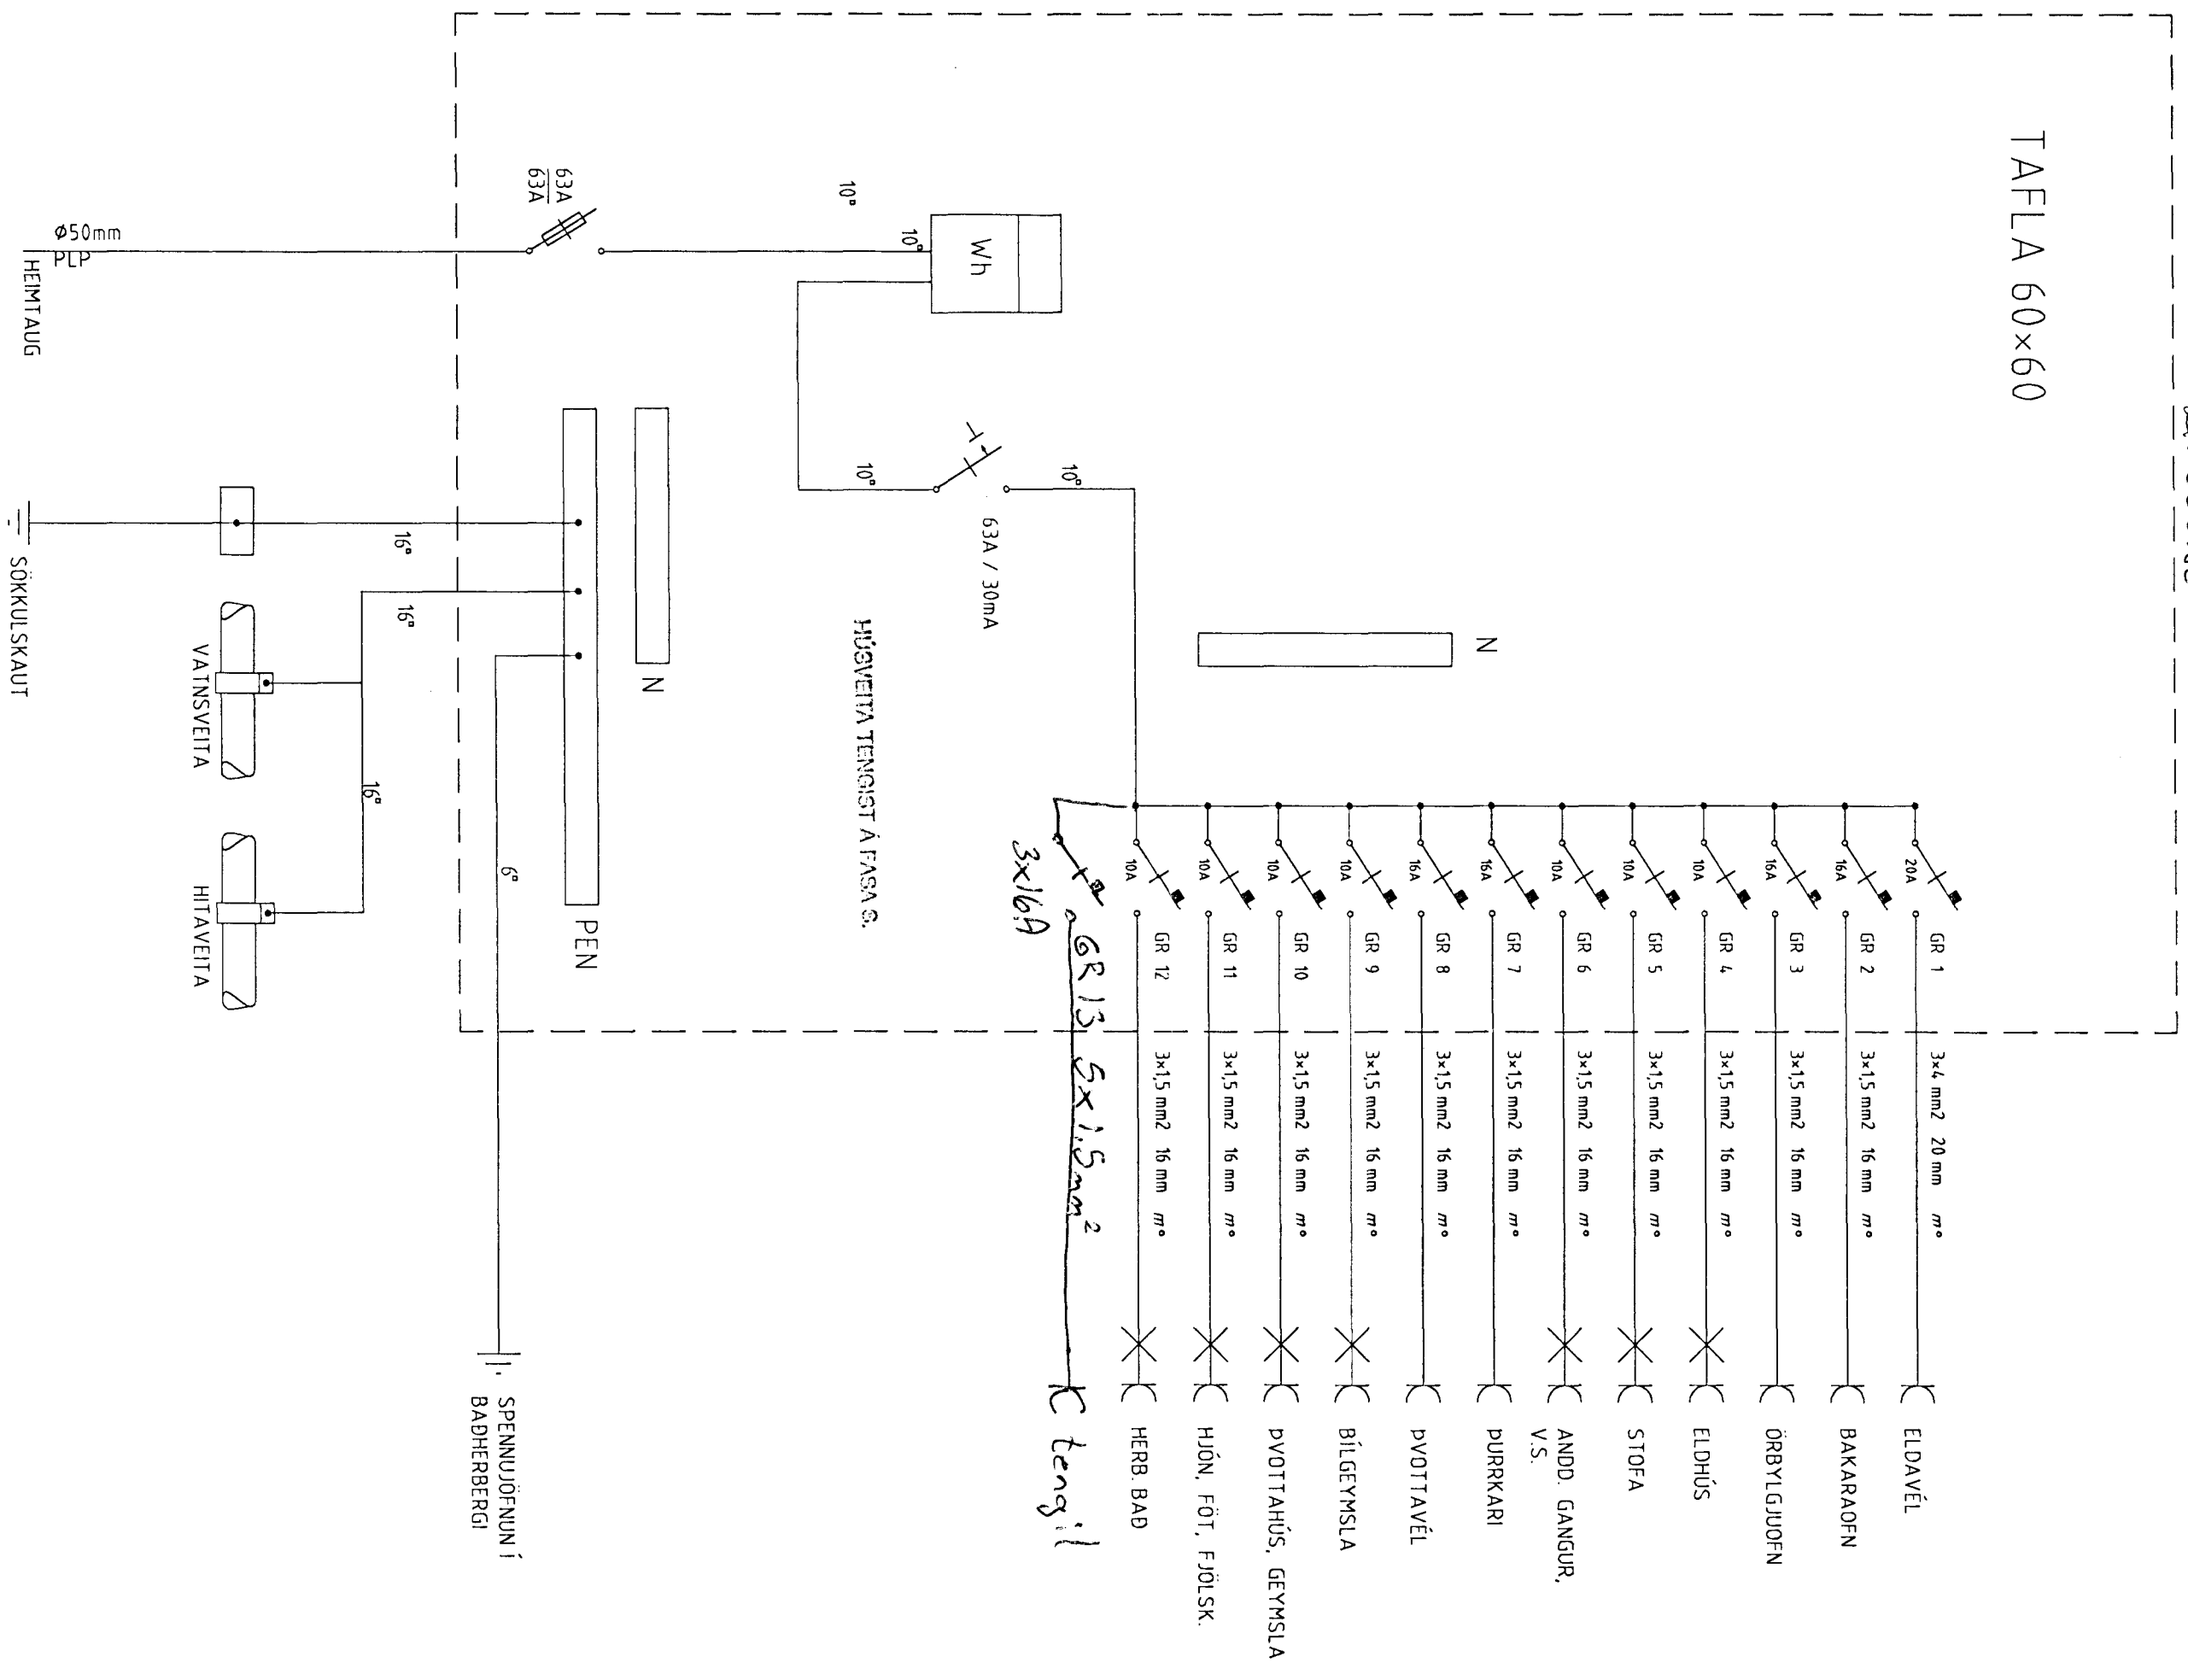

4132