


Hitaveita Suðurnesja 3 x 50 mm plaströr
 Rör leggist út fyrir lóðarmörk og upp úr
 jarðvegi.
 Rör skulu lokast í endann og merkja vel.

SNID A-A

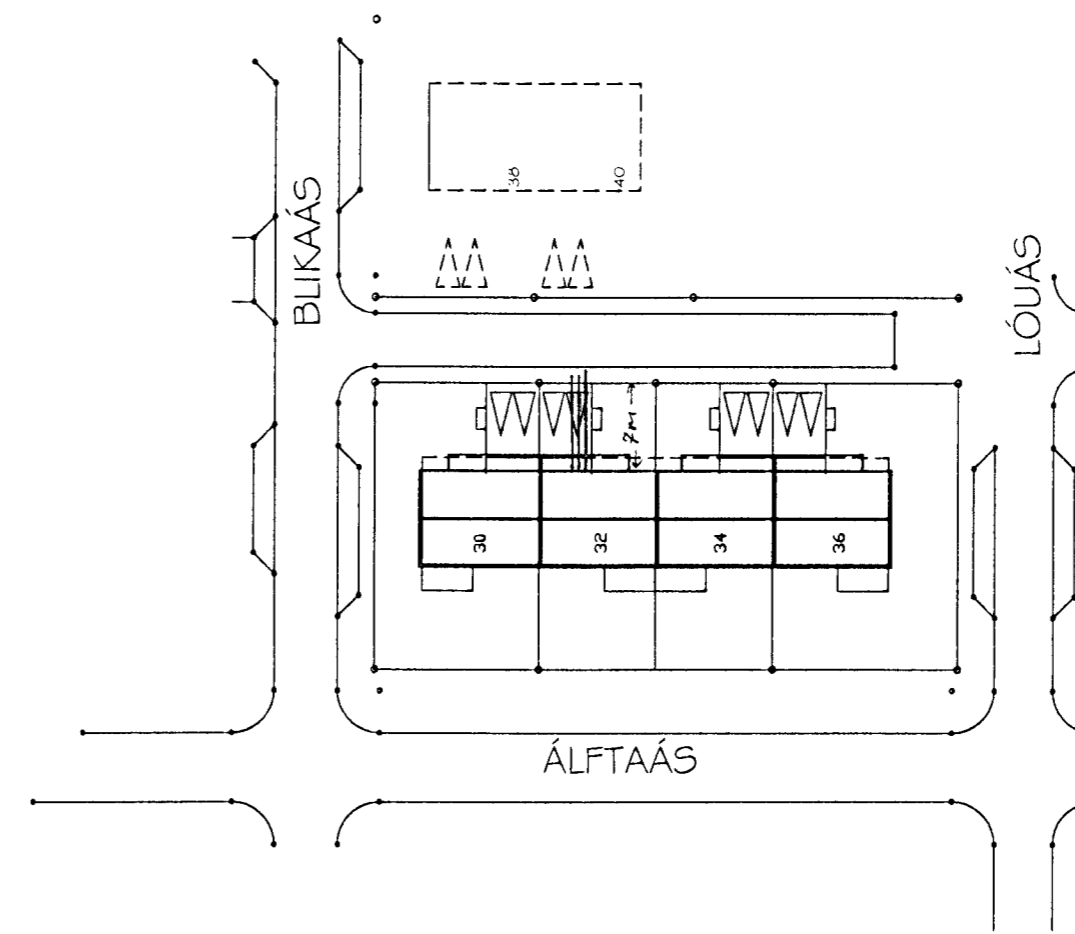

Afstöðumynd
 1:500

Blikaás 32	Dagur 23.09.01
Hafnarfirði	Hannaólfur Ragnar
Snið / Afstöðumynd	Yfirfarir Ragnar
Ragnar Björnsson	Kvarða