


SKÍRINGAR

1. Öll mál eru gefin í sentimetrum.

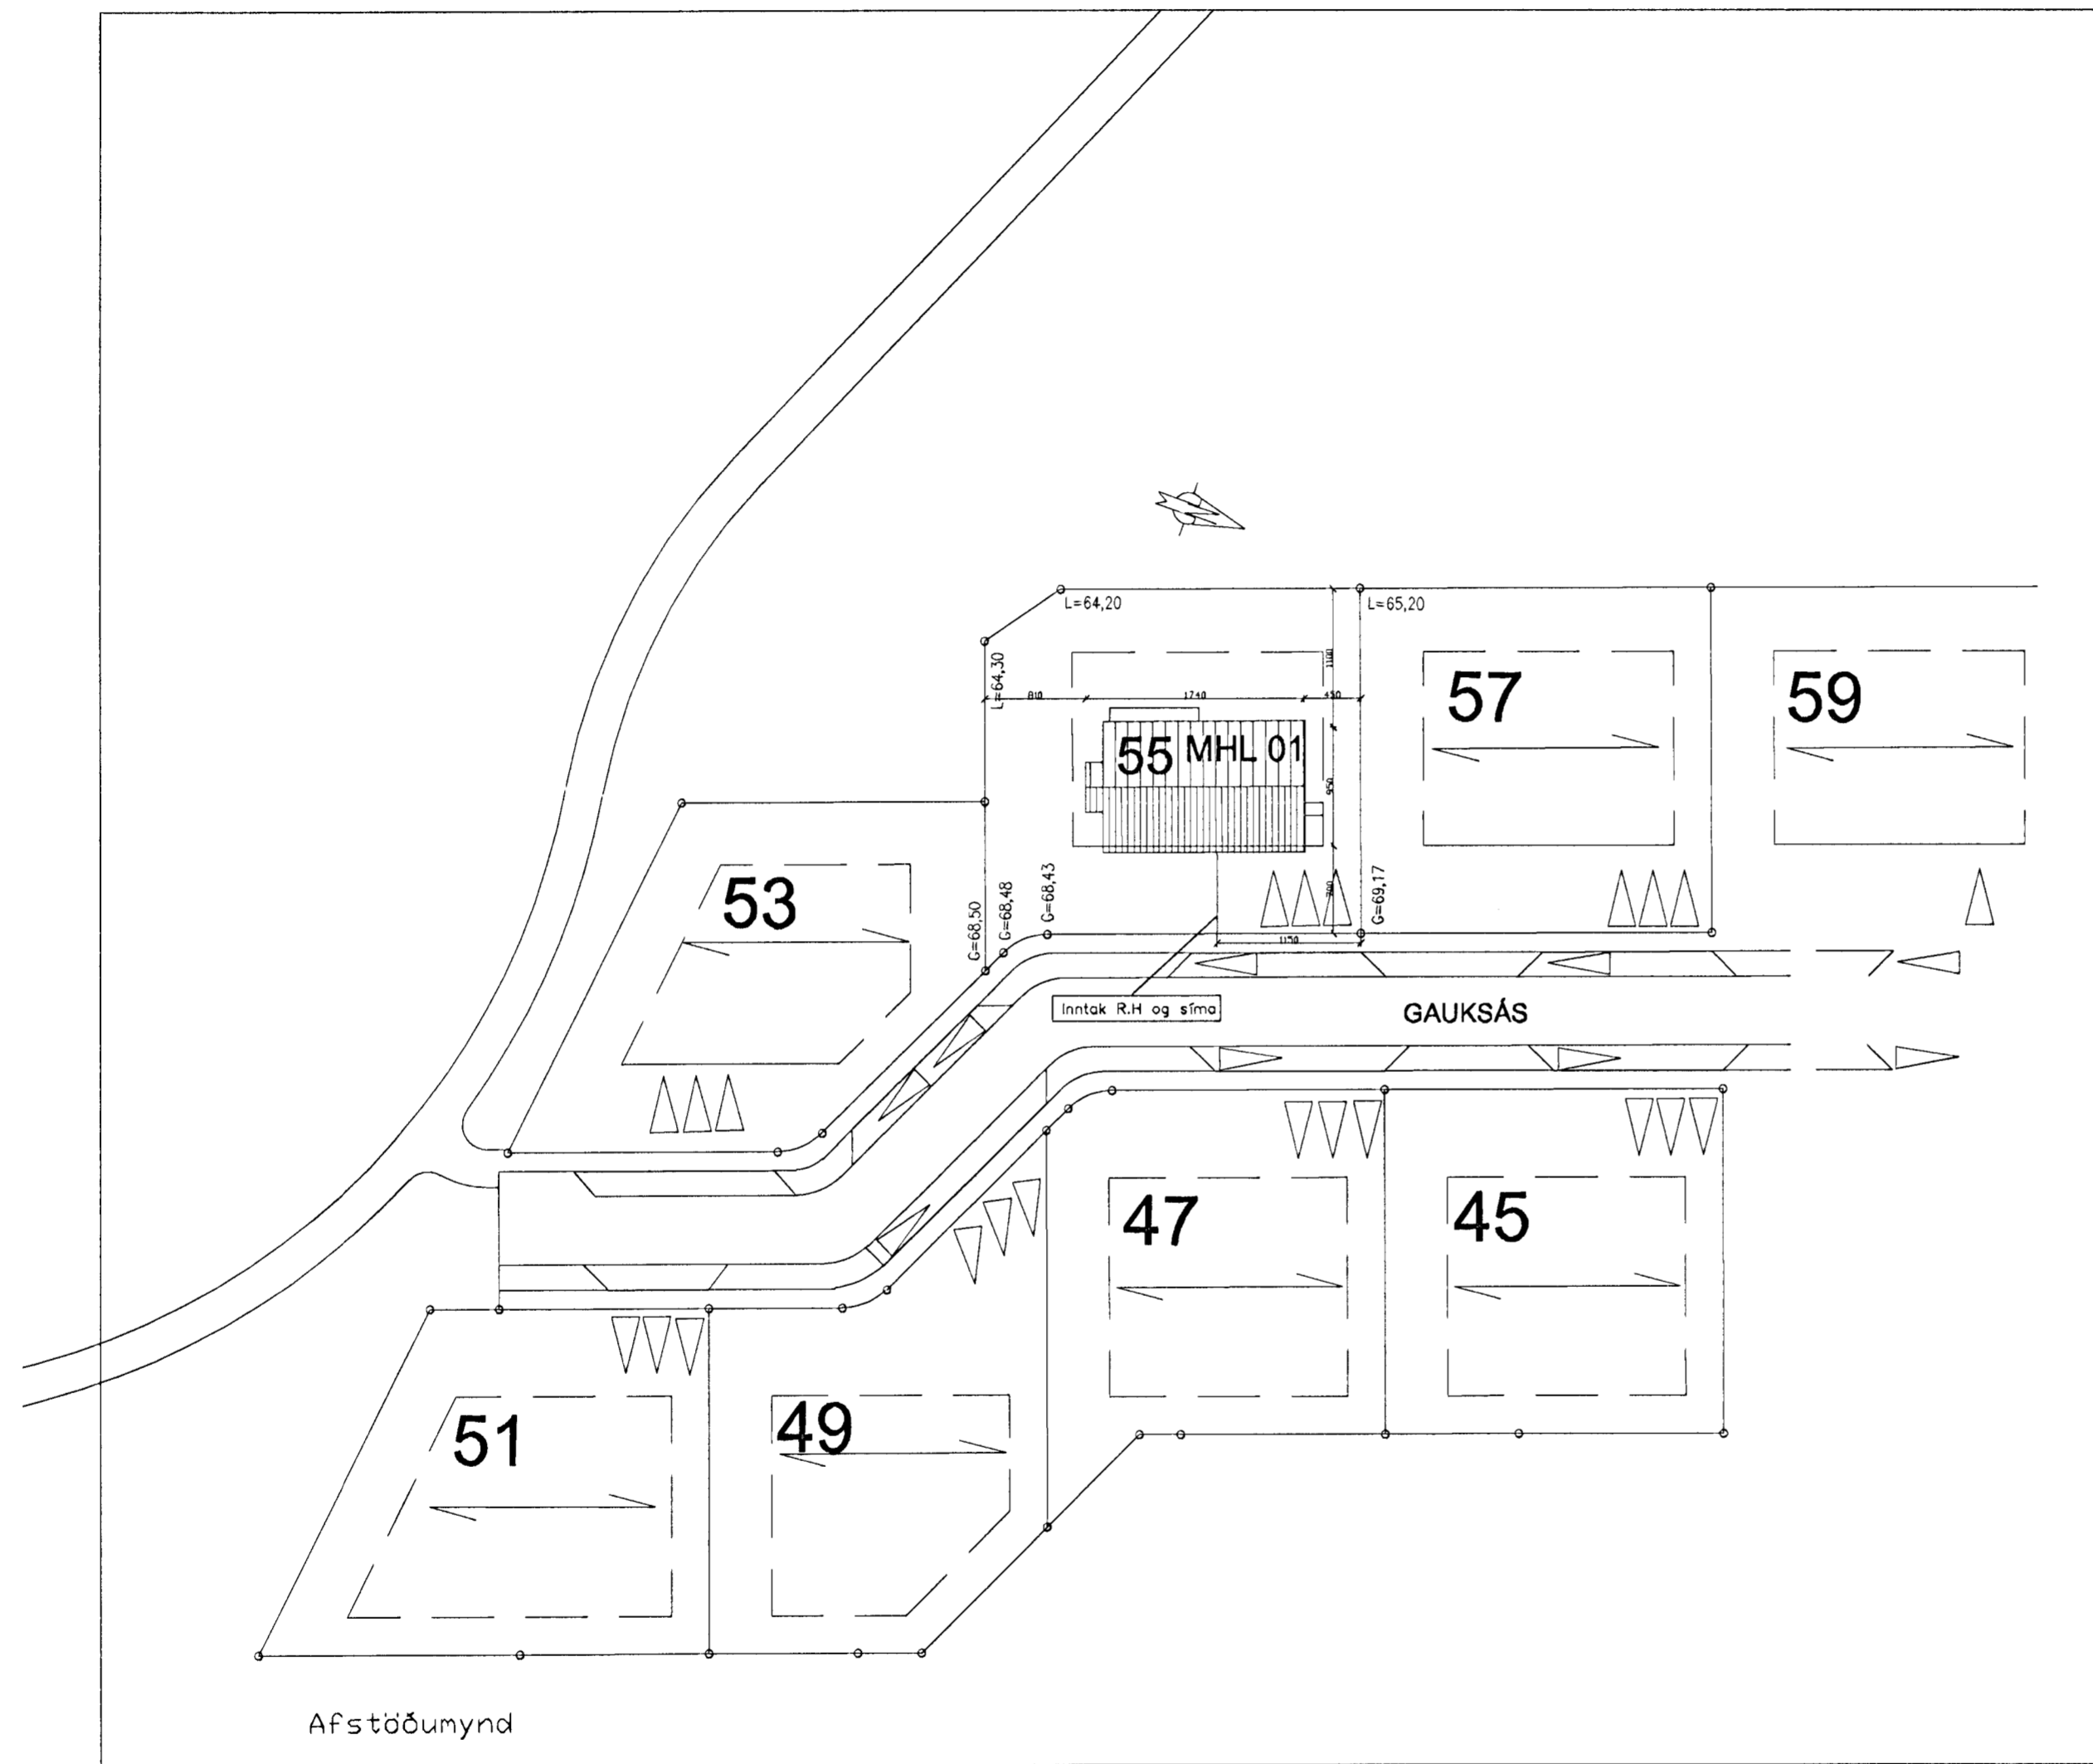

Inntök samþykkt 17.12.2001.
f.h. HITAVEITU SUÐURNESJA h.f.
Birgir Dagbjört

4/59

| | | |
|----------|-------------------------------------|-------------|
| Breyting | VERKEFNI | DAGS. |
| | GAUKSÁS 55 | 04.12.2000 |
| | HAFNARFIRÐI | BLAÐ 1 AF 7 |
| | AFSTÖÐUMYND | MKV. 1:500 |
| | TEIKNAR <i>Tryggvi Þór Svansson</i> | BLAÐASTÆRD |
| | Tryggvi Þór Svansson | A2 |
| | Kt. 230271-5509 | |