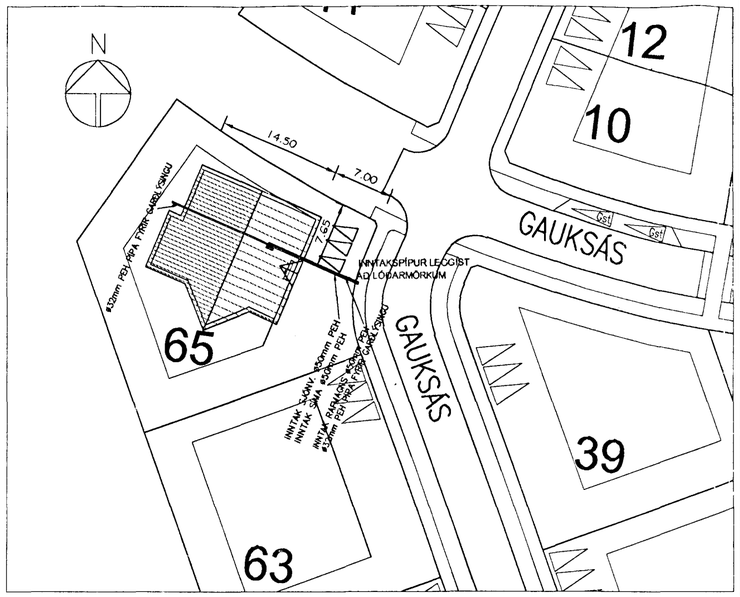

AFSTÖÐUMYND MKV. 1:500

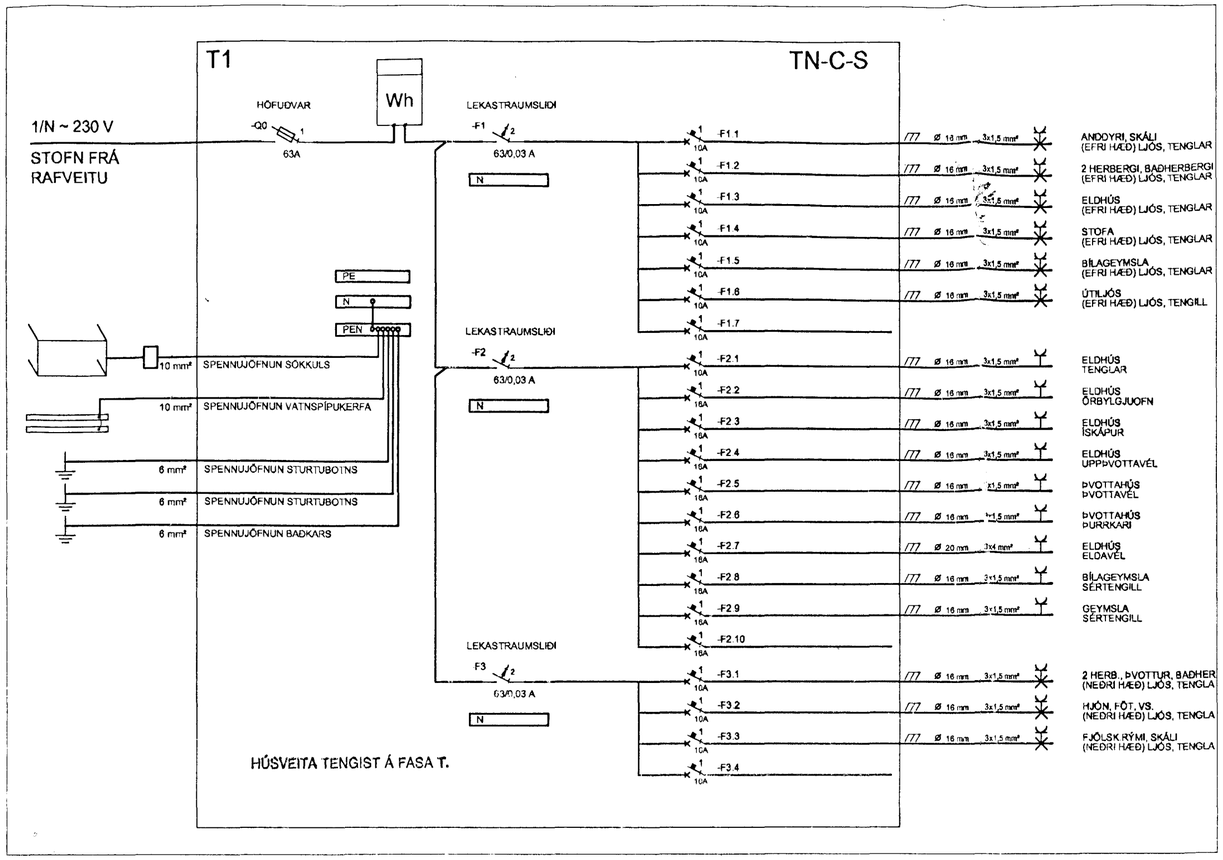

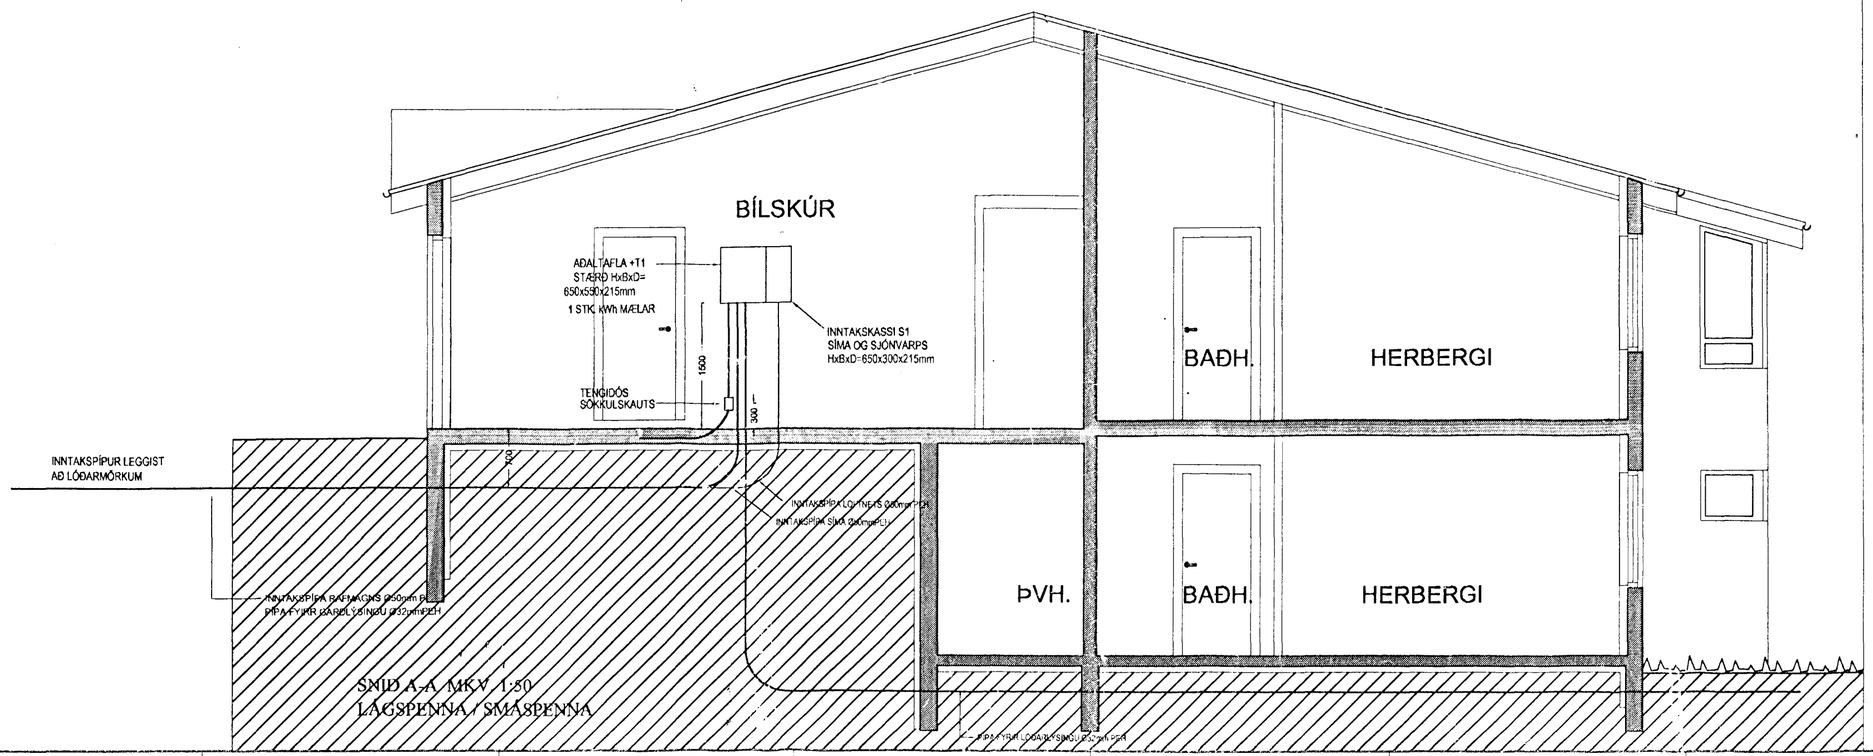

SNIÐ A-A MKV 1:50
LÁGSPENNA / SMÁSPENNA

Inntök samþykkt 20/8 2001.
t.h. HITAVEITU SUÐURNESJA h.f.
Birgir Dagbjarts.

BREYTINGAR

ÚTG.	DAGS.	BREYTING	HA.	YF.

VERKHLUTI

AFSTÖÐU-, SNIÐ- OG EINLÍNUMYND

KVARÐI 1:50

HANNAÐ	TEIKNAÐ	YFIRF.	ÚTGÁFA
GÞR	GÞR	GÞR	A

VERKKAUPI

GÖTUHEITI

GAUKÁS 65

STAÐUR

HAFNARFIRÐI

Gísli Þór Ragnarsson
Kennit. 040367-5789
Asparfelli 4, 111 Reykjavík Sími: 6982228 Póstfang: gira@isl.is

TEIKNING NR.	BLAÐ NR.	N. BLAÐ NR.
1401	1	2
DAGS. 12.12.2000	VERK NR.	
SAMÞ.	KENNIT. 0403675789	

4163