


Sökkulskaut, 2 neðstu jörn 1 sökkli bundin saman þannig að þau verði hvort um sig leiðandi allan hringinn. Á samskeyti skal setja 2 vírlása.

Tengidós fyrir sökkulskaut

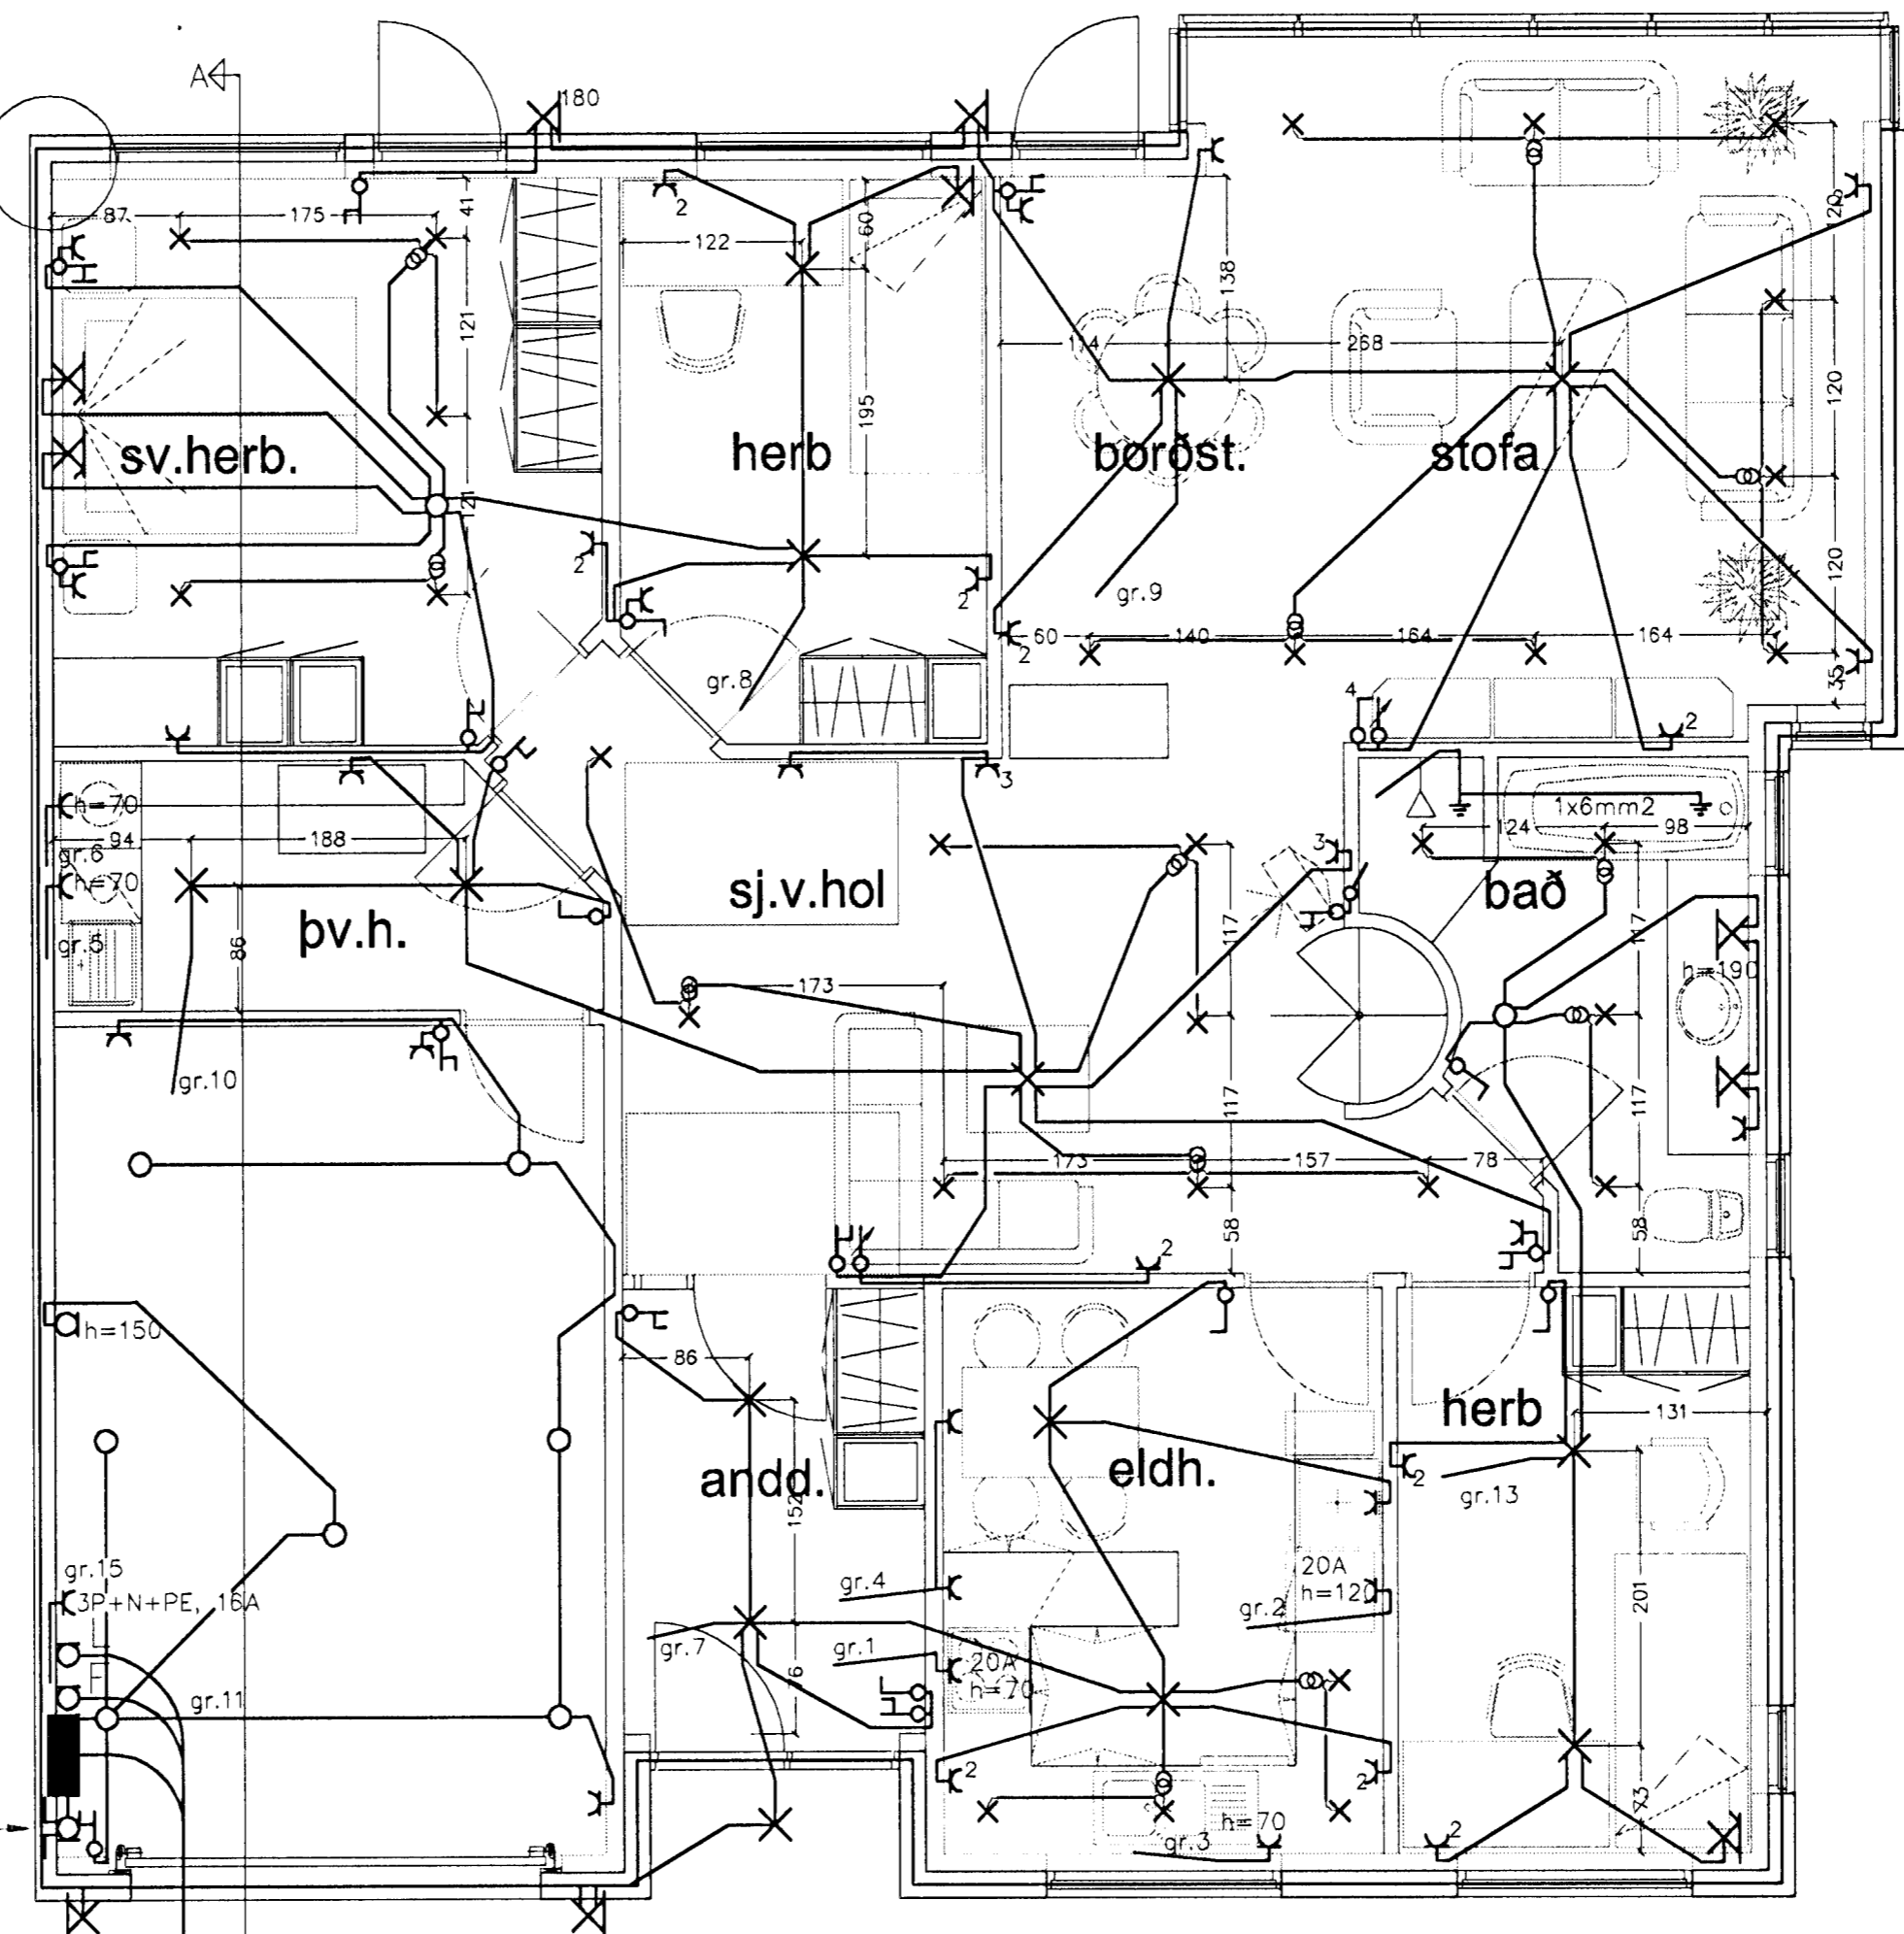

TÆKNIÞJÓNUSTAN SF
 Lögmla 5-10B Reykjavík
 sími 581 3844 fax 581 4740
 e-mail audunn@th.is
 250250-3989

Prastarás 63
 Hafnarfirði
 Grunnmynd jarðhæðar
 Lögspennulagnir
 Rafagnateikning

Hannað: AK Dags: 07.01
 Teikn: AK Yfirfarið:
 Kvarði: 1:50
 Nr.: 0105 Blað: 1 Af: 8

A 9.11.01 Gr.15, 3 fasa tengill við töflu
 Br. Dags. Breyting