





Samþykkt þann

24 JAN 2013


Byggingafulltrúinn í Hafnarfirði
F.h. Sigurður Steinar Jónsson

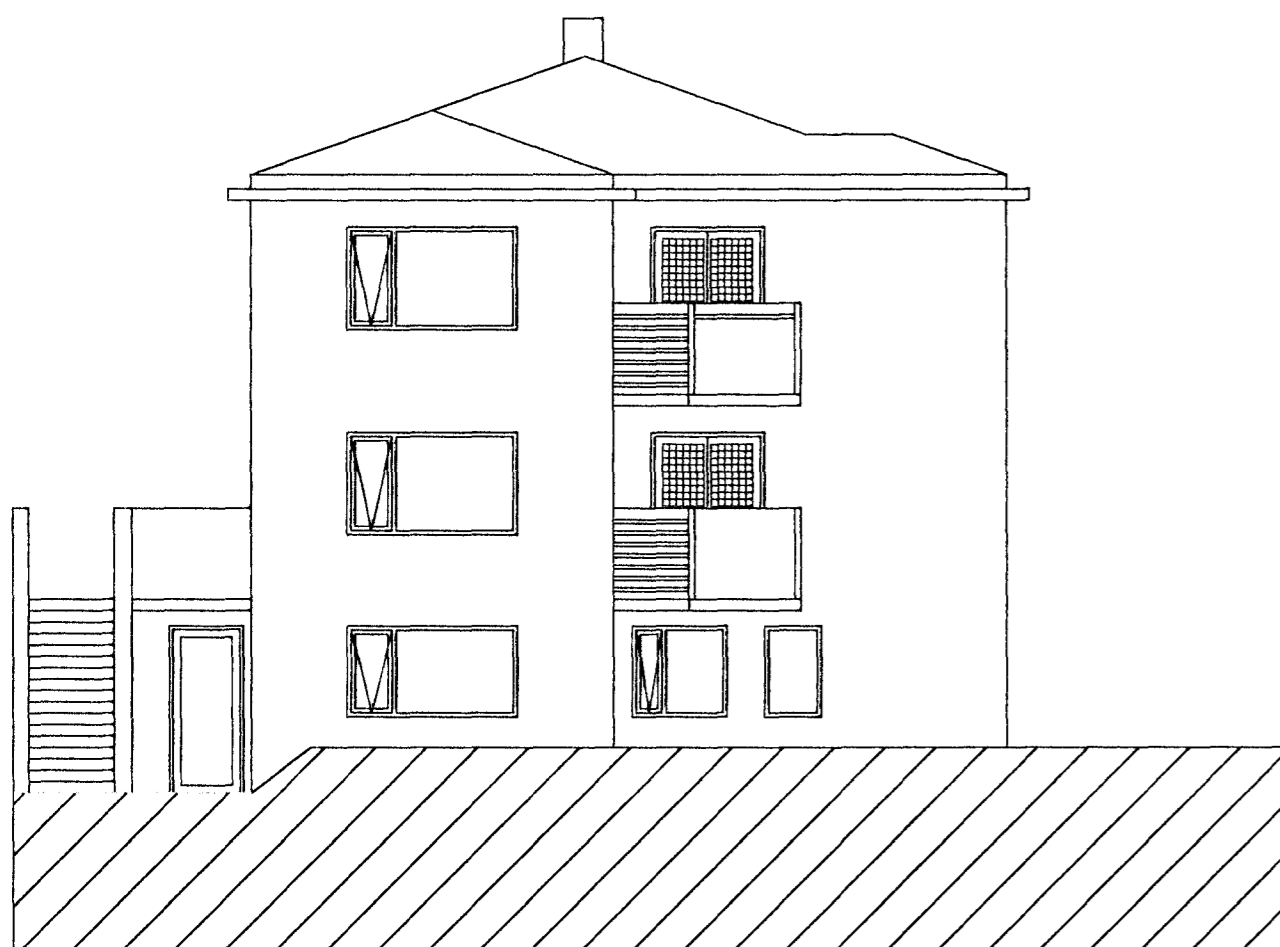


Norður

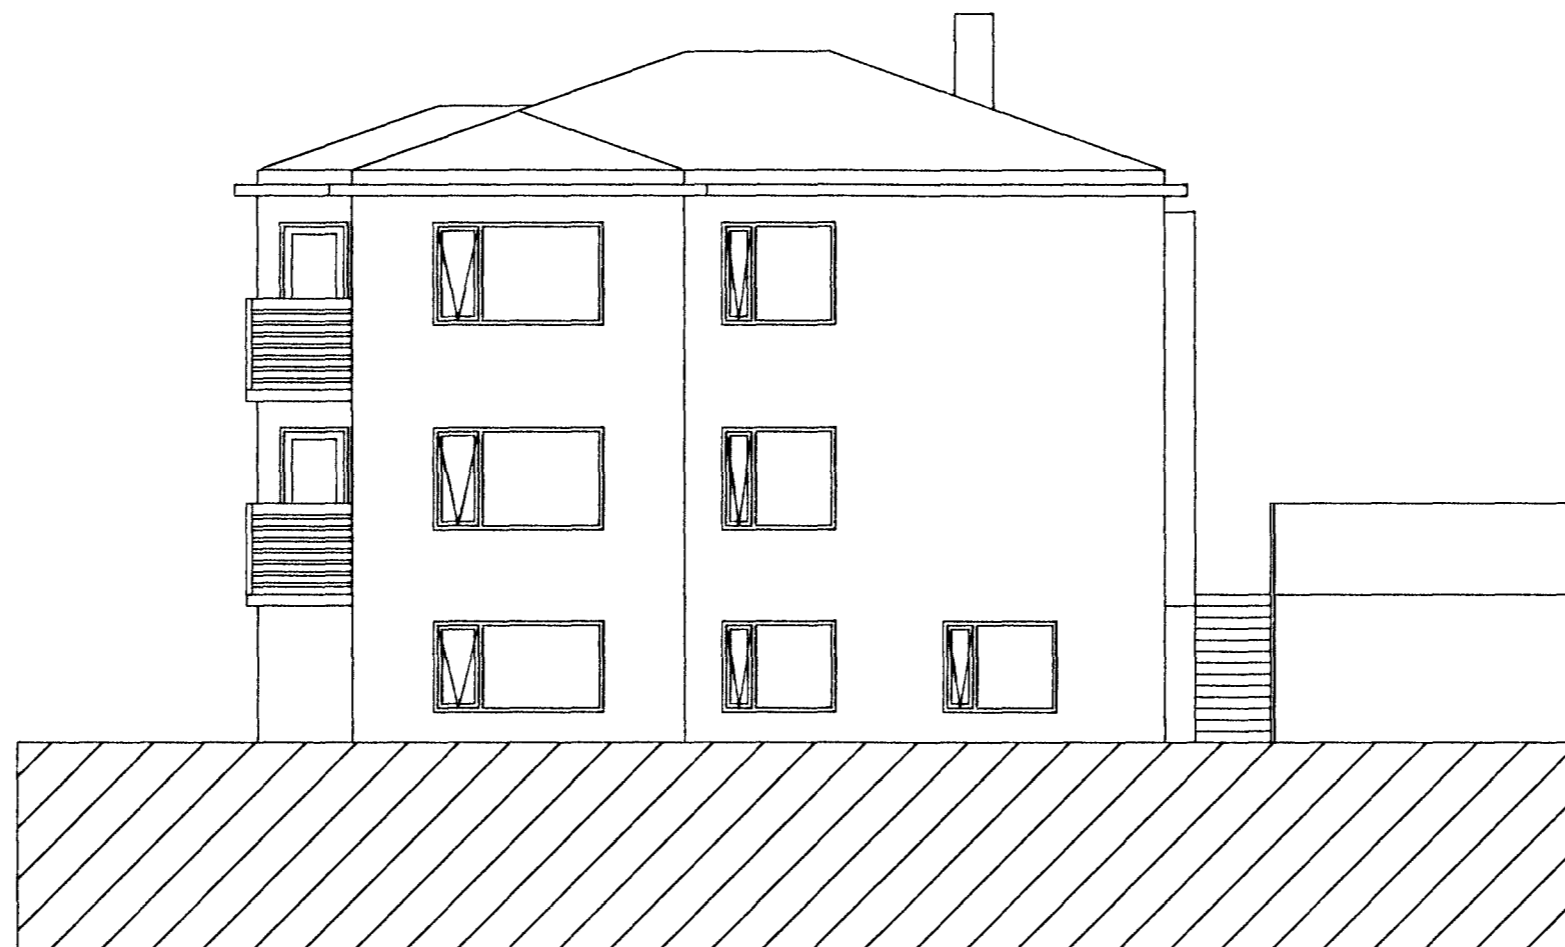


Vestur

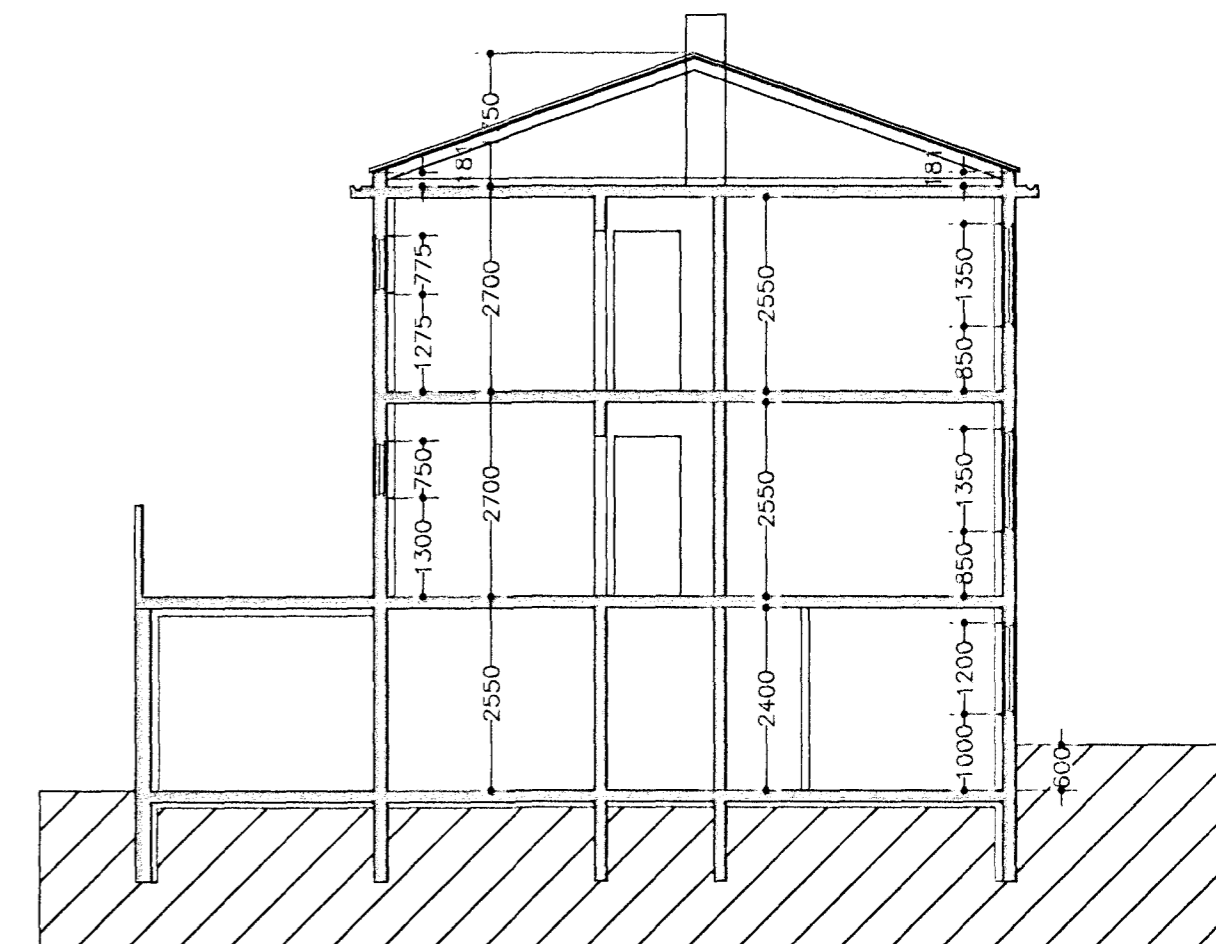

Skurður A-A

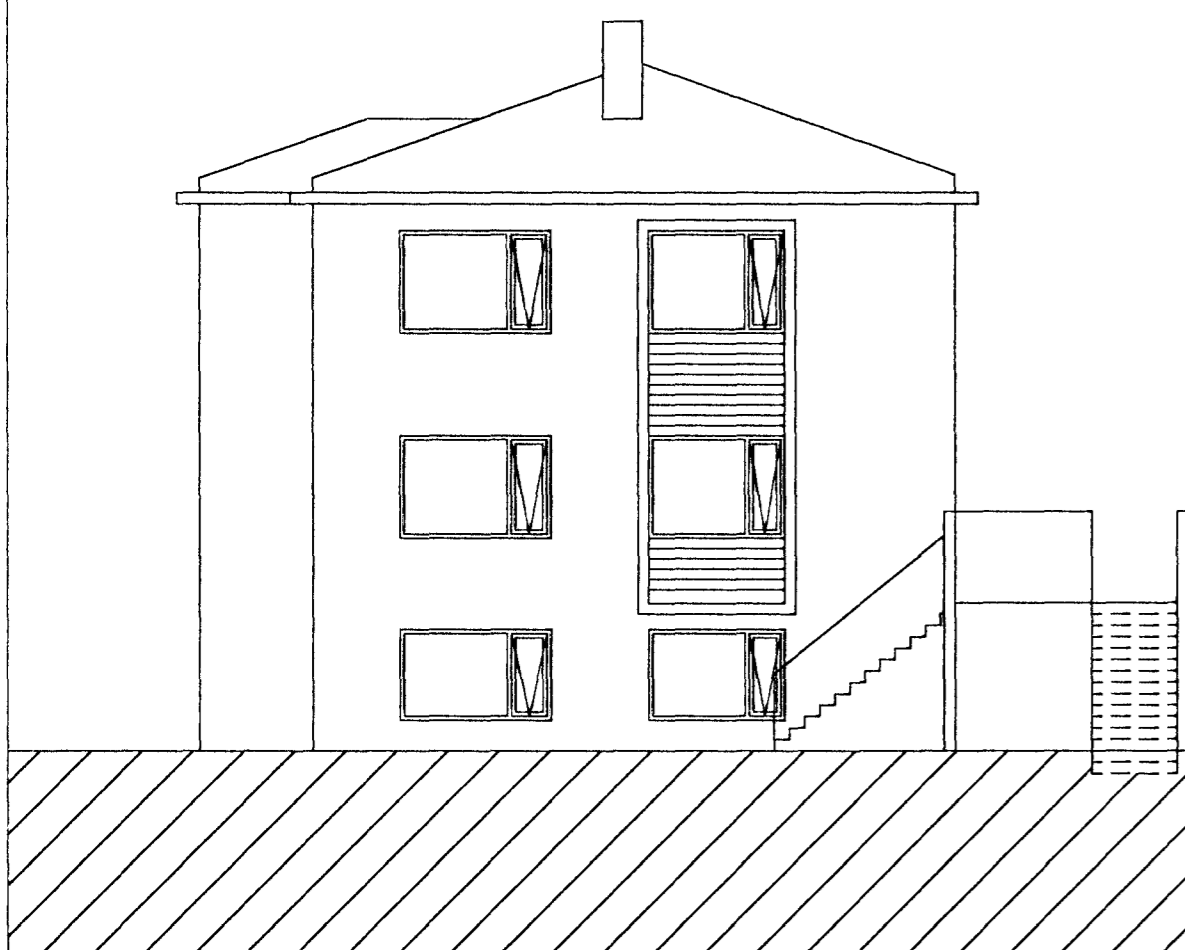

Suður

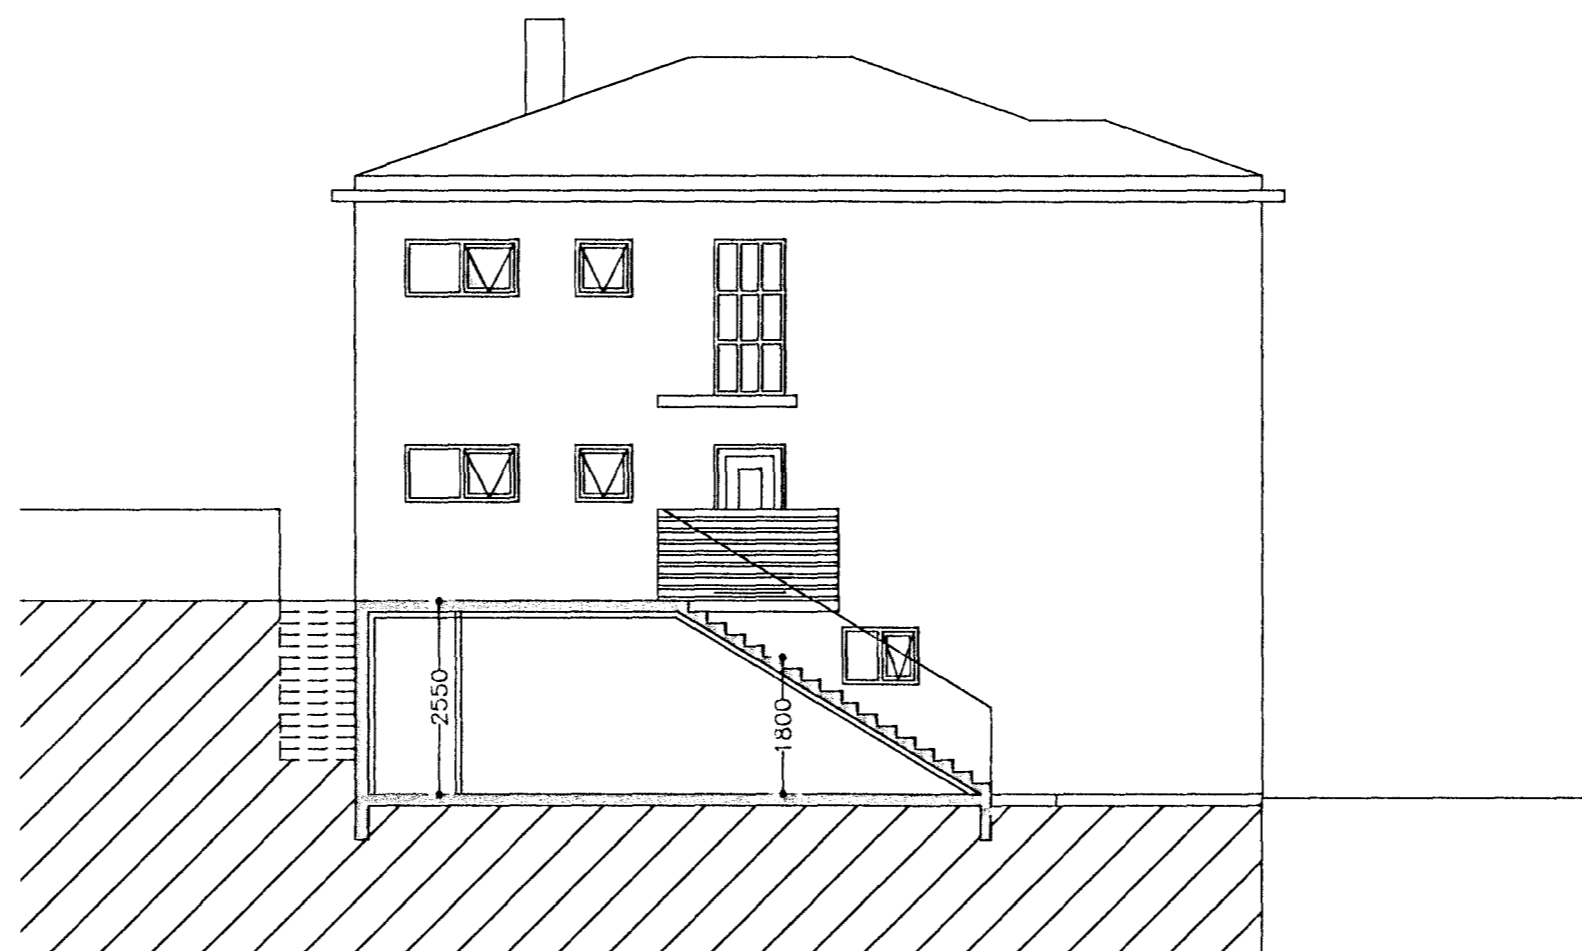

Austur

Skýringar

Verið er að leggja inn reyndarteikningar af Suðurgötu 68 Hafnarfirði. Þær breytingar frá samþykktri teikningu eru að anddyri í kjallara stækkar, aðkomu að hitaklefa og þvotti breytt, eldhús í íbúð á 1. hæð er fært í í rými stúkuk.2. og íbúð stækkuð um bað og geymslu undir stiga.

Útitróppum frá 1. hæð að 2. hæð lengdar og örlitíð breytt Húsið er annars steypt 3 hæða þrjú íbúð með einni íbúð á hvorri hæð.

Verið er að sækja um samþykki fyrir áður gerðri íbúð í kjallara. Teikningu af 2. og 3. hæð ásamt útliti og sniði breytt til samanburðar við raunveruleikan.

Breytingar á eldvörnum verða gerðar samfara eðlilegu viðhaldi á húsinu. Sótt er um að ákvæði byggingareglugerðar nr. 441/1998 gildi í umsókn þessari.

Húsið er upphaflega hannað af Gísla Halldórssyni og Sigv. Thordarson arkitektum

Suðurgata 68 Hf.

Útlit og skurður

kvarði 1:100

teikn. nr. 2

Breytt dags.	Eðli breytinga	Breytt dags.	Eðli breytinga	Breytt dags.	Eðli breytinga	Breytt dags.	Eðli breytinga

Ágúst Þórðarson byggingafræðingur bfi kt. 041051-45099
Smíðjuvegi 11 200 Kópavogi sími 554 2241, 893 8601
fax 554 2231 netfang: rymi@islandia.is

dags 16.01.2013 breytt:

Sigurður Steinar Jónsson