



Grunnmynd 1. hæð

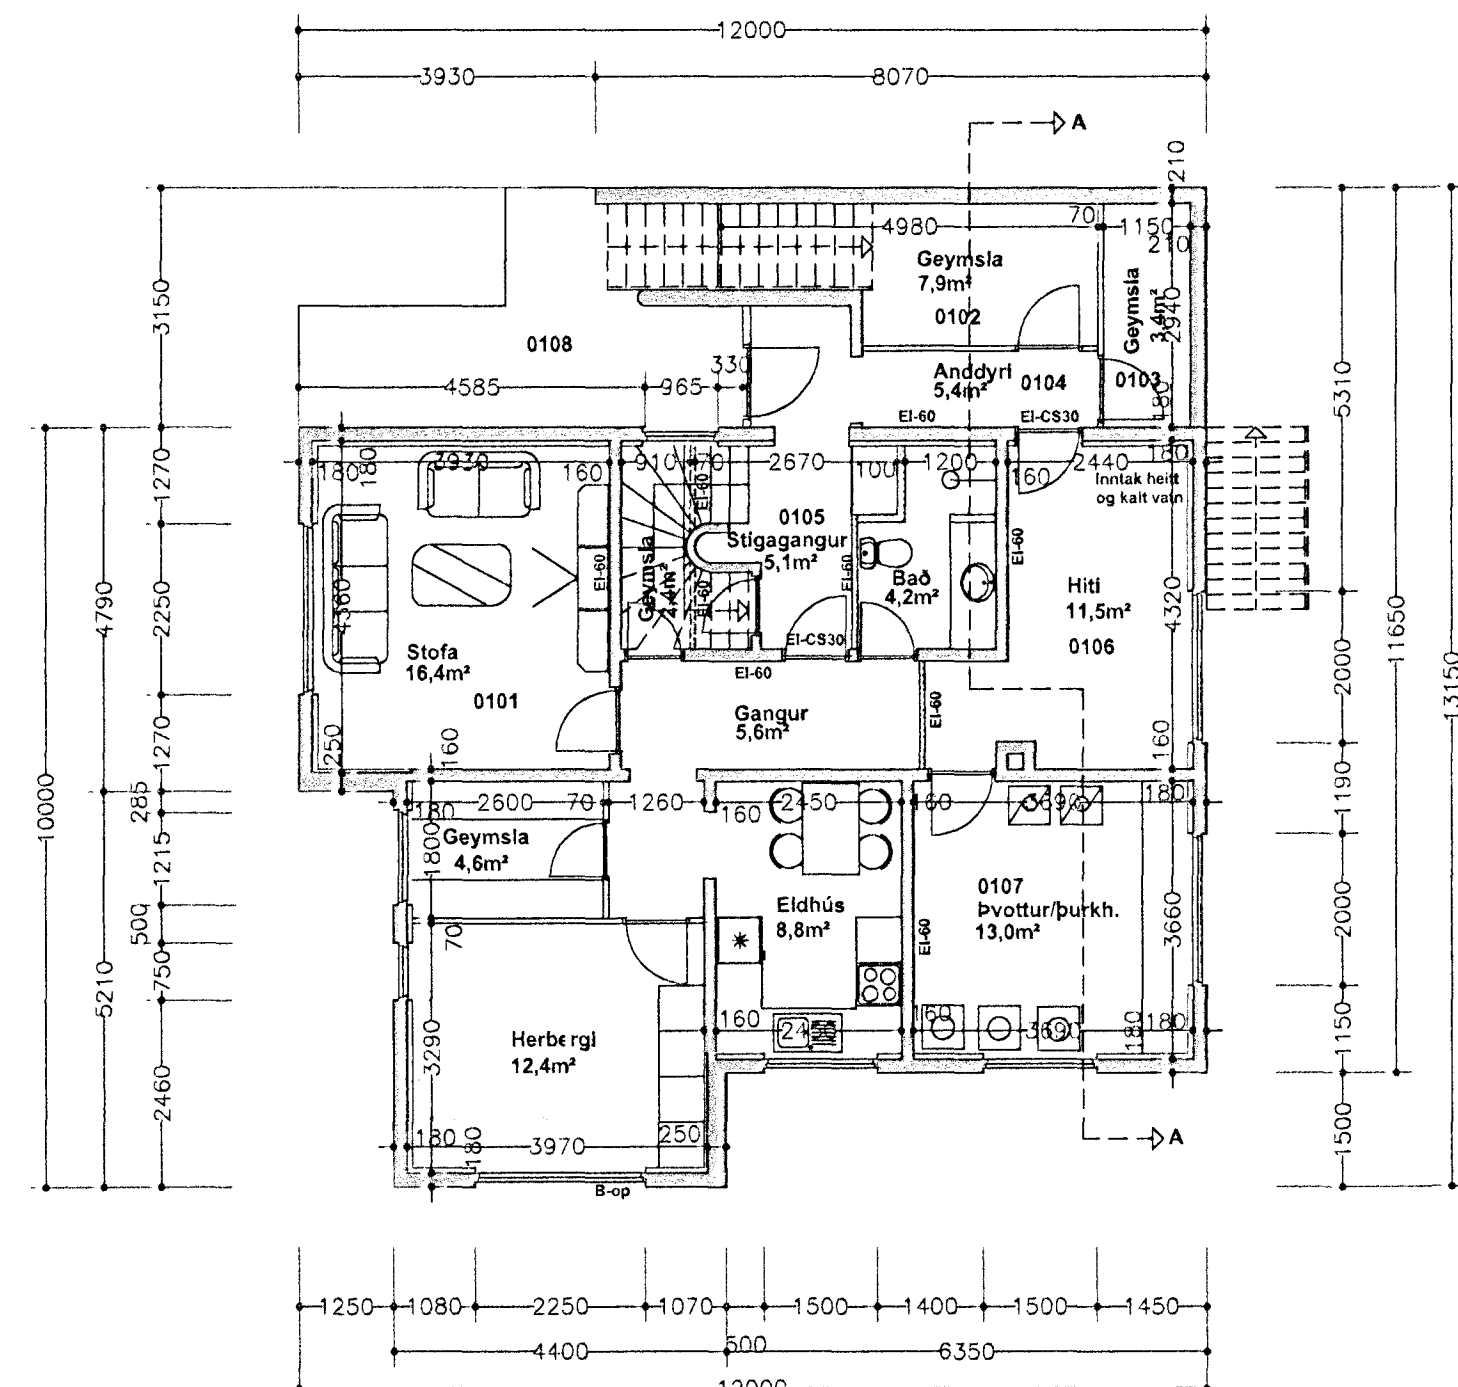


Grunnmynd kjallara

Samþykkt þann
24 JAN 2013
 Byggingafulltrúinn í Húsi
 Fh. Sigurbjörg Ólafsdóttir

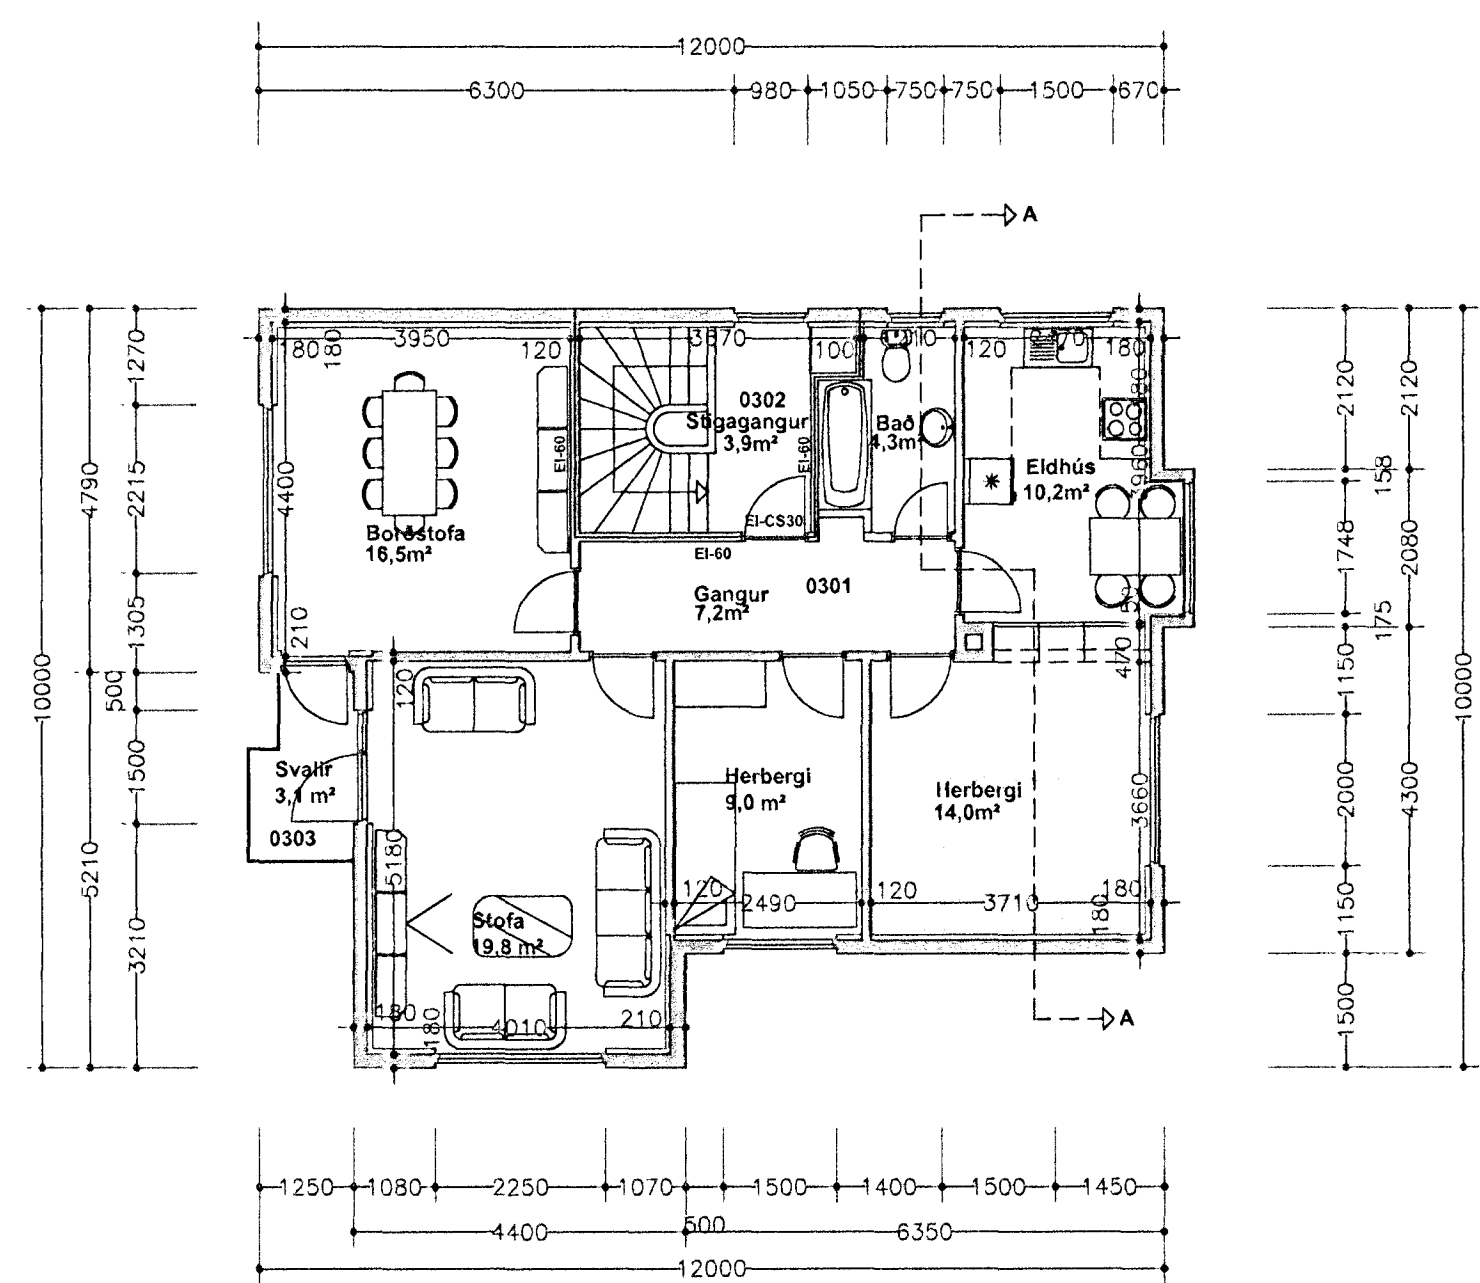

Grunnmynd 2. hæð

Strandgata

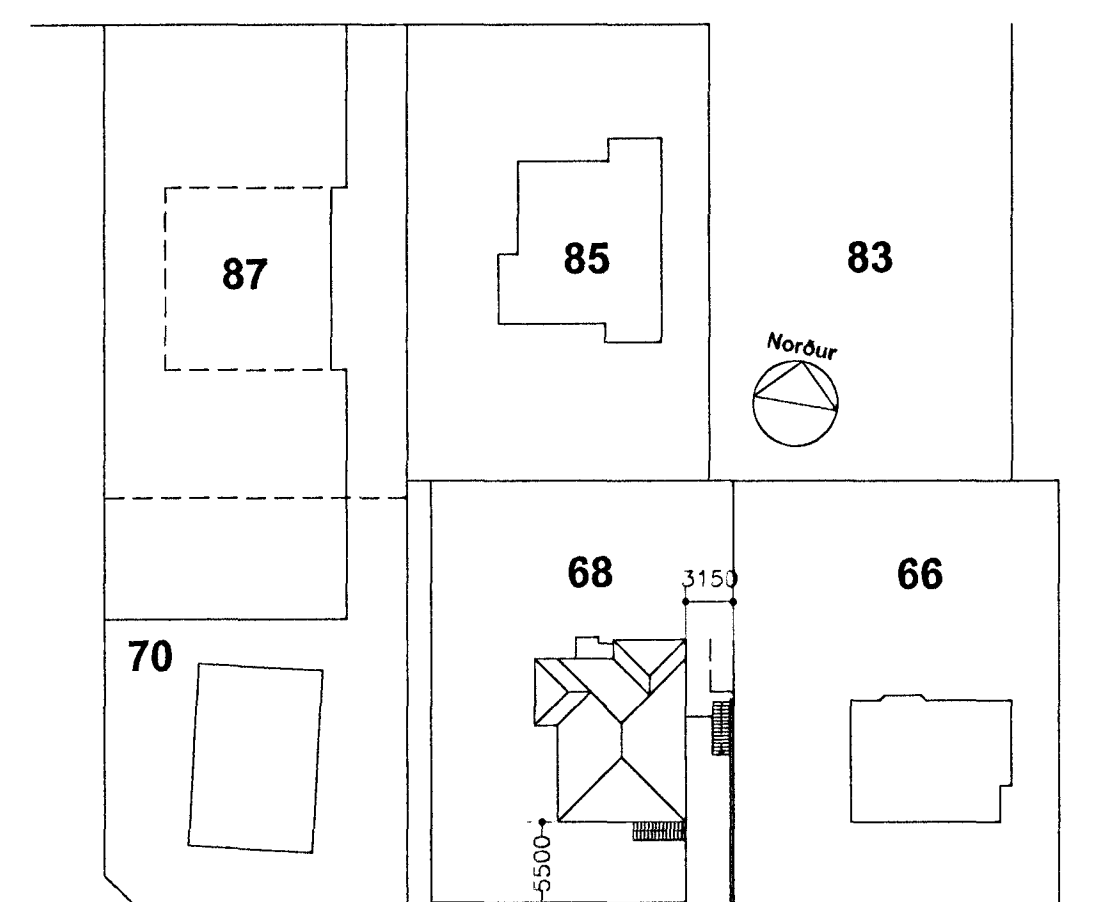

Suðurgata

Afstöðumynd 1: 500

Skýringar

Verið er að leggja inn reyndarteikningar af Suðurgötu 68 Hafnarfirði.
 Þær breytingar frá samþykktri teikningu eru að anddyri í kjallara stækkar, aðkomu að hitaklefa og þvotti breytt, eldhús í íbúð á 1. hæð er fært í í rými stúlkuh.2. og íbúð stækkuð um bað og geymslu undir stiga.
 Úttröppum frá 1. hæð að 2. hæð lengdar og örliðið breytt Húsið er annars steypt 3 hæða þrjúliðshús með einni íbúð á hvorri hæð.
 Verið er að sækja um samþykki fyrir áður gerðri íbúð í kjallara. Teikningu af 2. og 3. hæð ásamt útlítti og sniði breytt til samanburðar við raunveruleikan.
 Breytingar á eldvörnum verða gerðar samfara eðlilegu viðhaldi á húsinu. Sótt er um að ákvæði byggingareglugerðar nr. 441/1998 gildi í umsókn þessari.

Húsið er upphaflega hannað af Gísla Halldórssyni og Sigv. Thordarson arkitektum

Suðurgata 68 Hf.

Breytt dags.	Eðli breytinga	Breytt dags.	Eðli breytinga	Breytt dags.	Eðli breytinga	Breytt dags.	Eðli breytinga

Grunnmyndir og afstöðumynd	kvarði 1:100	teikn. nr. 1
Agúst Þórðarson byggingafræðingur bfi kt. 041051-45099 Smiðjuvegi 11 200 Kópavogi sími 554 2241, 893 8601 fax 554 2231 netfang: rymi@islandia.is	dags 18.01.2013	breytt: <i>Sigurbjörg Ólafsdóttir</i>