


Samþykkt þann
23 AUG. 2013
Byggingafulltrúinn í Hafnarfirði
F.h. Brynjar Rafn Ólafsson

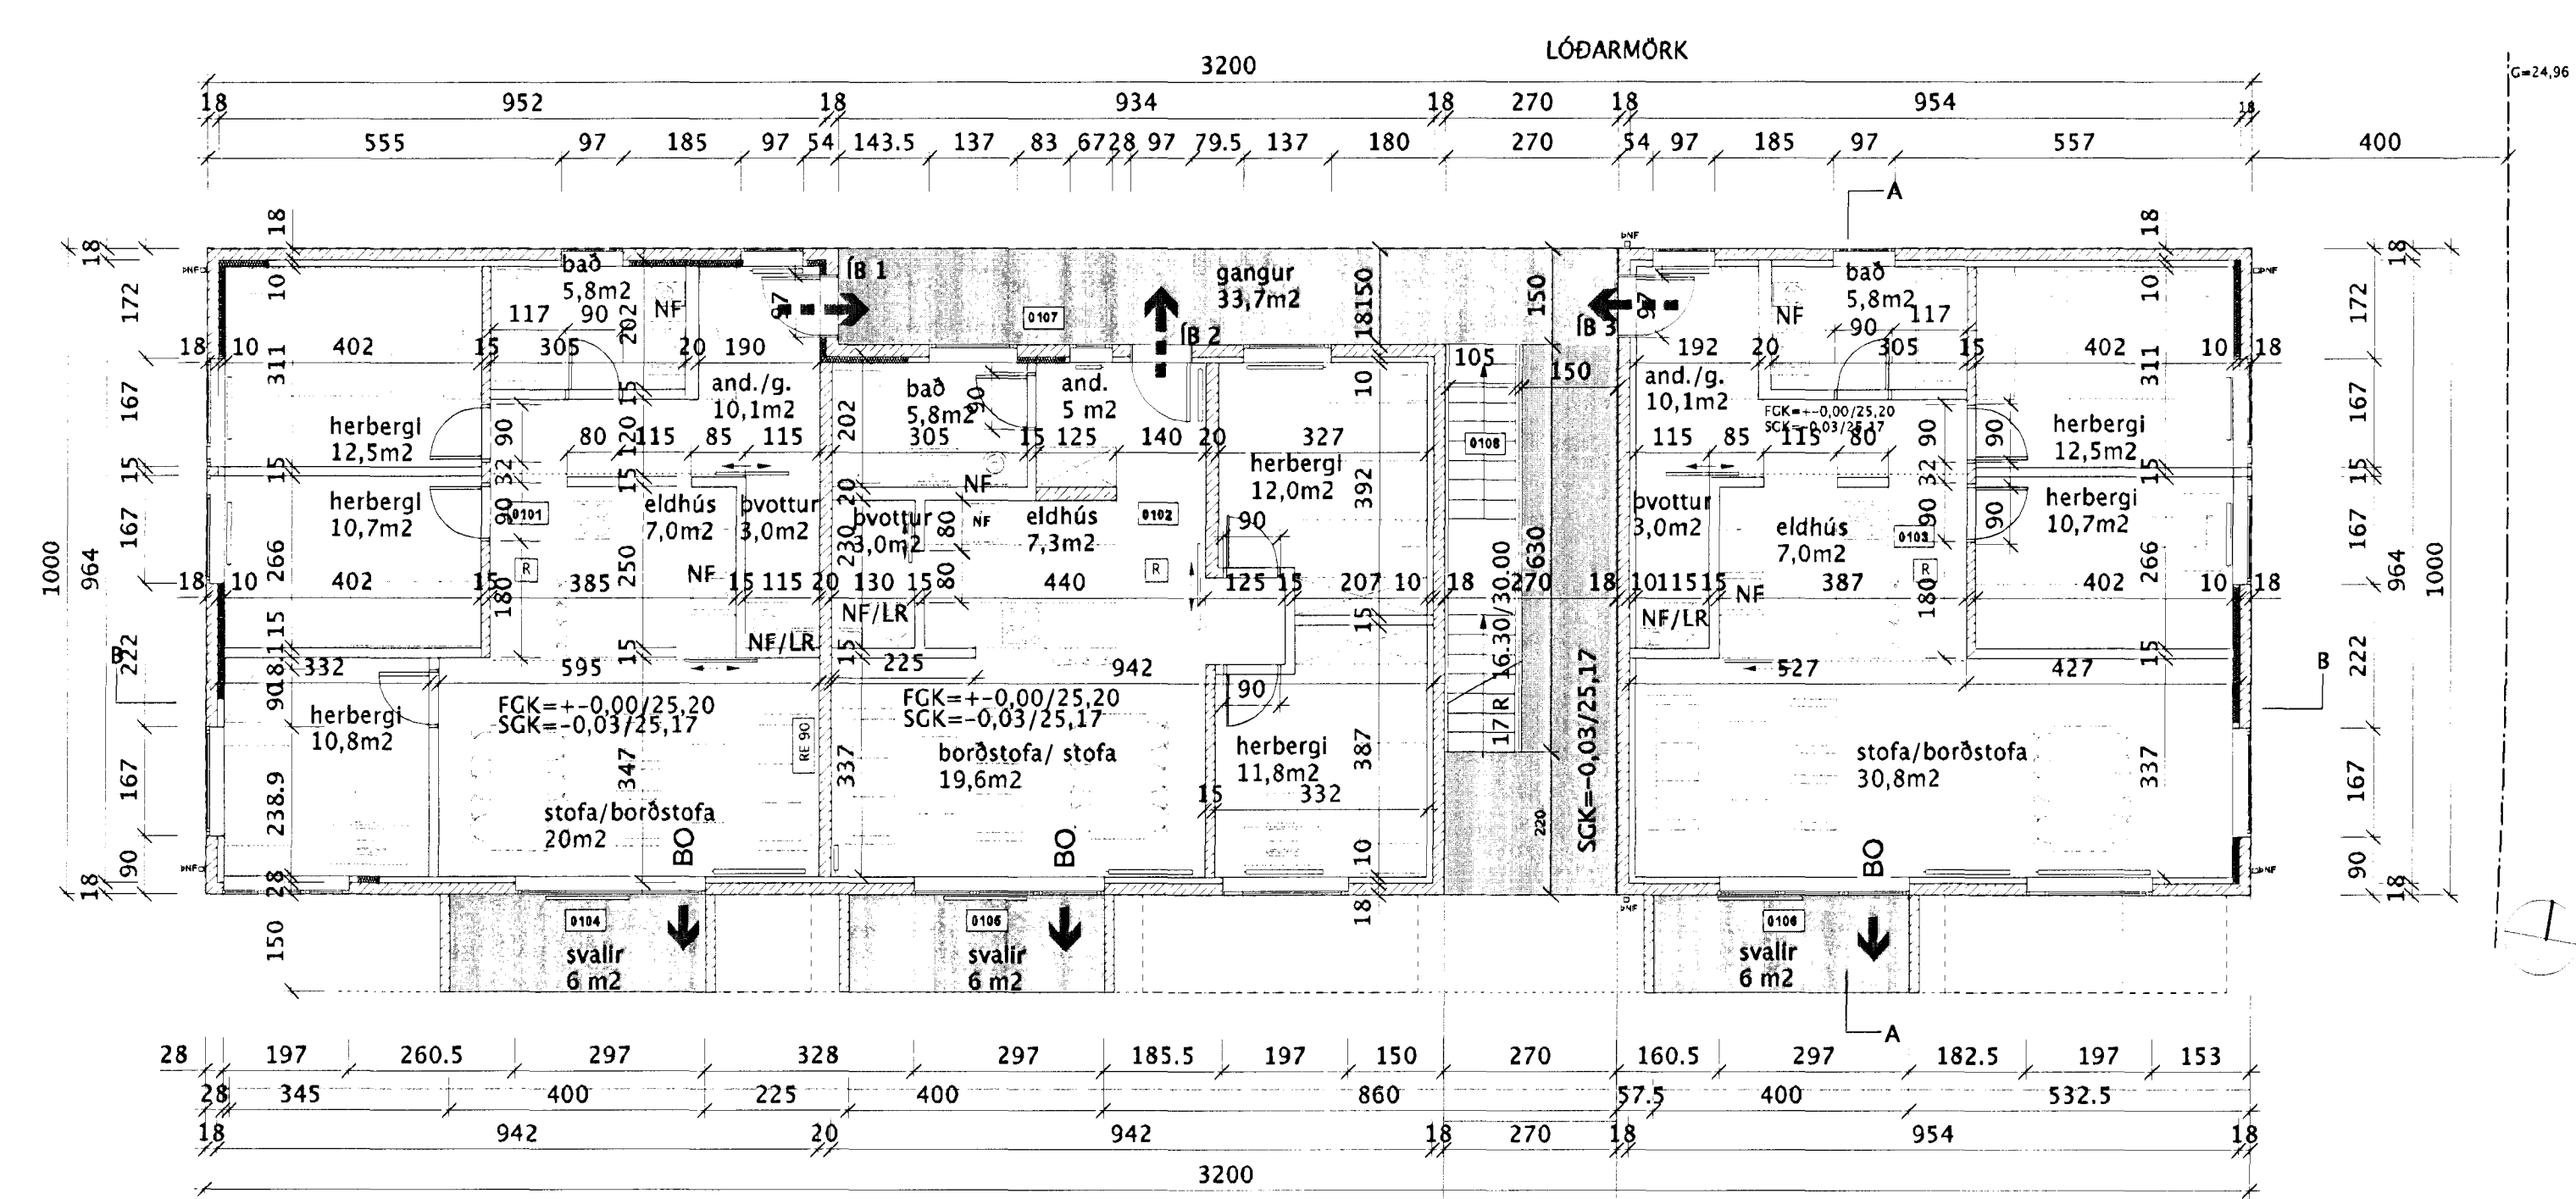

12.8.2013: Herb.tekið út í 0103.
15.5.2012: Merkingar á rýmum.
26.4.2012: svalir breyttar.
Bætt við herbergi

Dags:
Breyting:

Aðalteikning


Landnúmer: 204259
Staðgreinir: 18700440

Nýbygging
Drekavellir 44
Hafnarfirði
Breyting:
Teikninganúmer: A.01.03

GRUNNMYND 1.HÆÐ
Úgáfudagur: 13.07.2007
Mælikvarði: 1:100
Verknúmer: 632
Teiknað: eó,sh
Yfirferð: eó

Undirskrift aðalhönnuðar
Einar Ólafsson

Arkiteo: Bolholt 8 - 105 Reykjavík - IS
s. 534 3699 - gsm. 896 3699
nf. arkiteo@arkiteo.is - vf. www.arkiteo.is
Einar Ólafsson, kt. 010562-3419

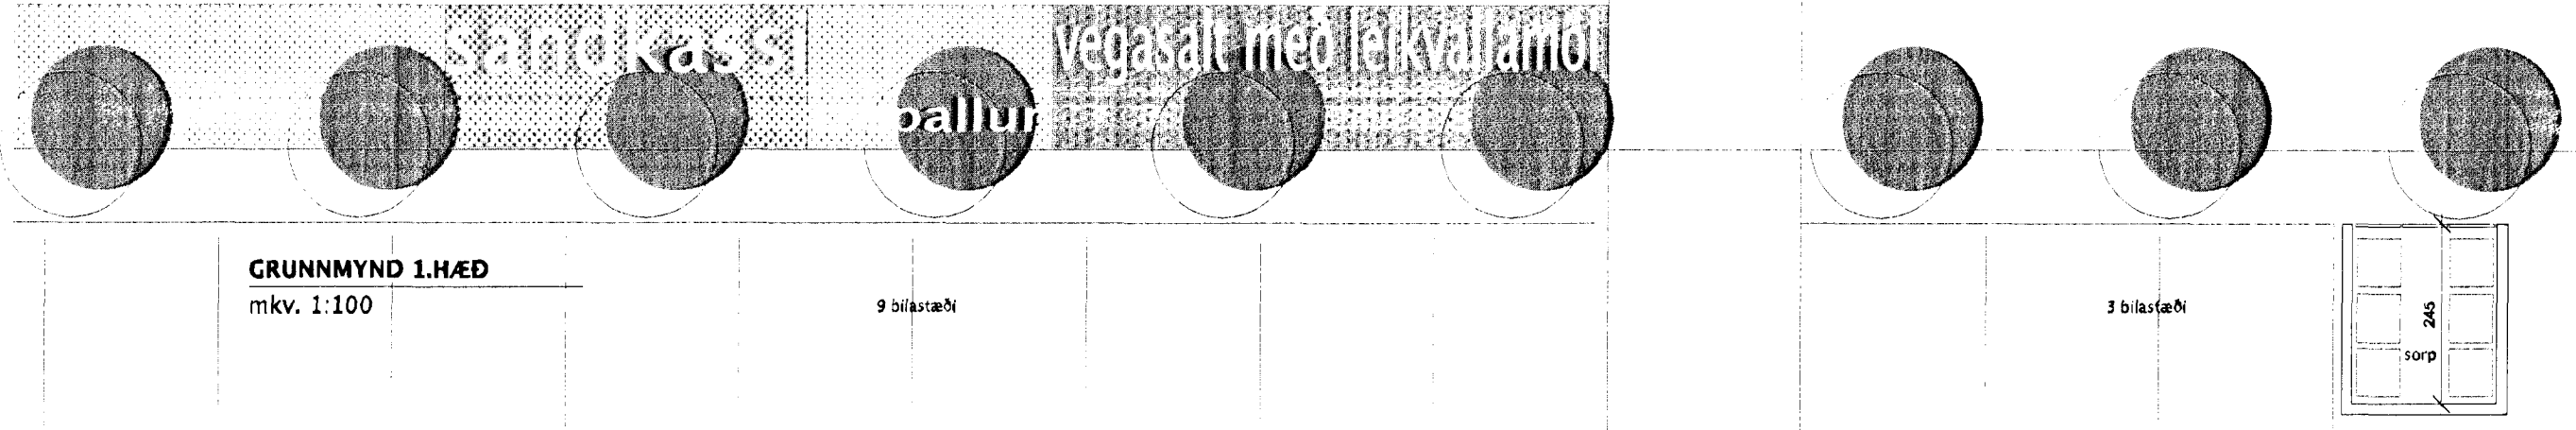

Sandkassi Vegasali með leikvallamóði

ballur