


Samþykkt þann
23 AUG. 2013
Byggingafulltrúinn í Hafnarfirði
F.h. Brynjar Rafn Ólafsson

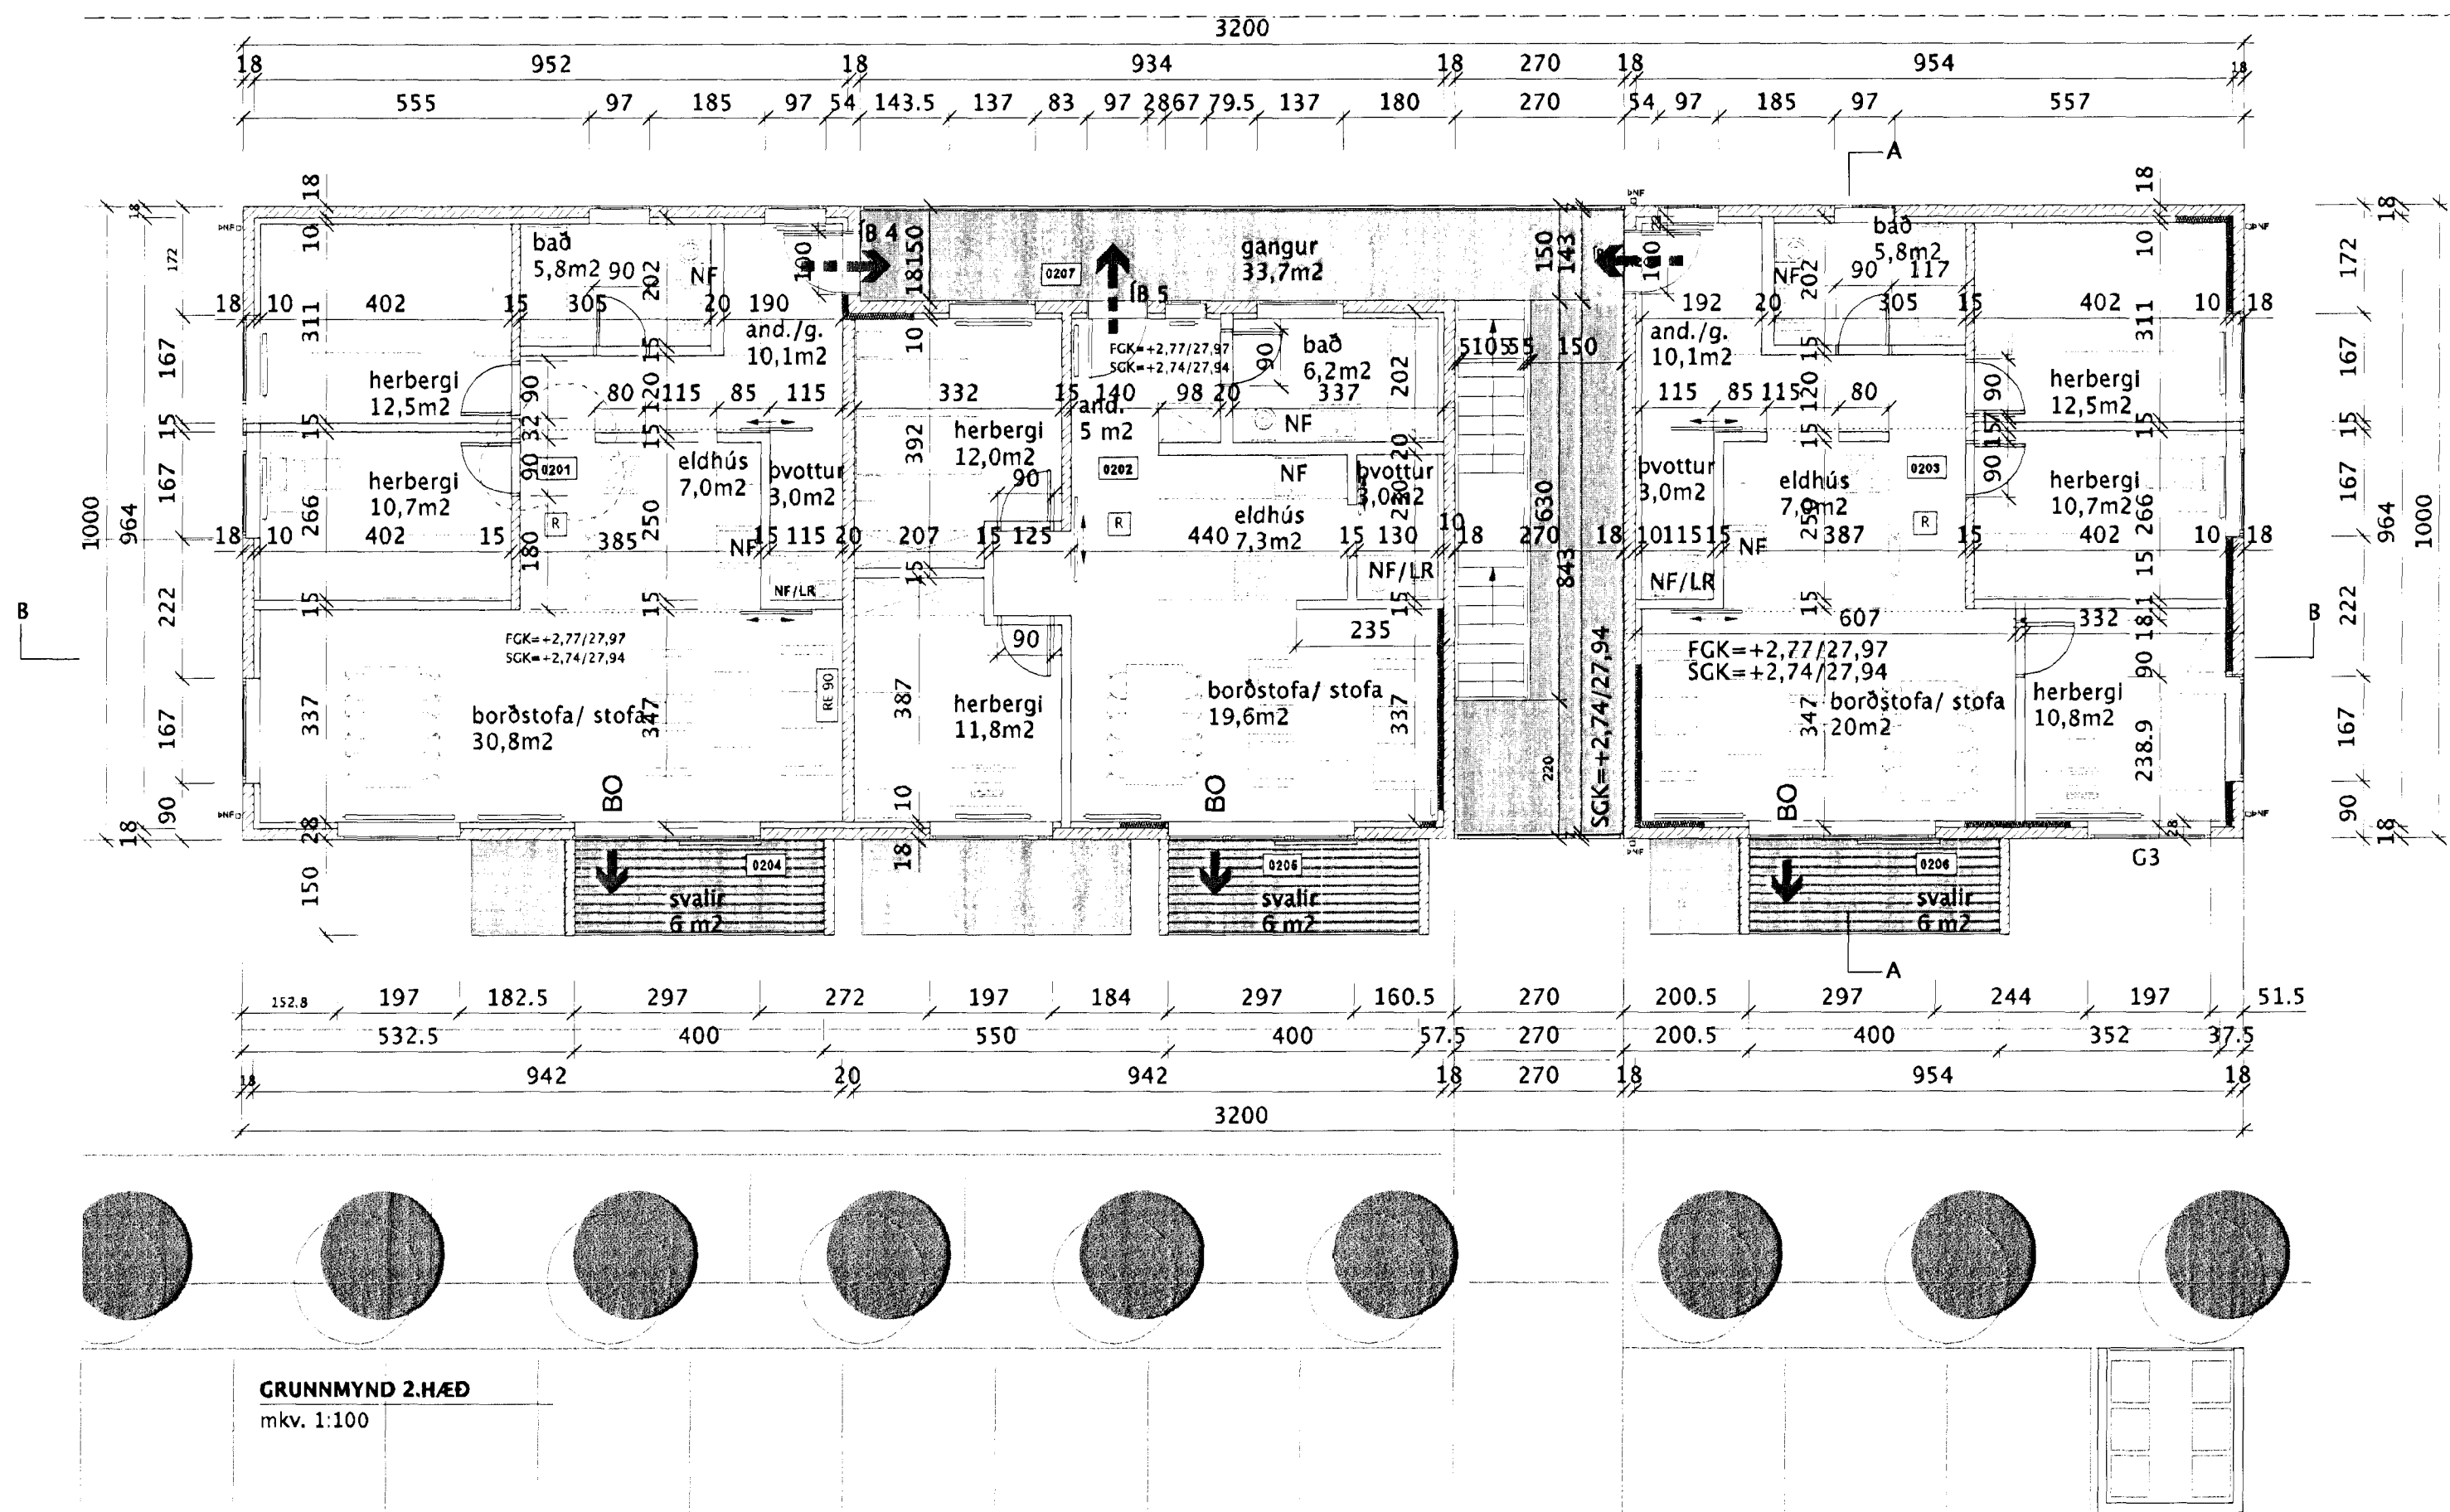

GRUNNMYND 2.HÆÐ
mkv. 1:100

12.8.2013: Herb.tekið út í 0201.
21.5.2012: Merkingar á rýmum.
15.5.2012: Merkingar á rýmum.
26.4.2012: svalir breyttar.
Bætt við herbergi

Dags:

Breyting:

Aðalteikning

Landnúmer: 204259
Staðgreinir: 18700440

Nýbygging

Drekavellir 44

Hafnarfirði

Breyting:

Teikninganúmer: A.01.04

GRUNNMYND 2.HÆÐ

Úgáfudagur: 13.07.2007

Mælikvarði: 1:100

Verknúmer: 632

Teiknað: eó,sh

Yfirferð: eó

Undirskrift aðalhönnuðar

Einar Ólafsson

Arkiteo: Bolhóit 8 - 105 Reykjavík - IS
s. 534 3699 - gsm. 696 3699
nf. arkiteo@arkiteo.is - vf. www.arkiteo.is
Einar Ólafsson, kt. 010562-3419