



SNID B-B
mkv. 1:100

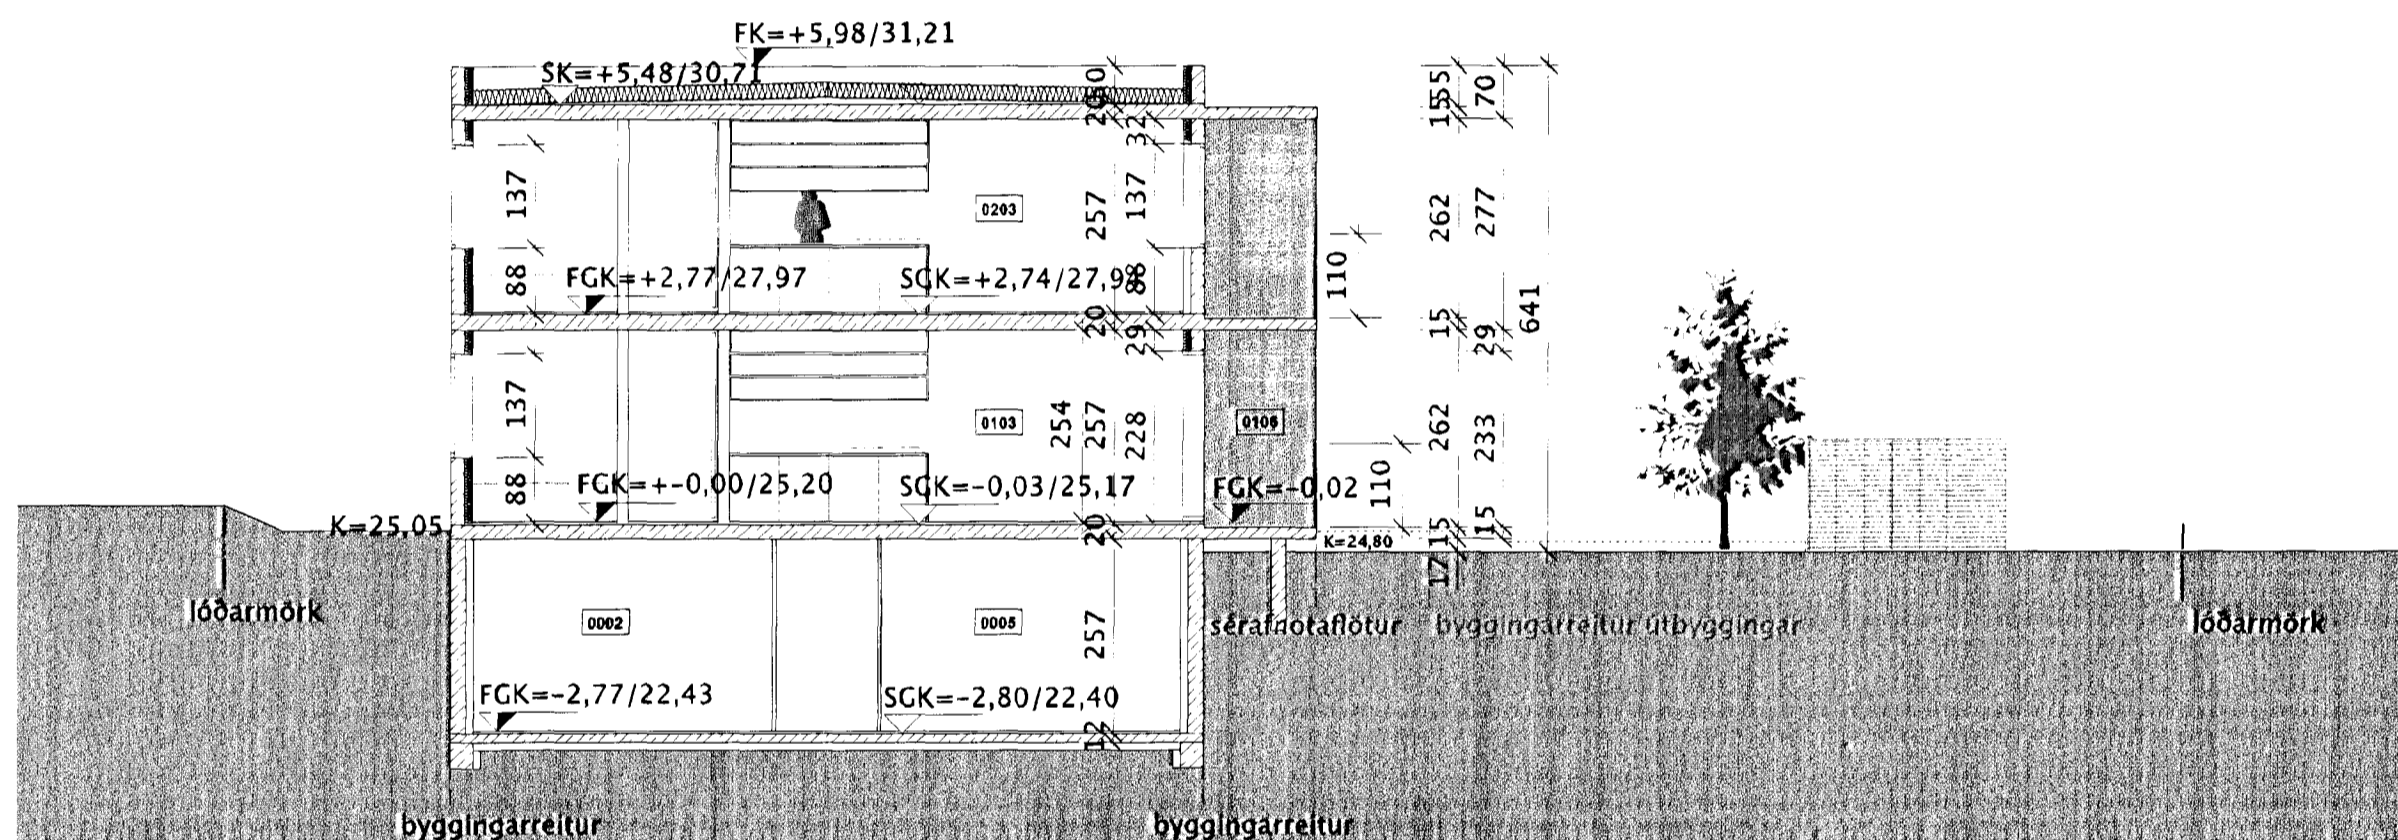

SNID A-A
mkv. 1:100

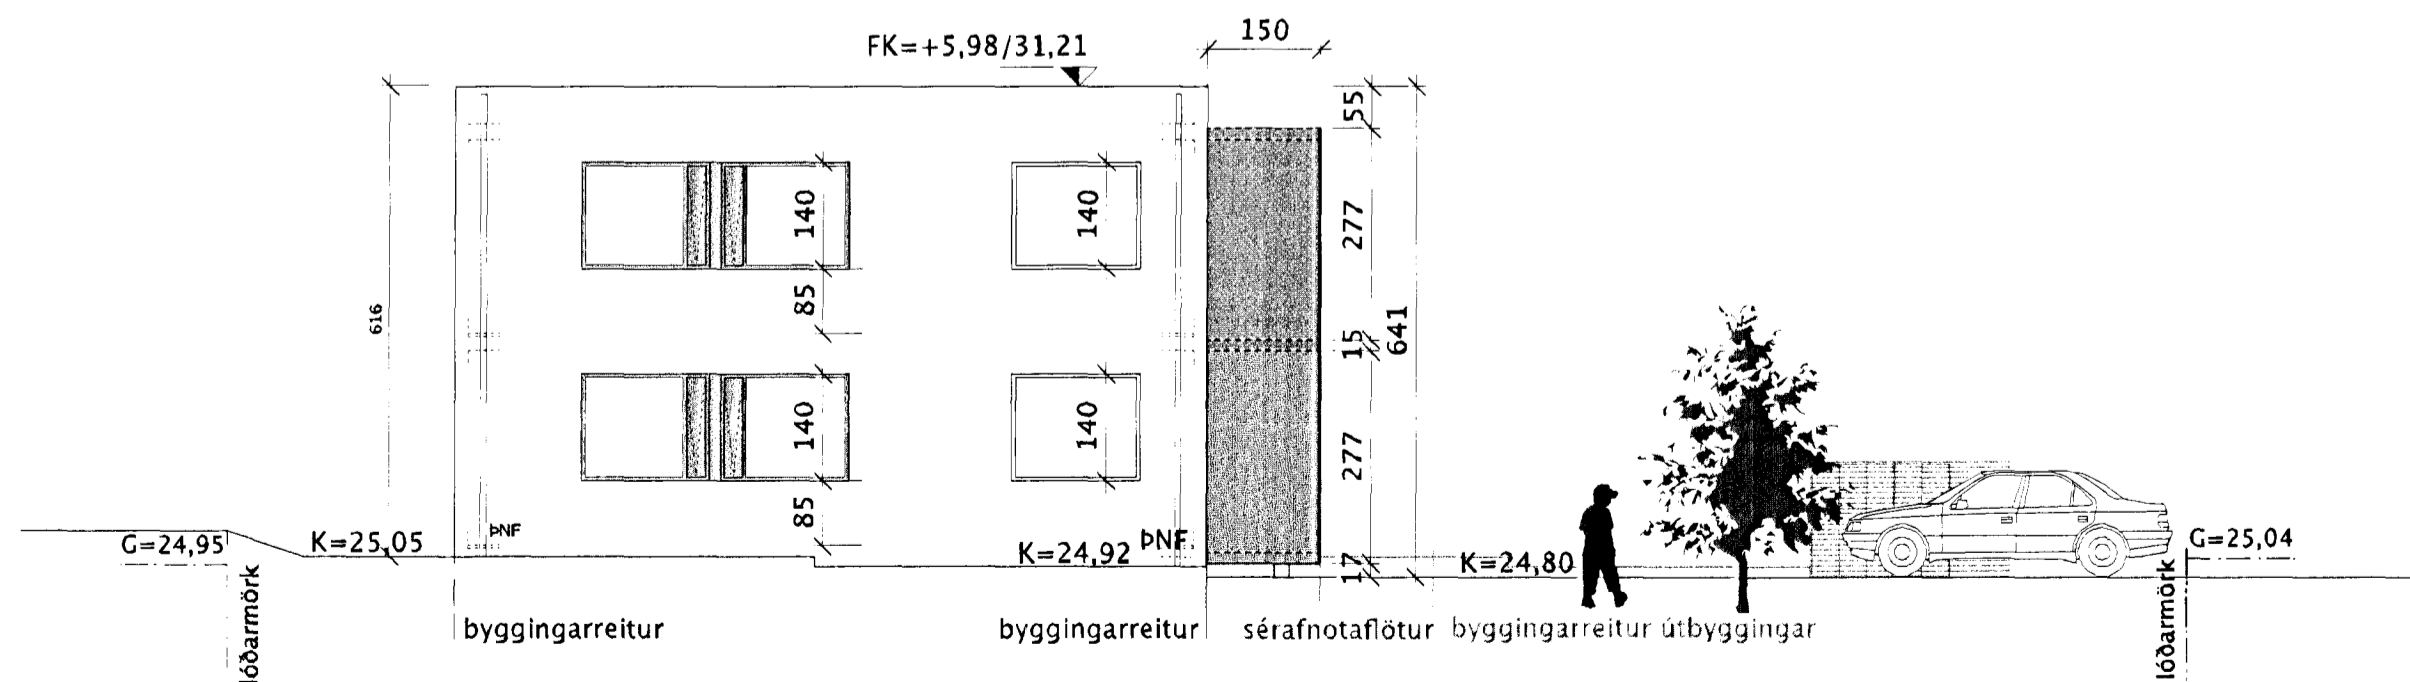

ÚTLIT VESTUR
mkv. 1:100

12.8.2013: Herb.tekið út í 0103 og 0201.

26.4.2012: svaðir breyttar

Dags:

Breyting:

Aðaltekning

Landnúmer: 204259
Staðgreinir: 18700440

Nýbygging

Drekavellir 44

Hafnarfirði

Breyting:

Teikninganúmer: A.01.06

SNID

Úgáfudagur: 13.07.2007

Mælikvarði: 1:100

Verknúmer: 632

Teiknað: eó,sh

Yfirferð: eó

Undirskrift aðalhönnuðar

Einar Ólafsson

Arkiteo: Bolhöf 8 - 105 Reykjavík - IS
s. 534 3699 - gsm. 696 3699
nf. arkiteo@arkiteo.is - vf. www.arkiteo.is

Einar Ólafsson, kt. 010562-3419