



ÚTLIT SUÐUR
mkv. 1:100

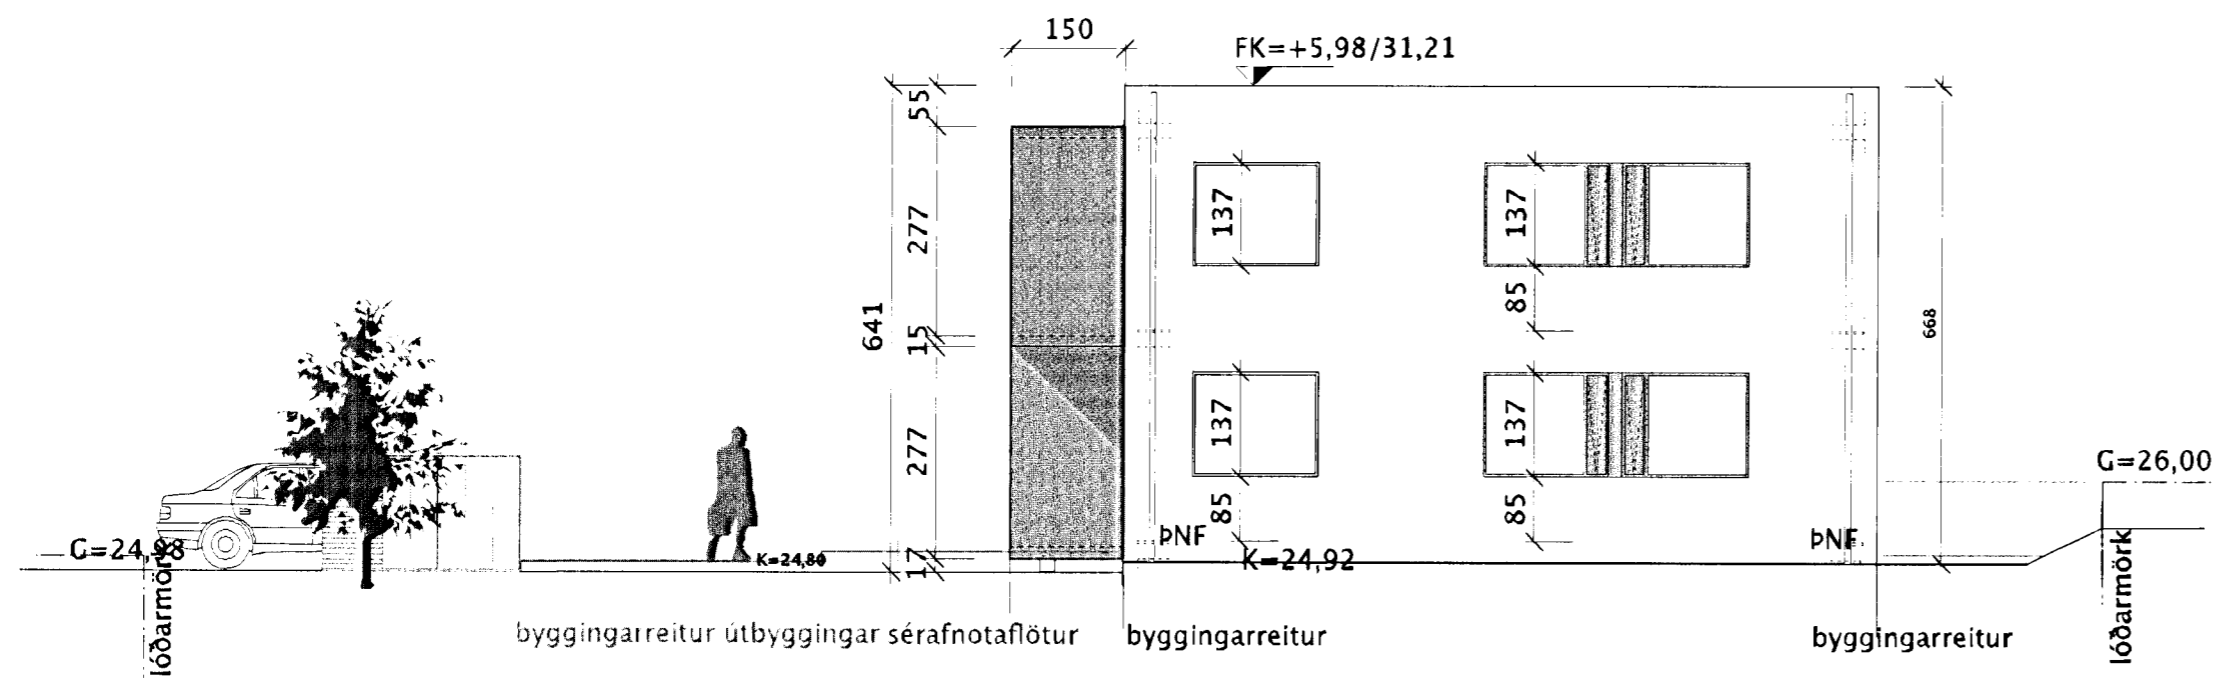

ÚTLIT AUSTUR
mkv. 1:100

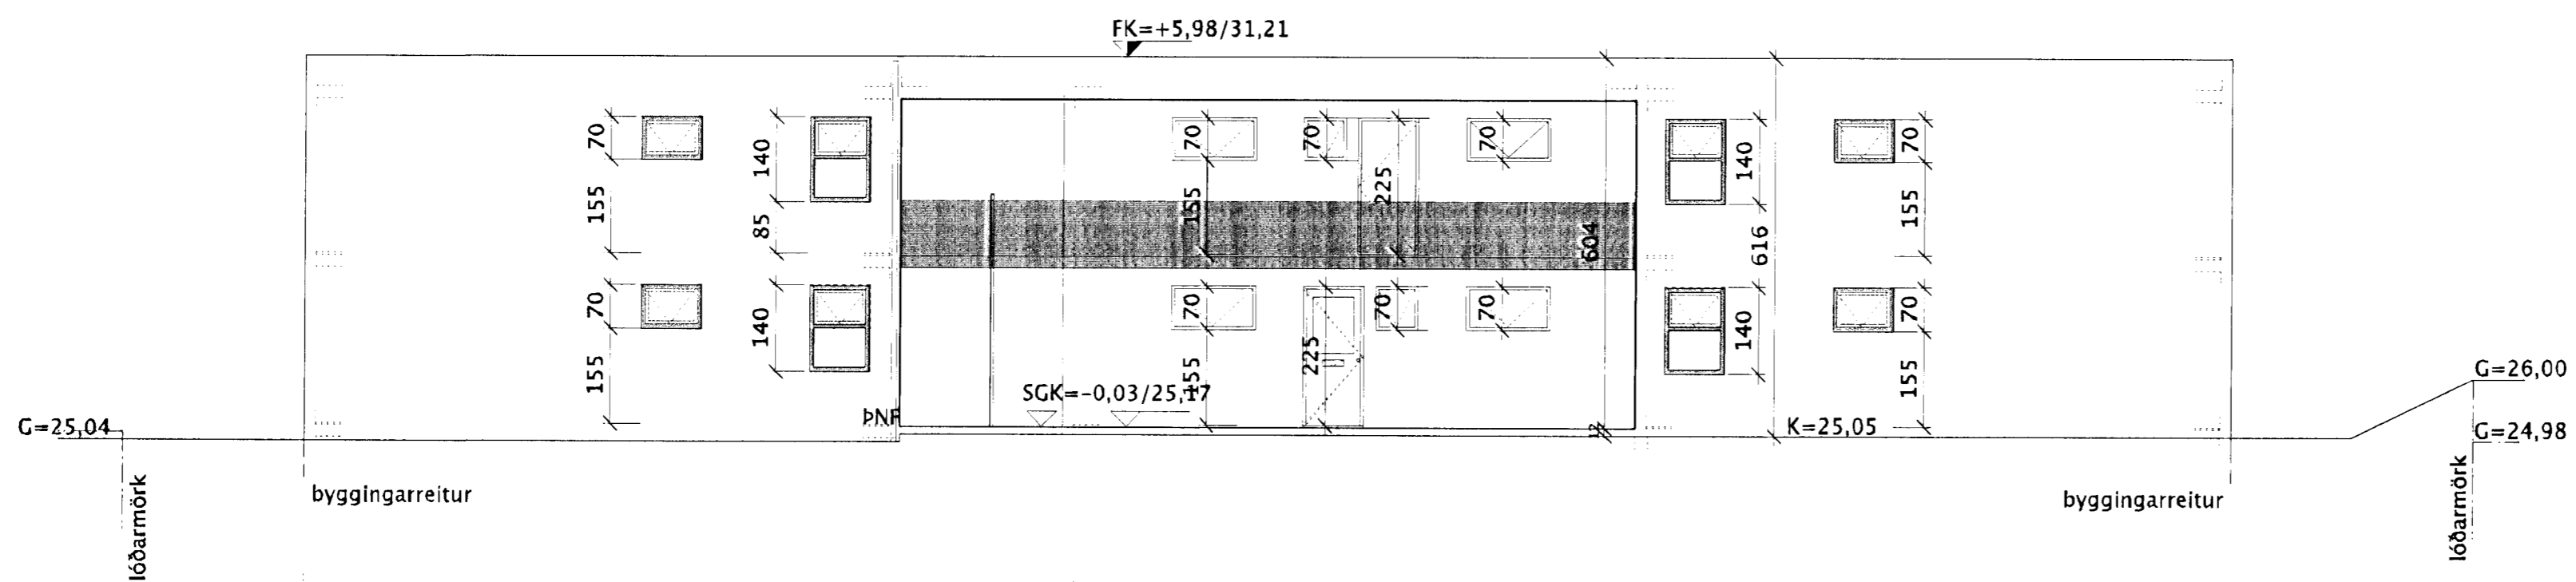

ÚTLIT NORÐUR
mkv. 1:100

14.8.2013: samlímt öryggisgler

26.4.2012: svaðir breyttar

Aðaltekning

Landnúmer: 204259
Staðgreinir: 18700440

Nýbygging

Drekavellir 44

Hafnarfirði

Breyting:

Teikninganúmer: A.01.07

ÚTLIT

Úgáfudagur: 13.07.2007

Mælikvarði: 1:100

Verknúmer: 632

Teiknað: eó,sh

Yfirferð: eó

Undirskrift aðalhönnuðar

Arkiteo: Bolholt 8 - 105 Reykjavík - IS
s. 534 3699 - gsm. 696 3699
nf. arkiteo@arkiteo.is - vf. www.arkiteo.is
Einar Ólafsson, kt. 010562-3419