



Samþykkt þann  
 17 SEPT. 2013  
 Byggingafulltrúinn í Hafnarfirði  
 F.h. Brynjar Rafn Ólafsson

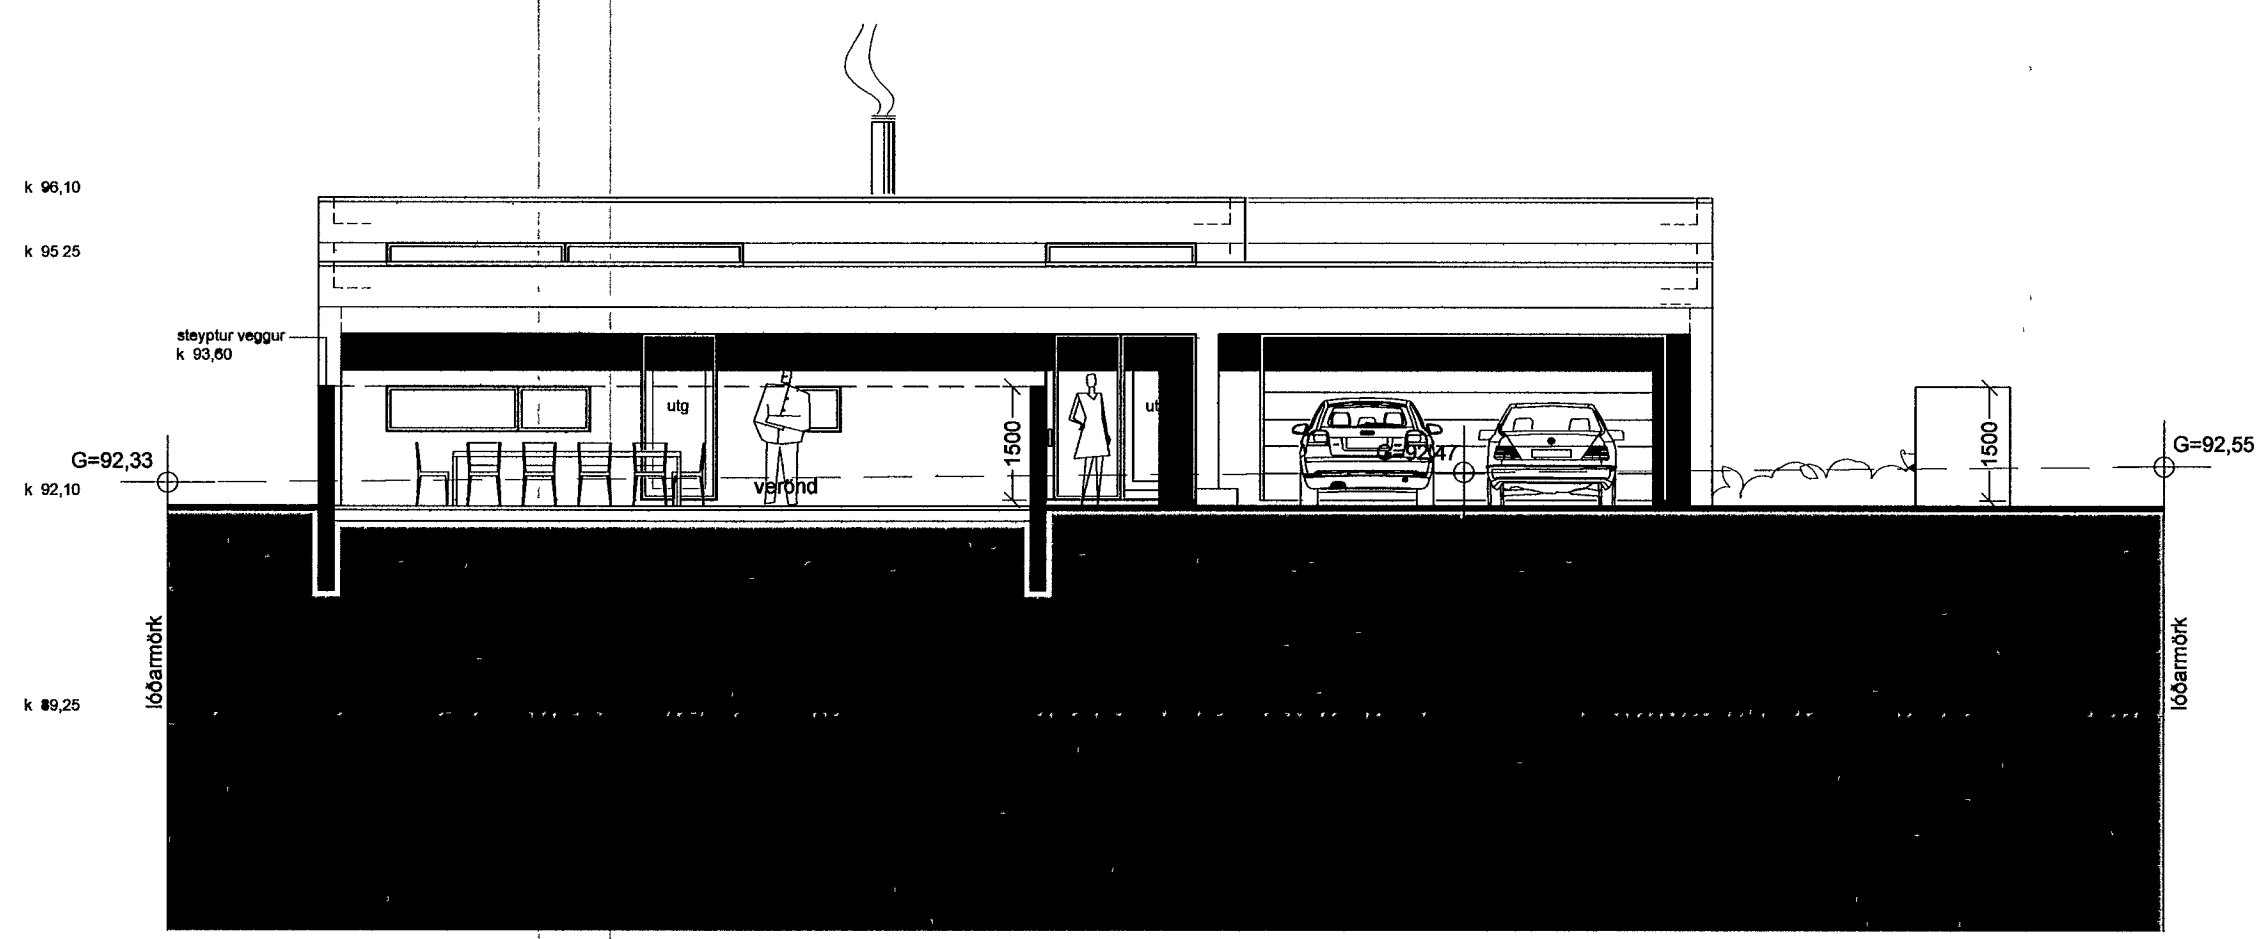

ÚTLIT VESTUR M 1 : 100

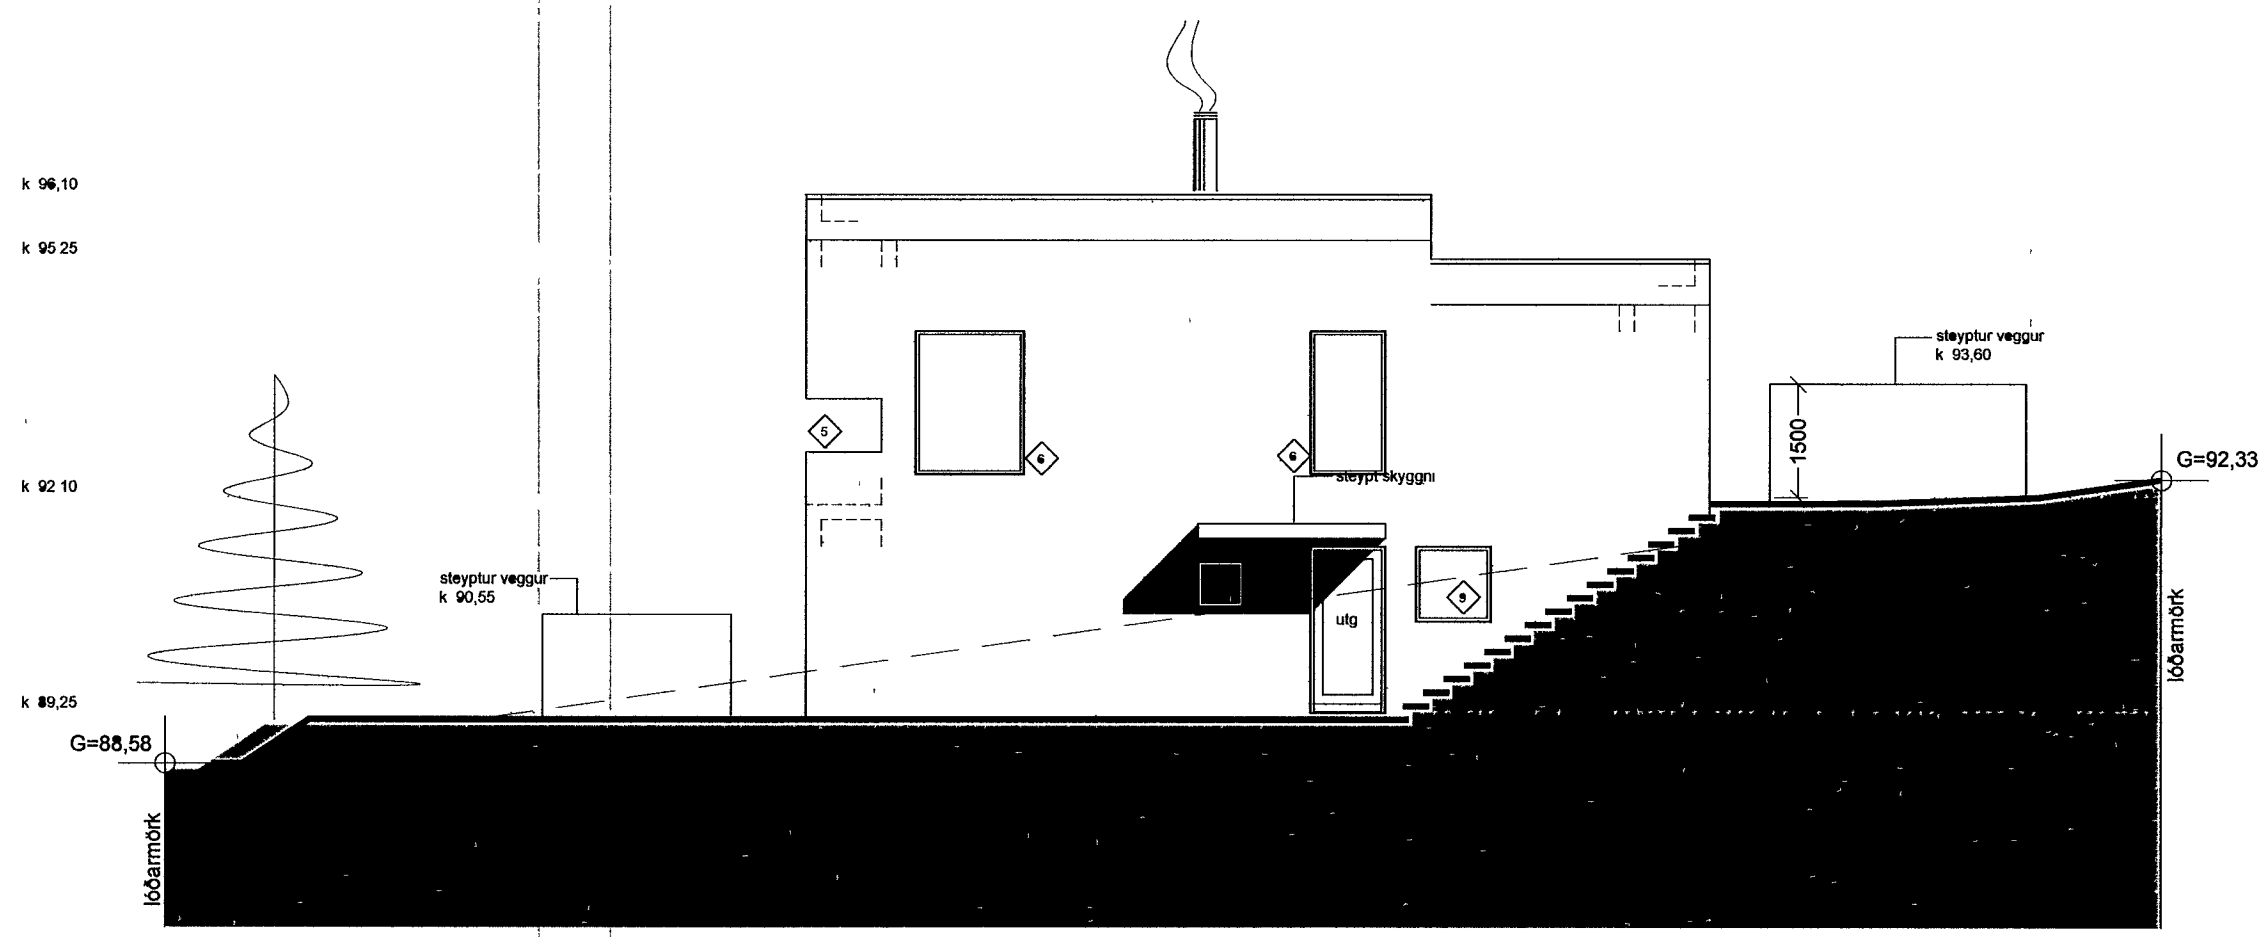

ÚTLIT NORÐUR M 1 : 100

9	Breyttur gluggi	06 05 13
6	30 cm undir glugga	11 09 08
5	Op í vegg við svalir	11 09 08
Breyting   Fylgint   Texti		Dags   Samp

Verkhett  
**Brekkúás 21, Hafnarfirði**  
 Einbýlishús

Verkhlut  
 Útlit

Teiknúmer  
**1.05**

Mælikvarði  
 1 100

Teiknað  
 RA

Yfirfarð  
 Samþykkt

Verknúmer  
 07090

Útgáfudagur  
 7 maí 2008

Teiknislóð  
 Utprintað

*Sig. Hallgrímsson*  
**ARKÞING**  
 BOLHOLT 8 - 105 REYKJAVÍK  
 SIMI 570 5700 - FAX 570 5701  
 arkthing@arkthing.is - www.arkthing.is

SIGURÐUR HALLGRÍMSSON,	170753-3139	ARKITEKT
HJÓRTUR PÁLSSON,	080152-4429	BYGG FR
GUÐRÚN INGVARSDÓTTIR	291272-6069	ARKITEKT
ÞÓRÐUR ÞORVALDSSON	210463-4619	ARKITEKT