


ÚTLIT AUSTUR M 1:100

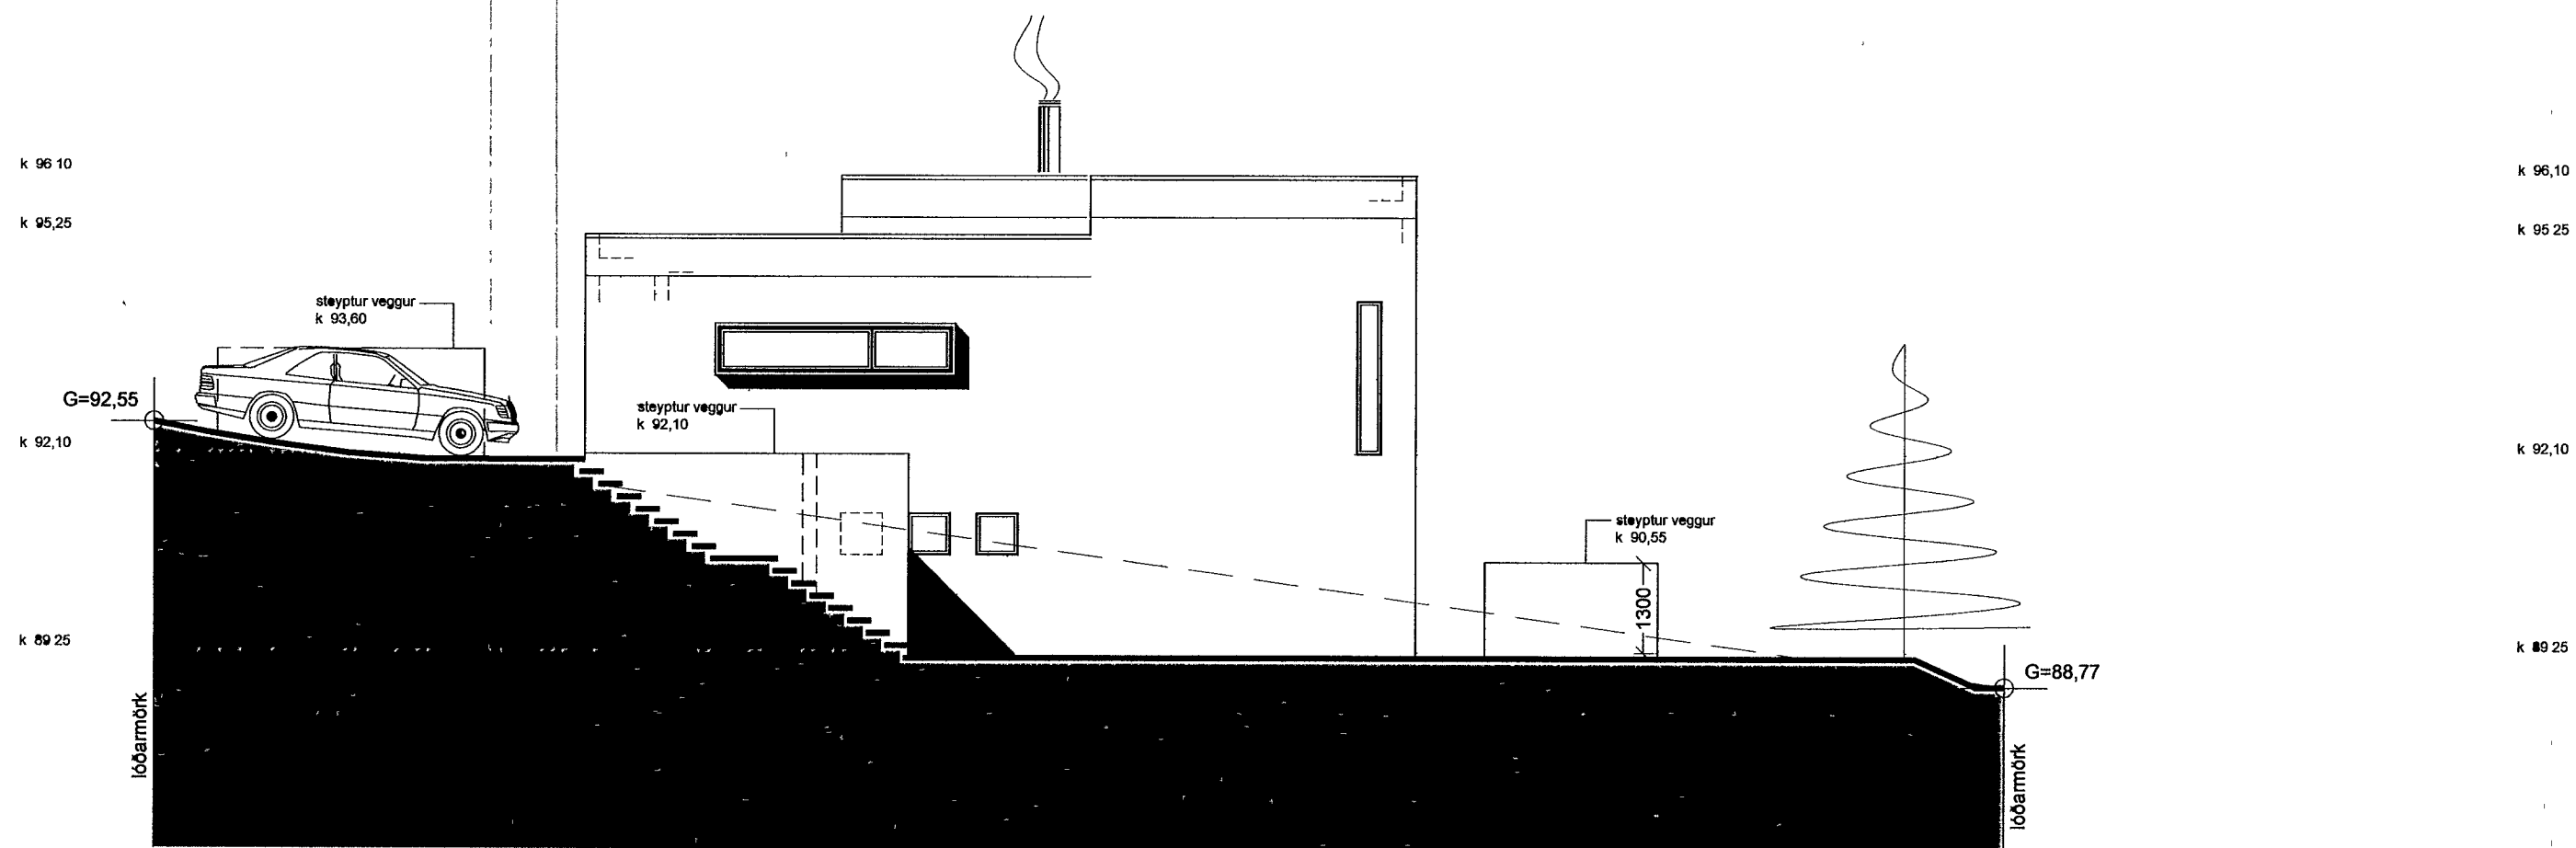

ÚTLIT SUÐUR M 1:100

◊	Breyttir gluggar	06 05 13		
◊	Gluggum breytt	11 09 08		
◊	Op í vegg við svalir	11 09 08		
Breyting	Fylgint	Texti	Dags	Samp

Verkefni  
**Brekkuás 21, Hafnarfirði**  
 Einbýlishús

Verkhluti  
 útlit

Teiknúmer  
**1.06**

Mælikvarði  
 1 100

Teiknað  
 RA

Yfirfarð

Samþykkt

Verknumur  
 07090

Utgáfudagur  
 7 maí 2008

Teiknislóð

Útprintað

*Sig. Hallgrímsson*

**ARKÞING**  
 BOLHOLT 8 -105 REYKJAVÍK  
 Sími 570 5700 - FAX 570 5701  
 arkthing@arkthing.is - www.arkthing.is

SIGURÐUR HALLGRÍMSSON,	170753-3139	ARKITEKT
HJÓRTUR PÁLSSON,	080152-4429	BYGG FR
GUÐRÚN INGVARSDÓTTIR	291272-6069	ARKITEKT
PÓRÐUR ÞORVALDSSON	210463-4619	ARKITEKT