Samþykkt þann
16. sep. 2013
Byggingafulltrúinn í Hafnarfirði
Fh. Hrólfur S. Gunnlaugsson

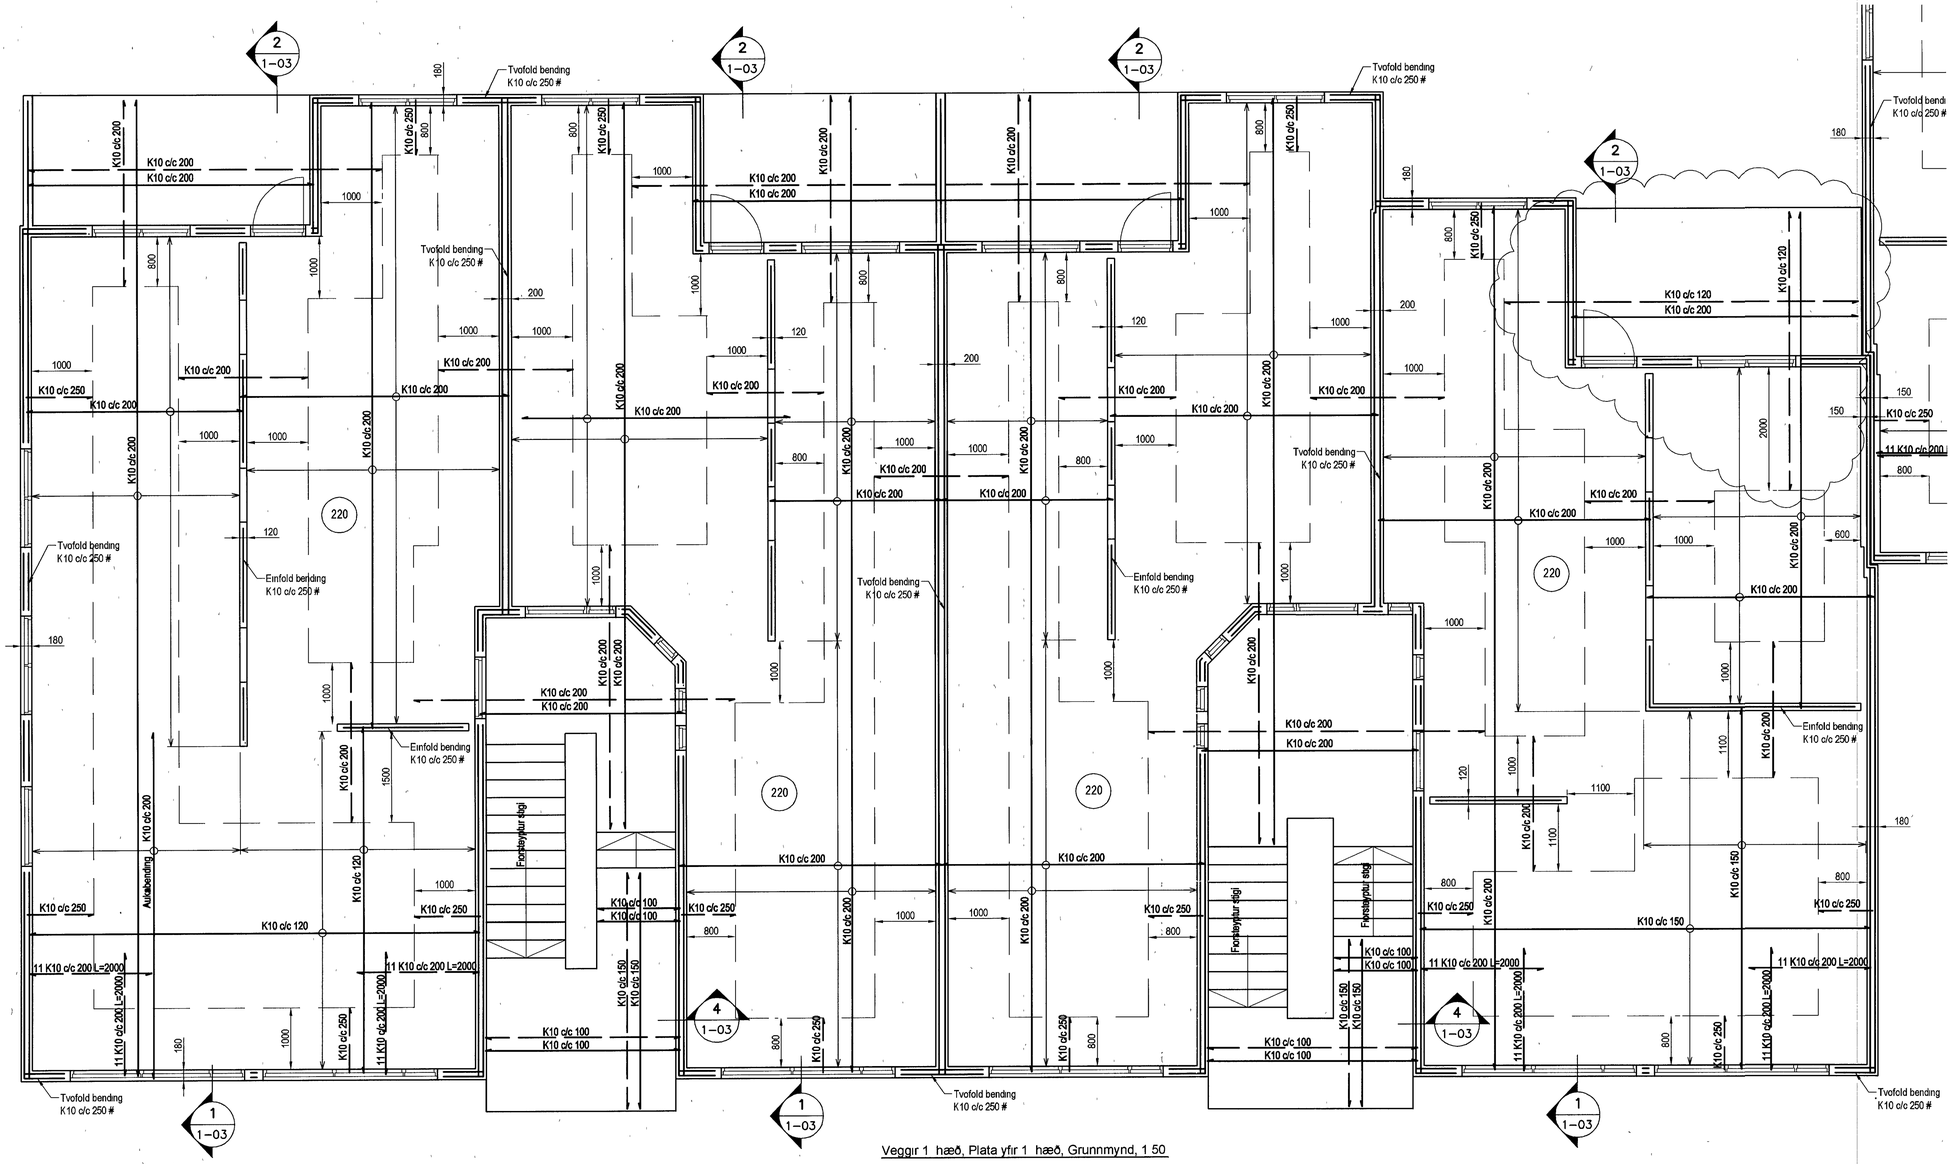

Veggir 1 hæð, Plata yfir 1 hæð, Grunnmynd, 1 50

Lykilmynd

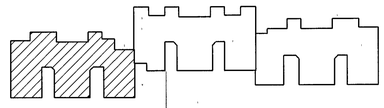

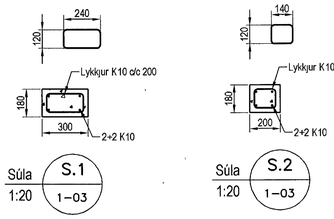

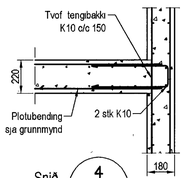

Skýringar

Almennar skýringar sjá blað 00-01

Steypa

Veggir

Brotþolsflokkur	C25/28 samkv ENV 206 -1 2000
Vatnssementstala	skal vera minni en 0,55
Loftmagn	5-7%
Sigmál	60-80 mm

Plötur

Brotþolsflokkur	C30/37 samkv ENV 206 -1 2000
Vatnssementstala	skal vera minni en 0,55
Loftmagn	5-7%
Sigmál	60-80 mm

Álag a plotur

Eiginþyngd	5,5 kN/m2
Léttir milliveggir	1,0 kN/m2
Notaalag á plotur	2,0 kN/m2
Notaálag á stiga	4,0 kN/m2
Notaálag á svalir	4,0 kN/m2

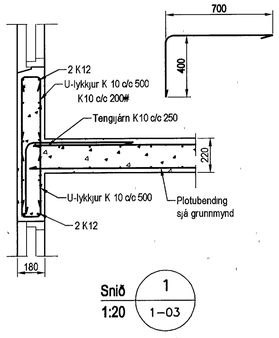

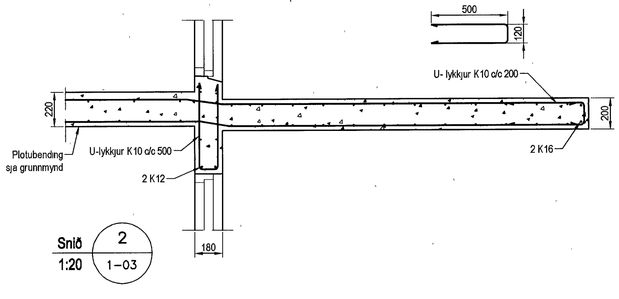

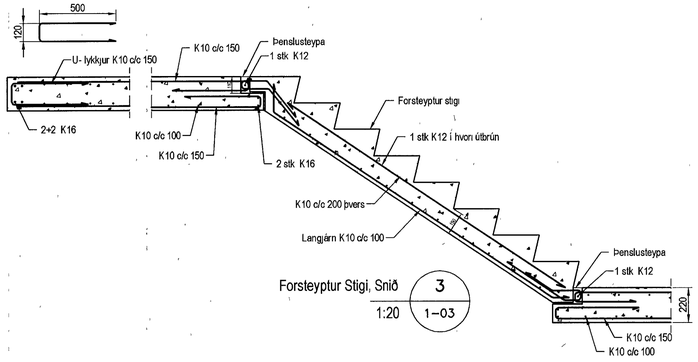

Útgafa	Breyting	Dagsetning	Hannað
B1	Beðingu breytt í svolum	10 09 2013	S H

Sveinbjörn Hinriksson
Byggingatæknifræðingur
Kt 160851-2529
Brekkugotu 8 Hafnarfirði
Sími 555-4008, 861-9851
Netfang svennih@simnet.is

Staður: **Dalsás 2 Hafnarfirði**

Skyring: Plata yfir 1 hæð

Hannað / Teiknað	Kvarði	Dagsetning	Verknr	Teikn nr
	1 50 1 20	10.9.13	08-12	1-03