



Byggingafulgtu Lú Hafnarfirðar  
Móttækistönn  
04 OCT 2013

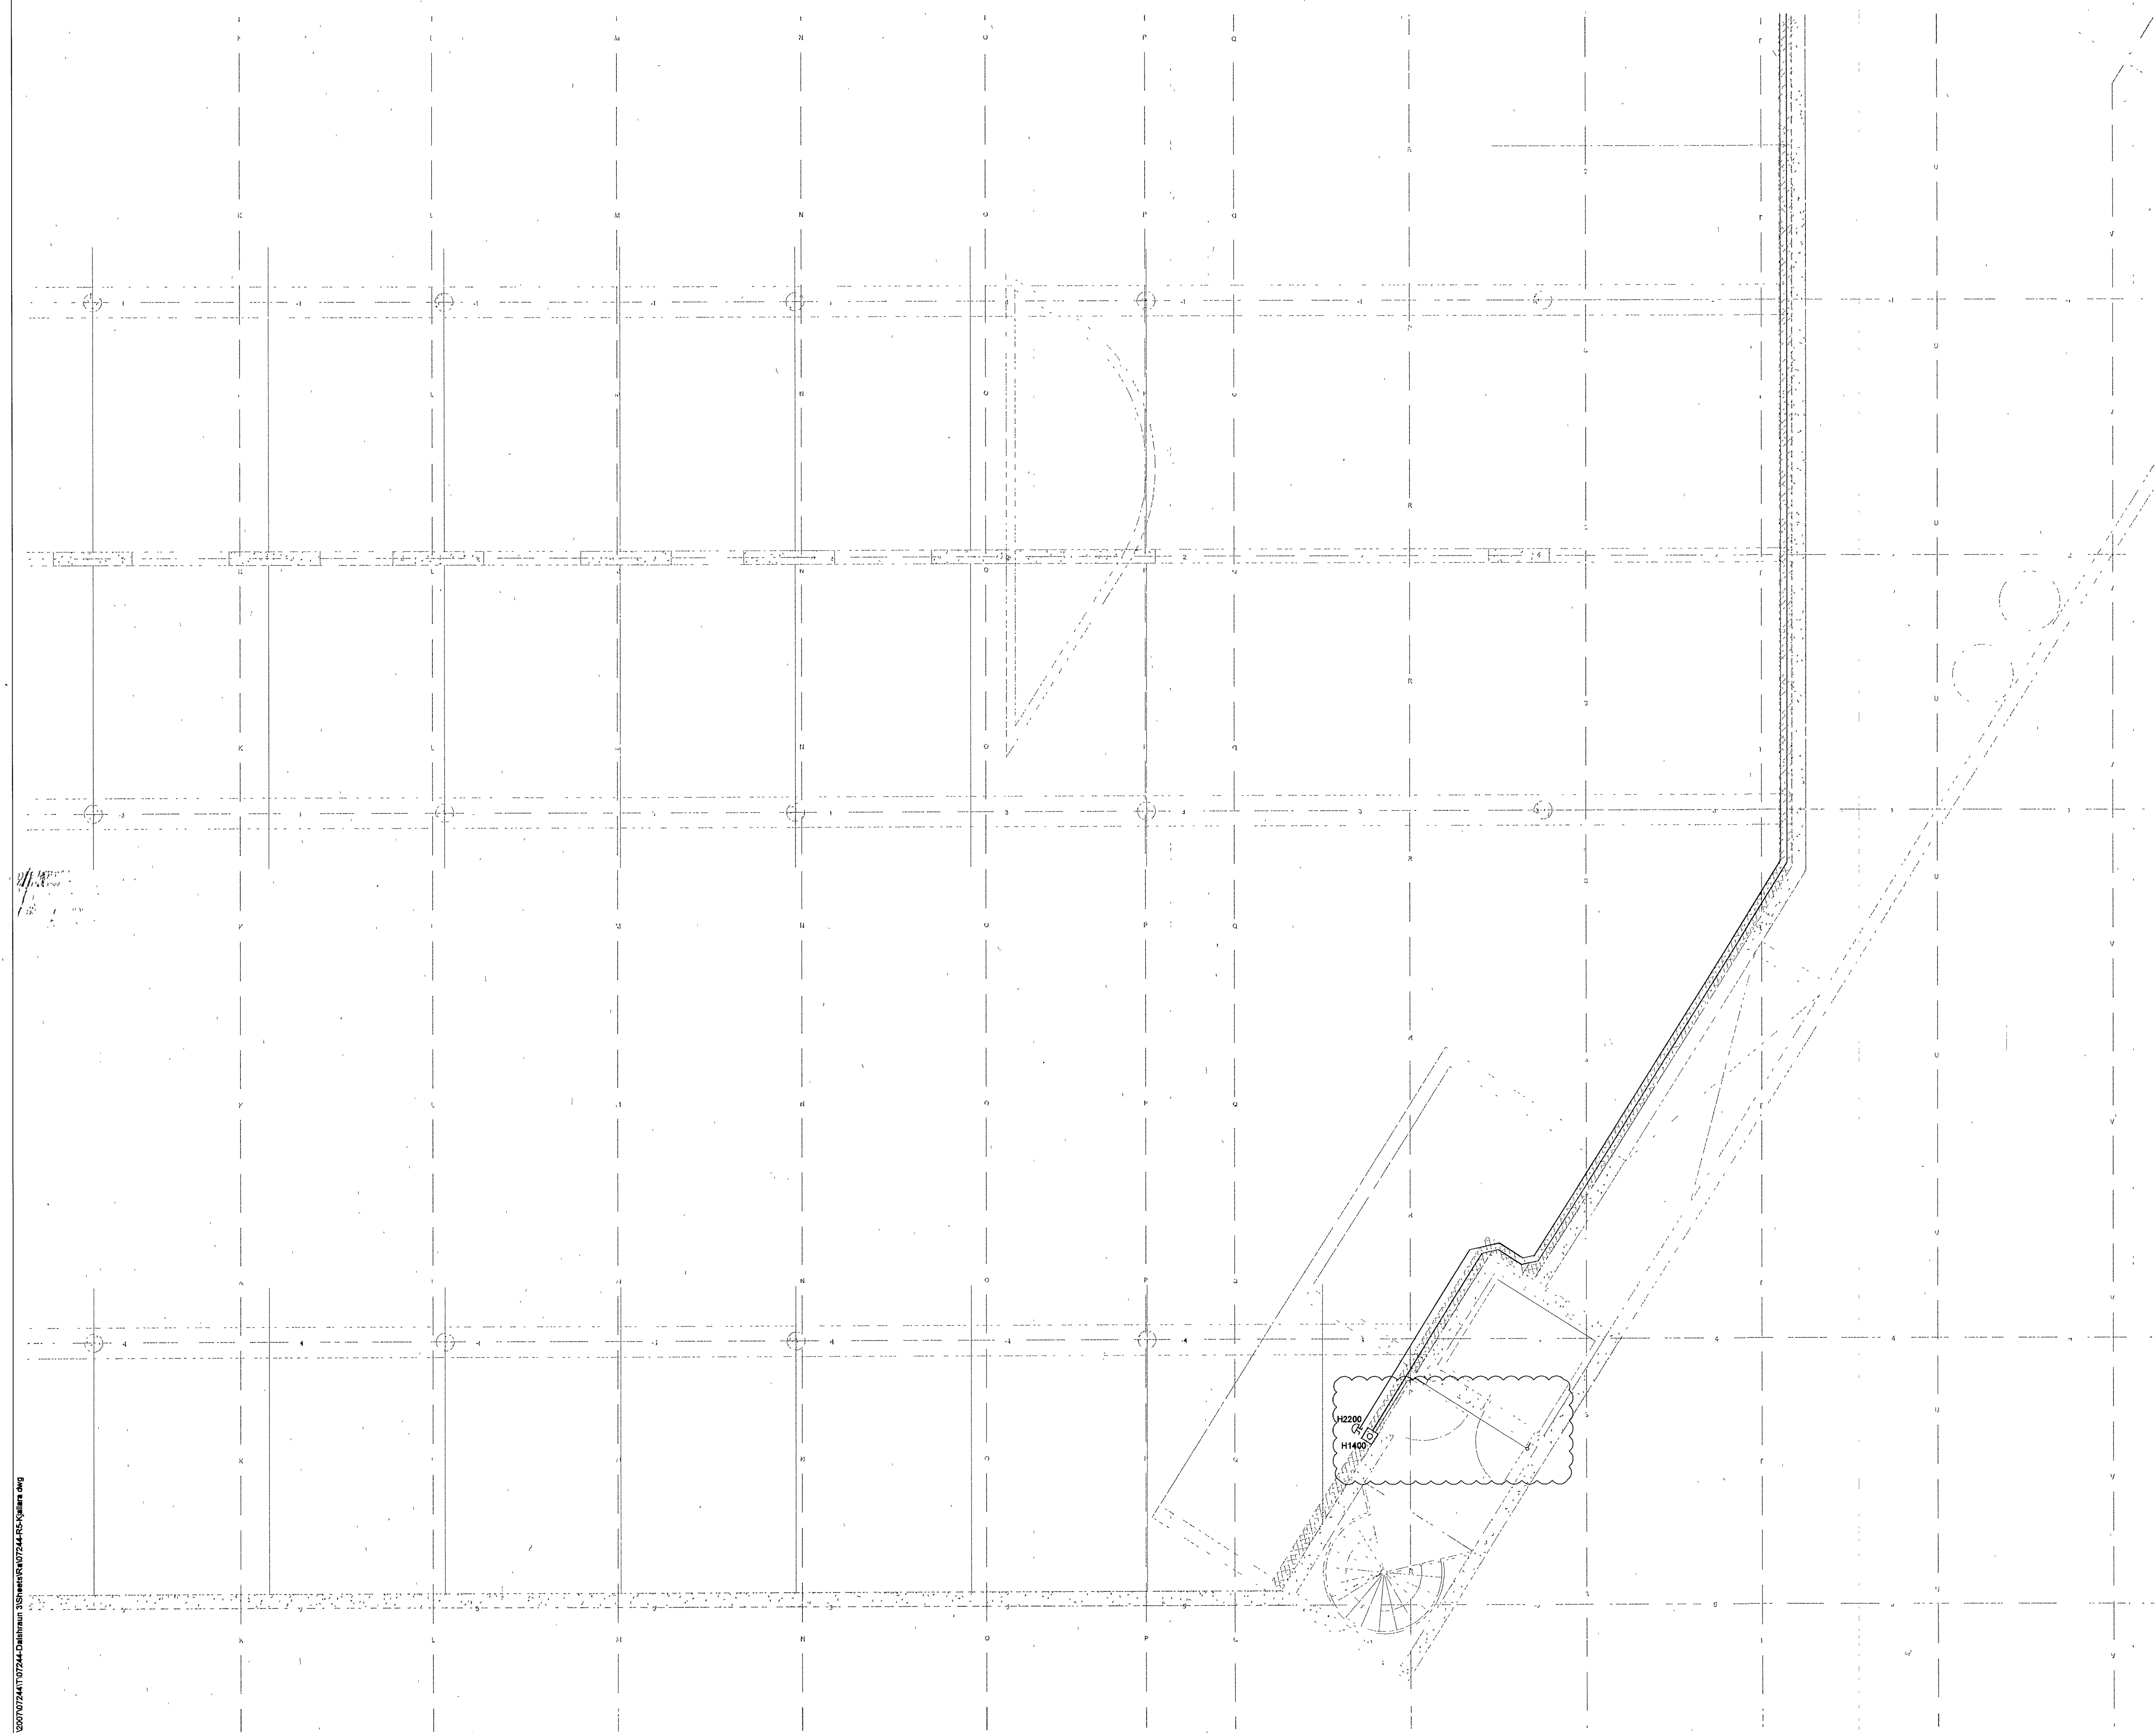

ÚTI  
ARKITEKTAR  
Jón Þor Þorvaldsson Afl. 595  
Kl. 021256 7579

DALSHRAUN 3

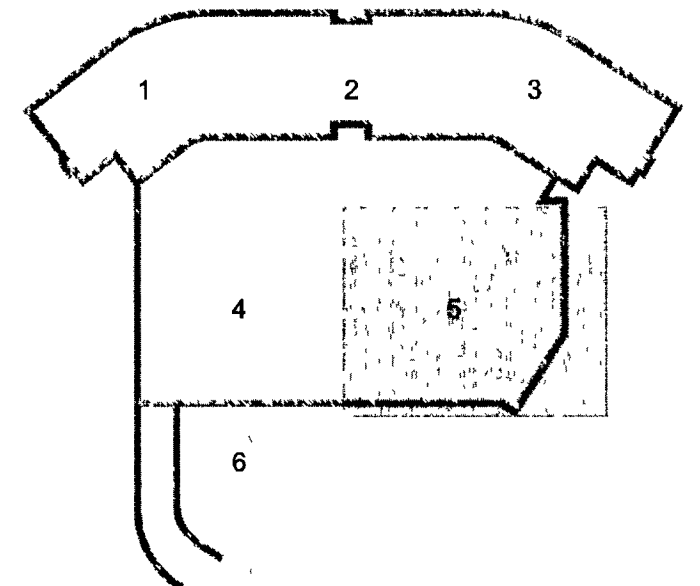

B 03 09 13 Bjöllur og rafloagn í ruslagamalu BSG/ÓG  
A 12 08 13 Ýmsar breytingar JARUAR  
Útg Dags Skýning Hannað/Yfirfarð

**VSB**

VERKFRÆÐISTOFA

BÆJARHRAUN 20 • 220 HAFNARFJORDUR • KENNIT 710796-2899  
vsb@vsb.is • Sími 585 8600 • Fax 585 8610 • www.vsb.is

Árftun sérhönnuðar  
Óm Guðmundsson  
Kl. 220961 2739 • om@vsb.is

Verkið  
**DALSHRAUN 3**  
**HAFNARFIRÐI**

Verkið  
Rafkerfi  
Brunaviðvörðunarkerfi kjallara  
Grunnmynd 5

Hannað	Teiknað	Yfirfarð	Kvarði	Síða
VD	VD	OG	1 50	/ A1
Dags	Verkefns	Teikning	Útgáfa	
13 05 2008	07244	R5-05	B	

V:\2007\07244\107244-Dalshraun\_3\Bæjarhraun\_20\24-Rafkerfi\07244-R5-Kjallara.dwg