
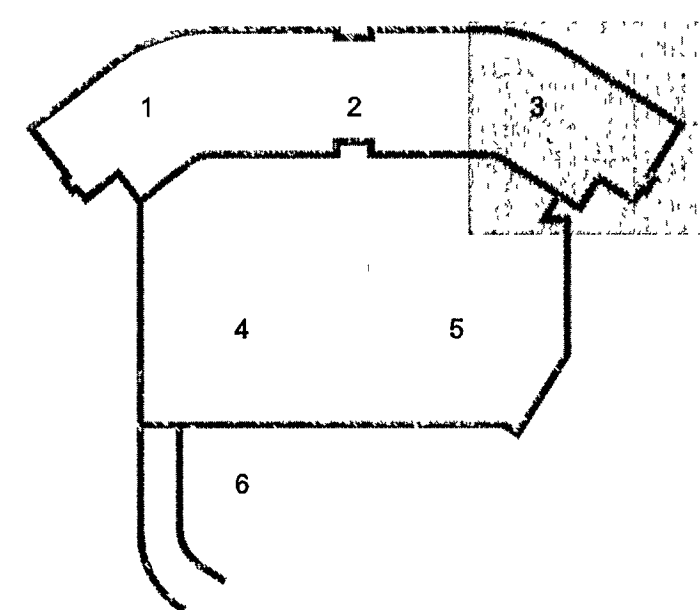


ÚTI
ARKITEKTAR
Jon Þorvaldsson A1, F5
Kl. 021256 7579

DALSHRAUN 3

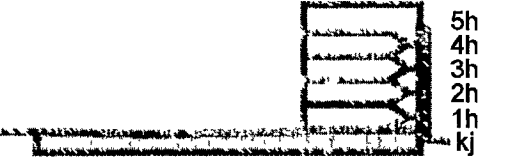

B 03 09 13 Bygging BSG/ÖG
A 12 08 13 Ymsar breytingar JARUAR
Útg Daga Skýning Hannes/Yfirfaró

VSB

VERKFRÆÐISTOFA

BÆJARHRAUN 20 • 220 HAFNARFJORDUR • KENNIT 710796-2899
vsb@vsb.is • Sími 585 8600 • Fax 585 8610 • www.vsb.is

Árinn sérhönnuðar
Örn Guðmundsson
Kl. 220961 2739 • orn@vsb.is

Verkið:
DALSHRAUN 3
HAFNARFIRÐI

Verkið:
Rafkerfi
Brunaviðvönarkerfi kjallara
Grunnmynd 3

Hannað	Teiknað	Yfirfaró	Kvarði	Síða
VD	VD	BSG	1 50	/ A1
Dags	Verkið	Teikning	Útgáfa	
14.02.08	07244	R5-03	B	

V 030707244/07244-Dalshraun 3-Skýningur-07244-R5-Kjallara.dwg