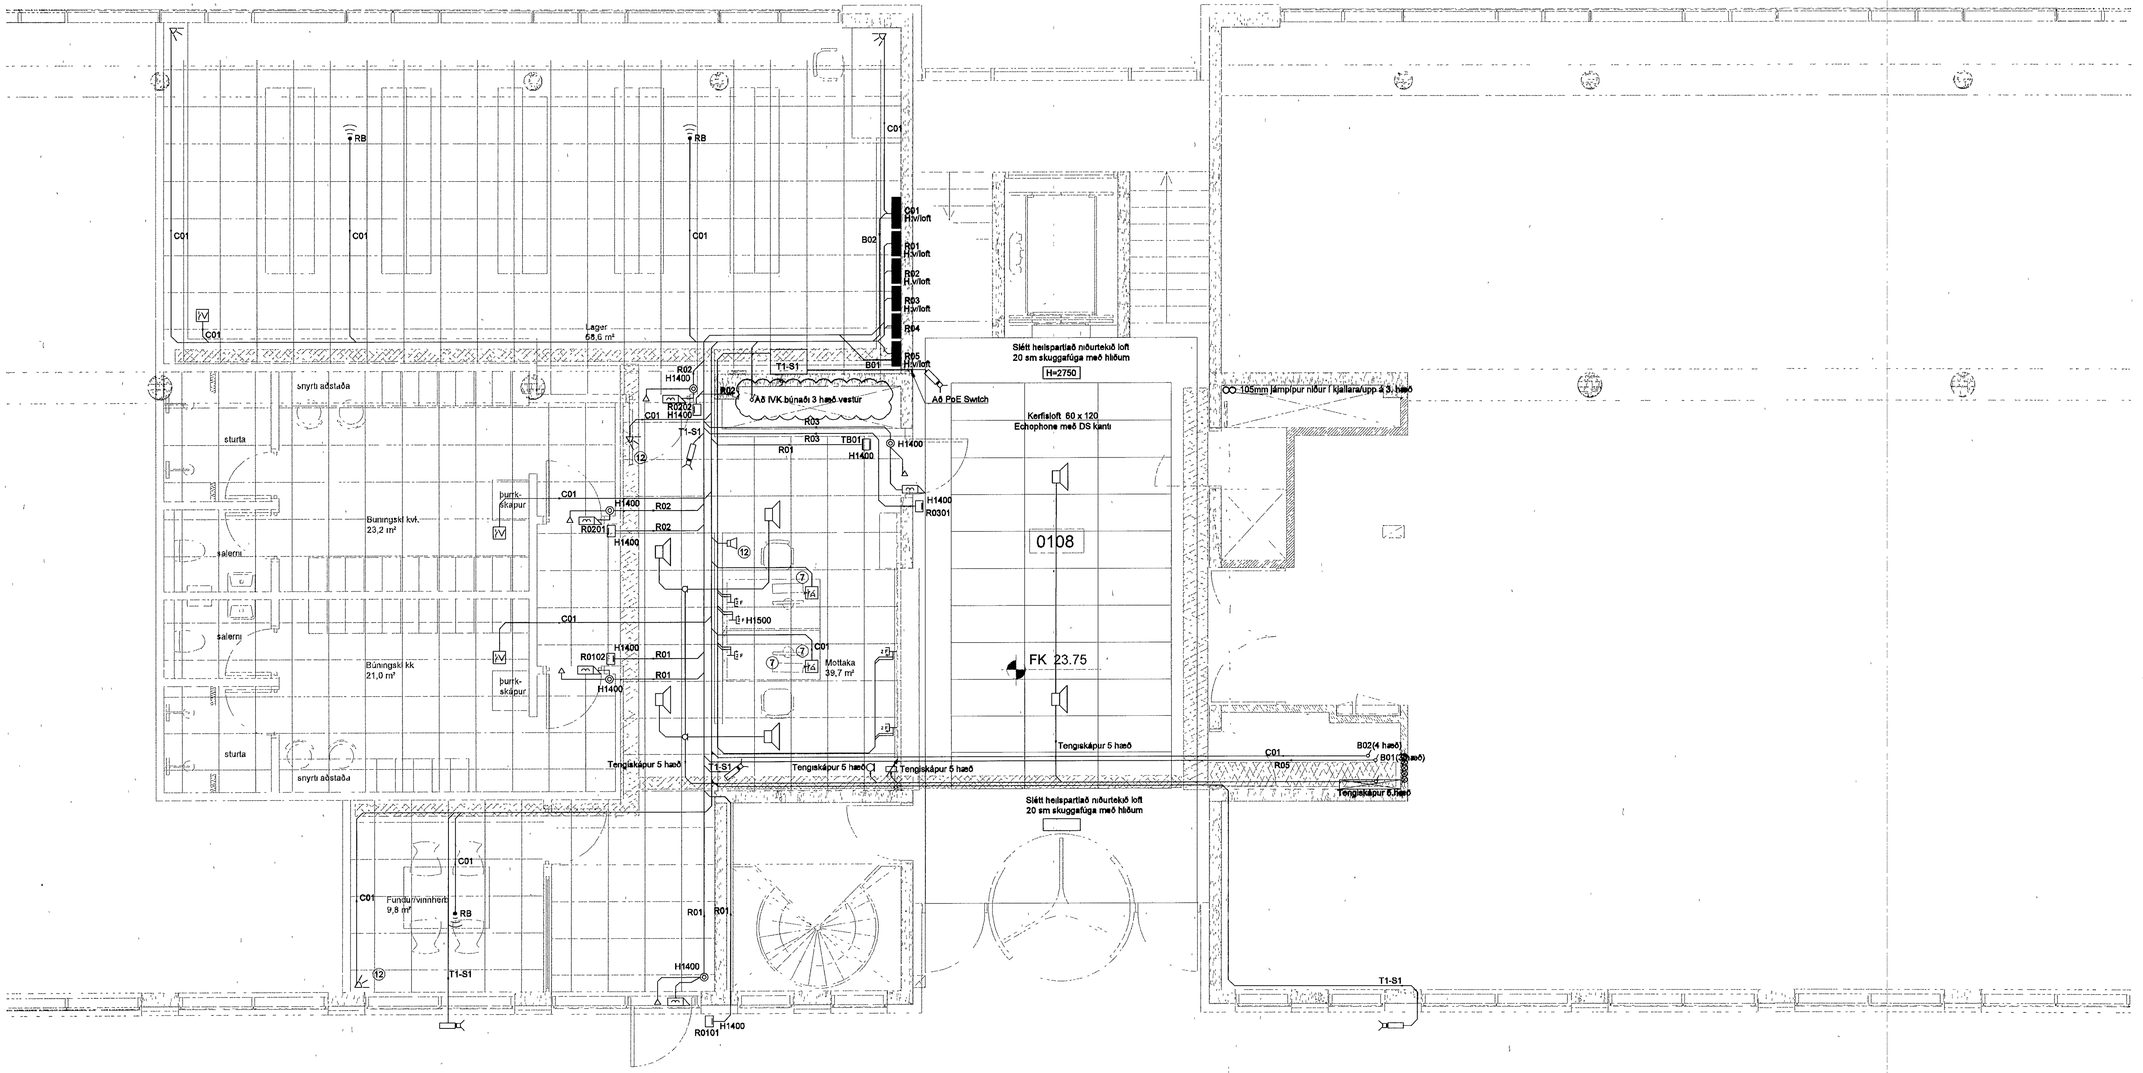


Byggingafulltrúi Hafnarfjarðar
Móttekið þann
04 OCT 2013

DALSHRAUN 3

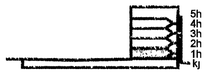


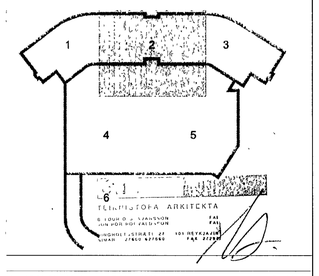


| Útg | Dags | Skýring | Hannað/Yfirfarið |
|---|---|---|---|
| C | 05 09 13 | Merkingar v/IVK og AKK | BSG/ÓG |
| B | 08 08 13 | Myndavélar | BSG/JAR |
| A | 27 06 13 | Raflögn teiknuð í skrifstofurými | JAR/ÓG |

VSB
VERKFRÆÐISTOFA

BÆJARHRAUN 20 • 220 HAFNARFJÖRÐUR • KENNIT 710796-2899
vsb@vsb.is • Sími 585 8600 • Fax 585 8610 • www.vsb.is

Áritun sérhönnuðar
Örn Guðmundsson
Kt 220961 2739 • orn@vsb.is

Verkheiti
DALSHRAUN 3
HAFNARFIRÐI

Verkhluti
Rafkerfi
Smáspenna 1 hæð
Grunnmynd 2

| Hannað | Teiknað | Yfirfarið | Kvarði | Síða |
|---|---|---|---|---|
| VD | VD | BSG | 1 50 / A1 | - |

| Dags | Verkefni | Teikning | Útgáfa |
|---|---|---|---|
| 13.05.2008 | 07244 | R3 012 | C |

V:\2007\07244\T\07244-Dalshraun 3\Sheets\Ra\07244-R3-1 hæð.dwg