
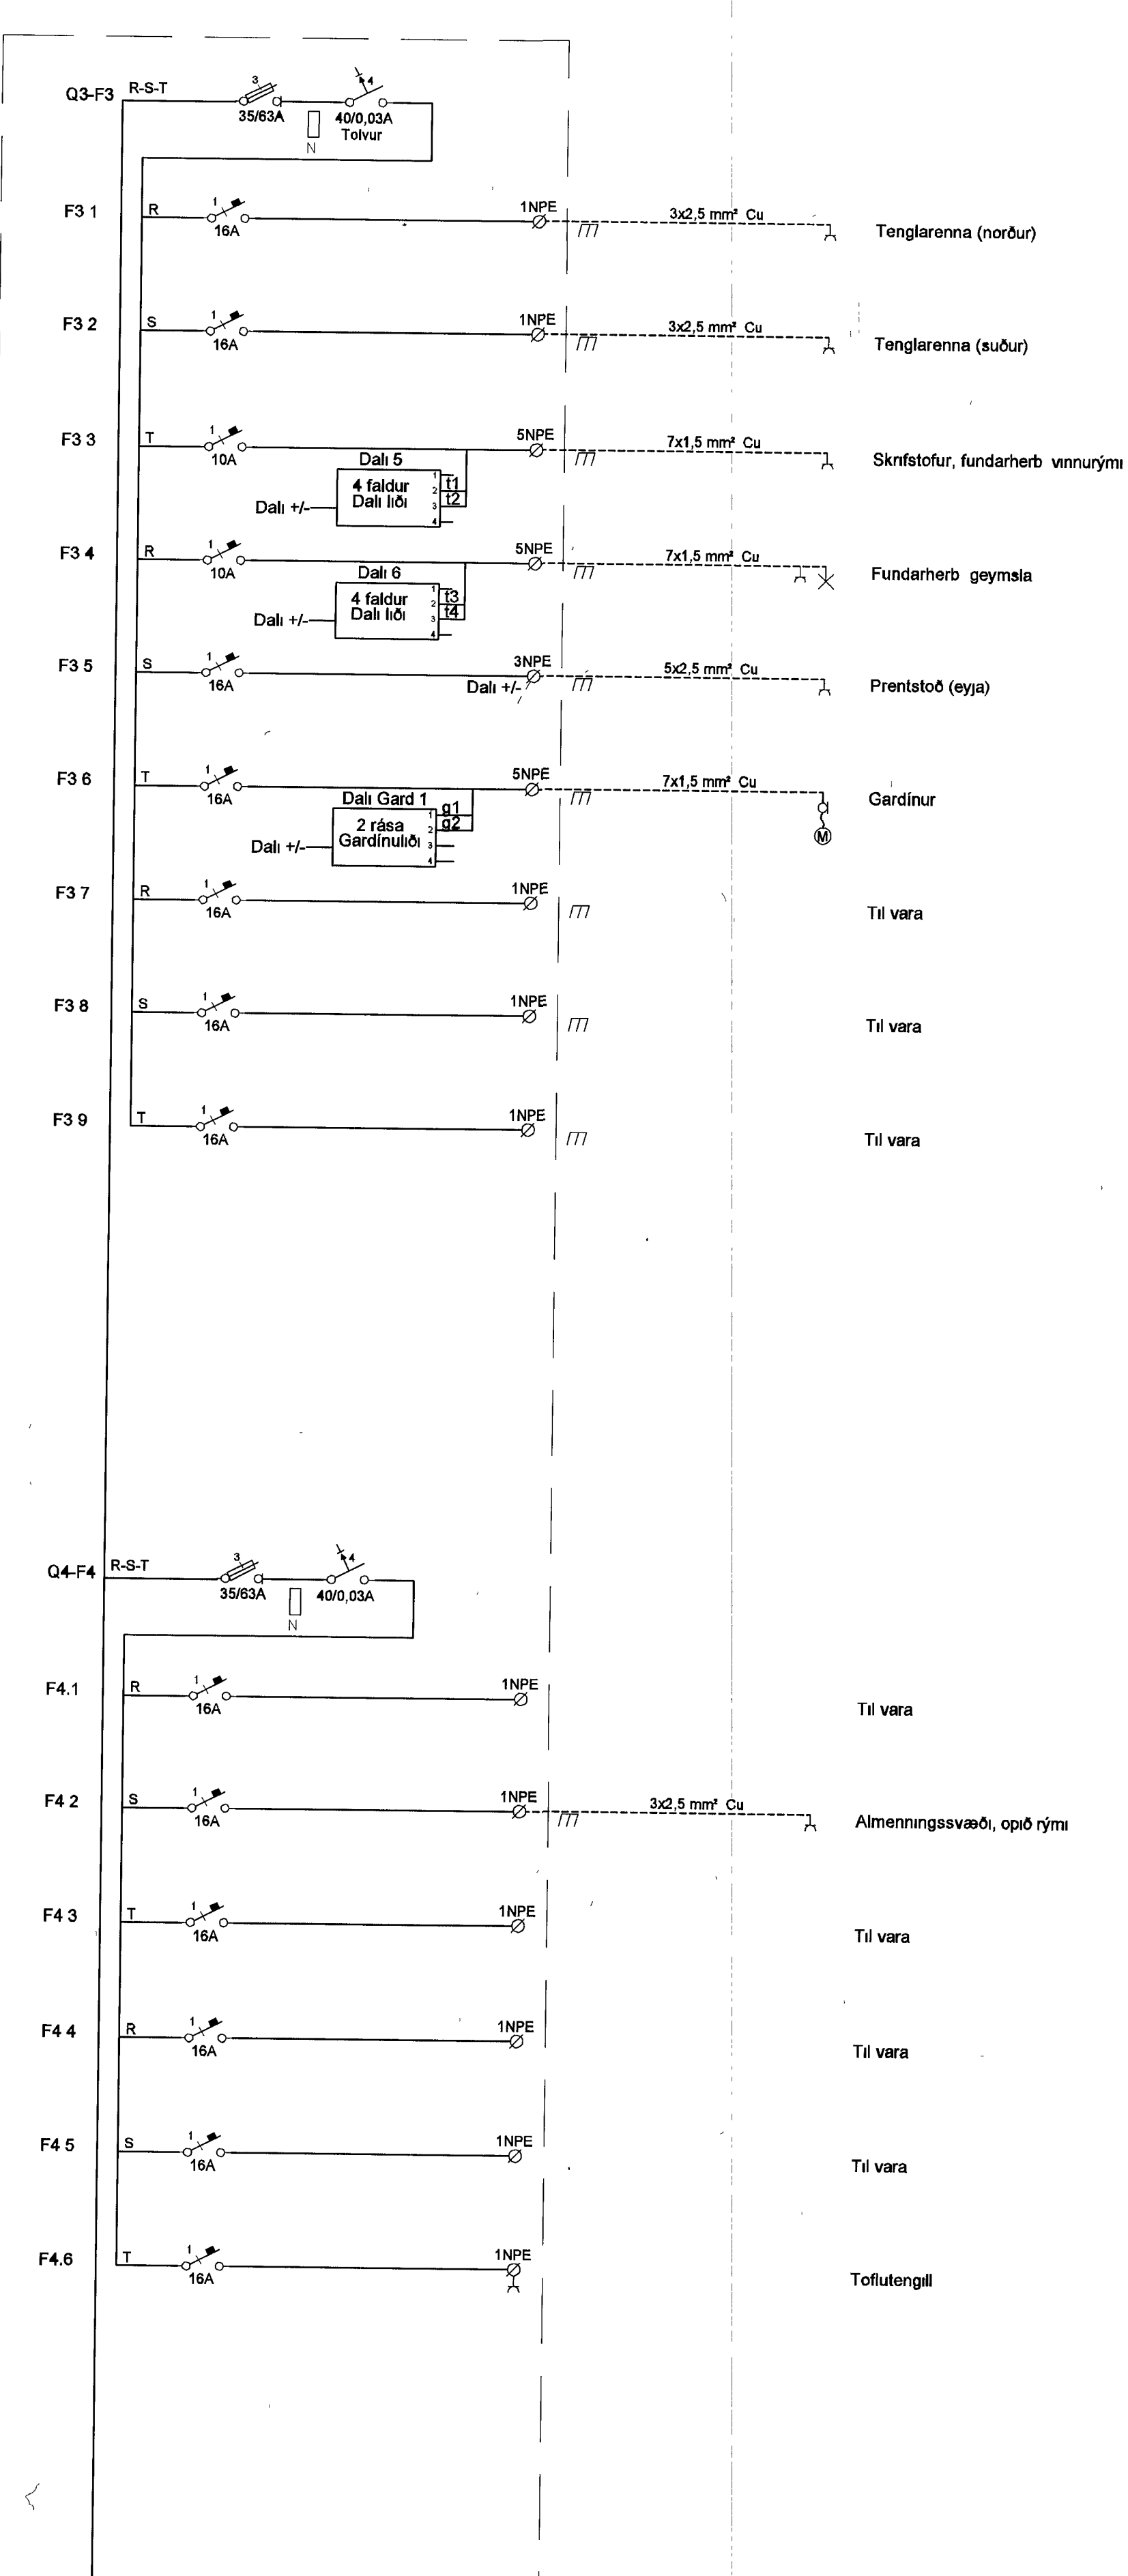
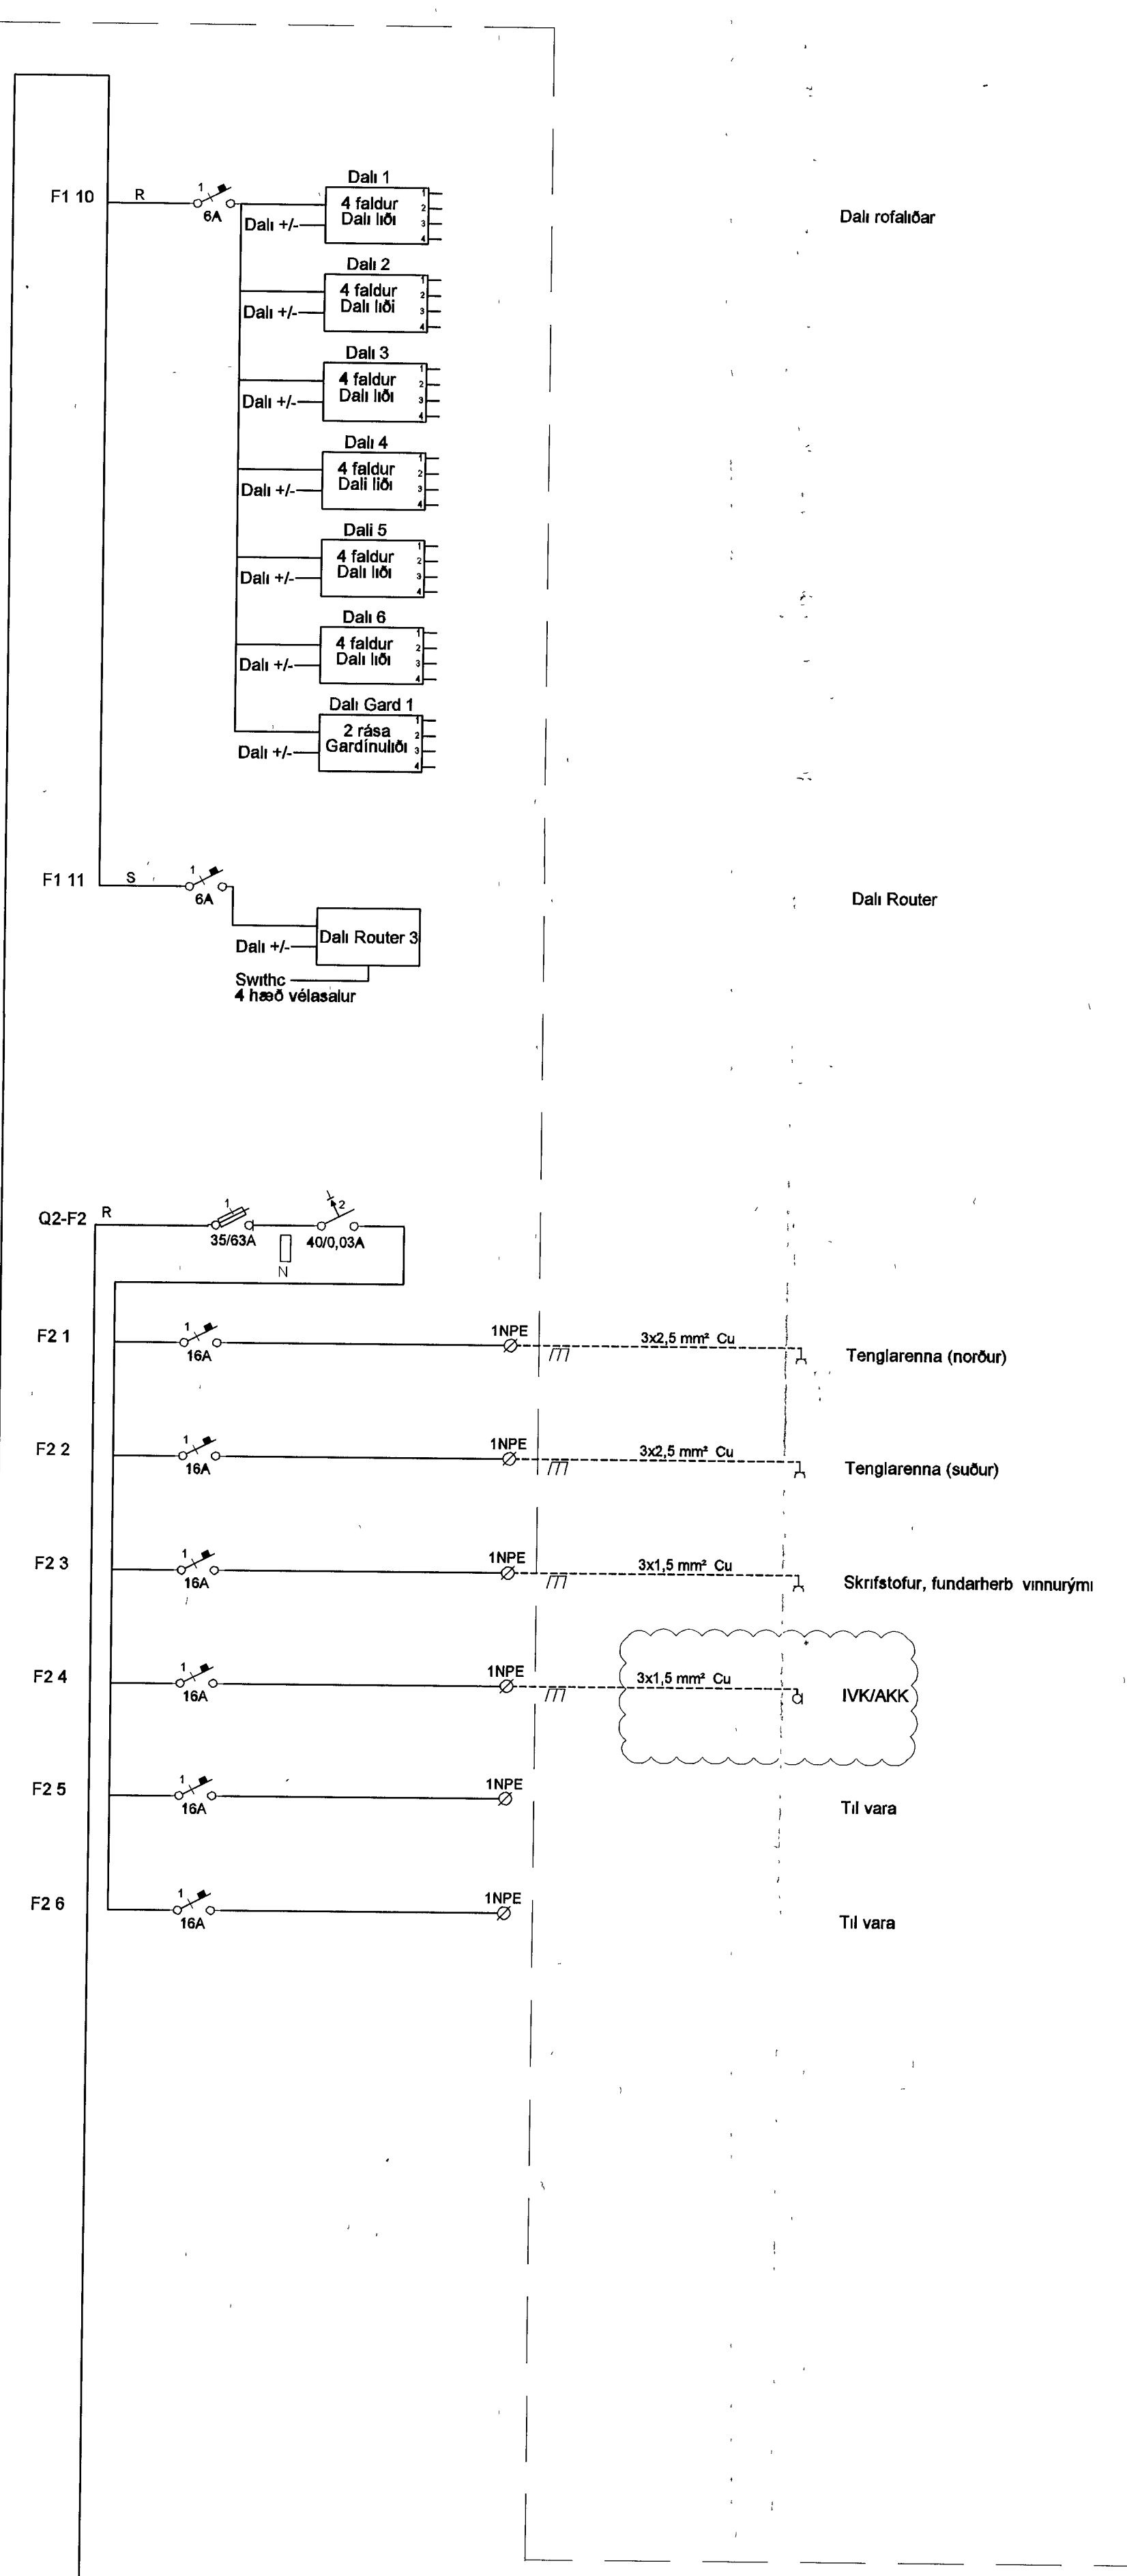


T5-G1

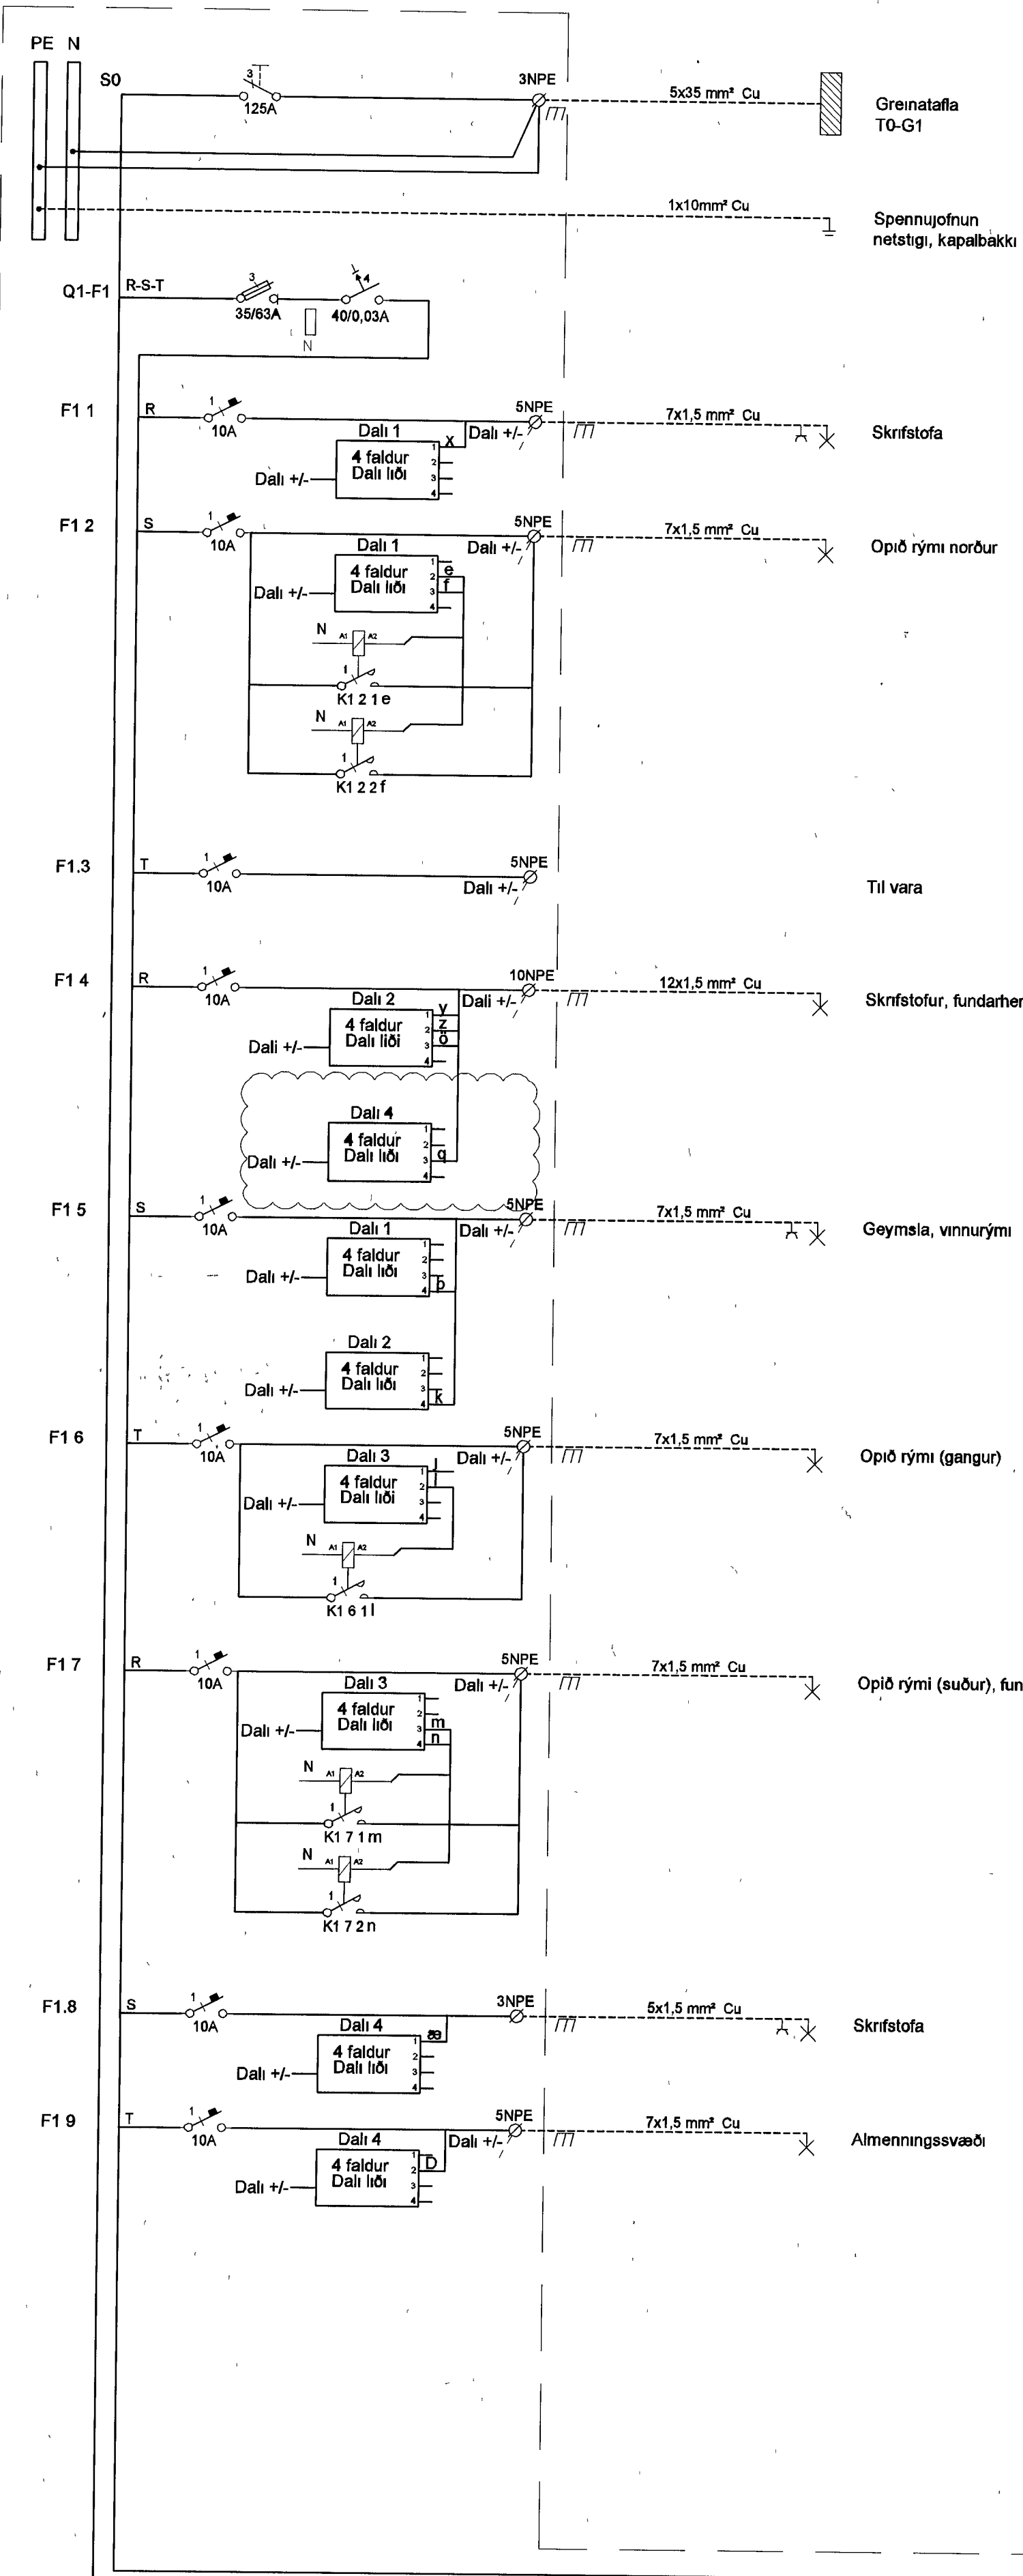

Byggingafulltrúi Hafnarfjarðar
Móttækid þann
04 OCT 2013

ÚTI
ARKITEKTAR
Jón Þór Þorvaldsson A.L. 57
Kt. 021256 7579

B 23 09 13 Bætt við ljósakveikingu og grein fyrir IVK/AKK BSG/OG
A 26 08 13 Innkomandi rofi, tofufengill, Dali líði BSG/OG
Útg Dags Skýring Hannad/Yfirfarð

VSB

VERKFRÆDISTOFA

BÆJARHRAUN 20 • 220 HAFNARFJÖRÐUR - KENNIT 710796-2899
vsb@vsb.is • Sími 585 8600 • Fax 585 8610 • www.vsb.is

Artun sérhönnuðar		Orn Guðmundsson		Kt. 220961 2739 • orn@vsb.is	
Verkið		DALSHRAUN 3		HAFNARFIRÐI	
Verkið		Rafkerfi		Eiðlinumynd / Greinatáfa T5-G1	
Hannad	Teiknað	Yfirfarð	Kvartí	/ A1	Síða
BSG	BSG	OG	-	-	-
Dags	Verkið	Teikning	Verkið	Útgáfa	B
17 07 2013	07244	RG 511			

V:\2013\07244\11\07244-Dalshraun 3\Sketch\07244-06-01.dwg