


ÚTI  
ARKITEKTAR  
Jón Páll Þorvaldsson A.L.  
Kt. 021 256 7579

DALSHRAUN 3

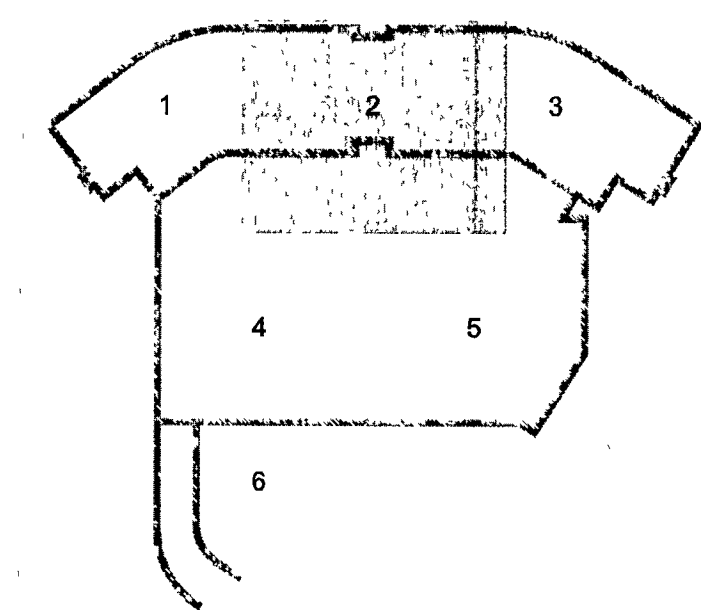

B 23 09 13 Lampar færðir BSG/OG  
A 09 07 13 Skrifstofurými og brætingar við tröppur (miðrym) BSG/OG  
Útg Dags Skýring Hannasýrfræð

**VSB**

VERKFRÆÐISTOFA

BÆJARHRAUN 20 • 220 HAFNARFJÖRÐUR • KENNIT 710796-2899  
vab@vab.is • Sími 585 8600 • Fax 585 8610 • www.vab.is

Artun séðinnúmer  
Örn Guðmundsson  
Kt 220961 2739 • orn@vab.is

Verkið  
DALSHRAUN 3  
HAFNARFIRÐI

Verkið  
Rákerfi  
Lampaplan 4.hæð  
Grunnmynd 2

Hannasýrfræð	Teiknað	Yfirfarið	Kvarði	Síða
VD	VD	BSG	1 50	/ A1
Dags	03 06 2008	Verkið	07244	R2 042
Útgáfa		Teikning		B

V:\2007\07244\07244-Dalshraun 3\Shifur\07244-R2-1.lwp.dwg