



Byggingafultrú Hafnarfjarðar
Móttekið þann
04 OCT 2013

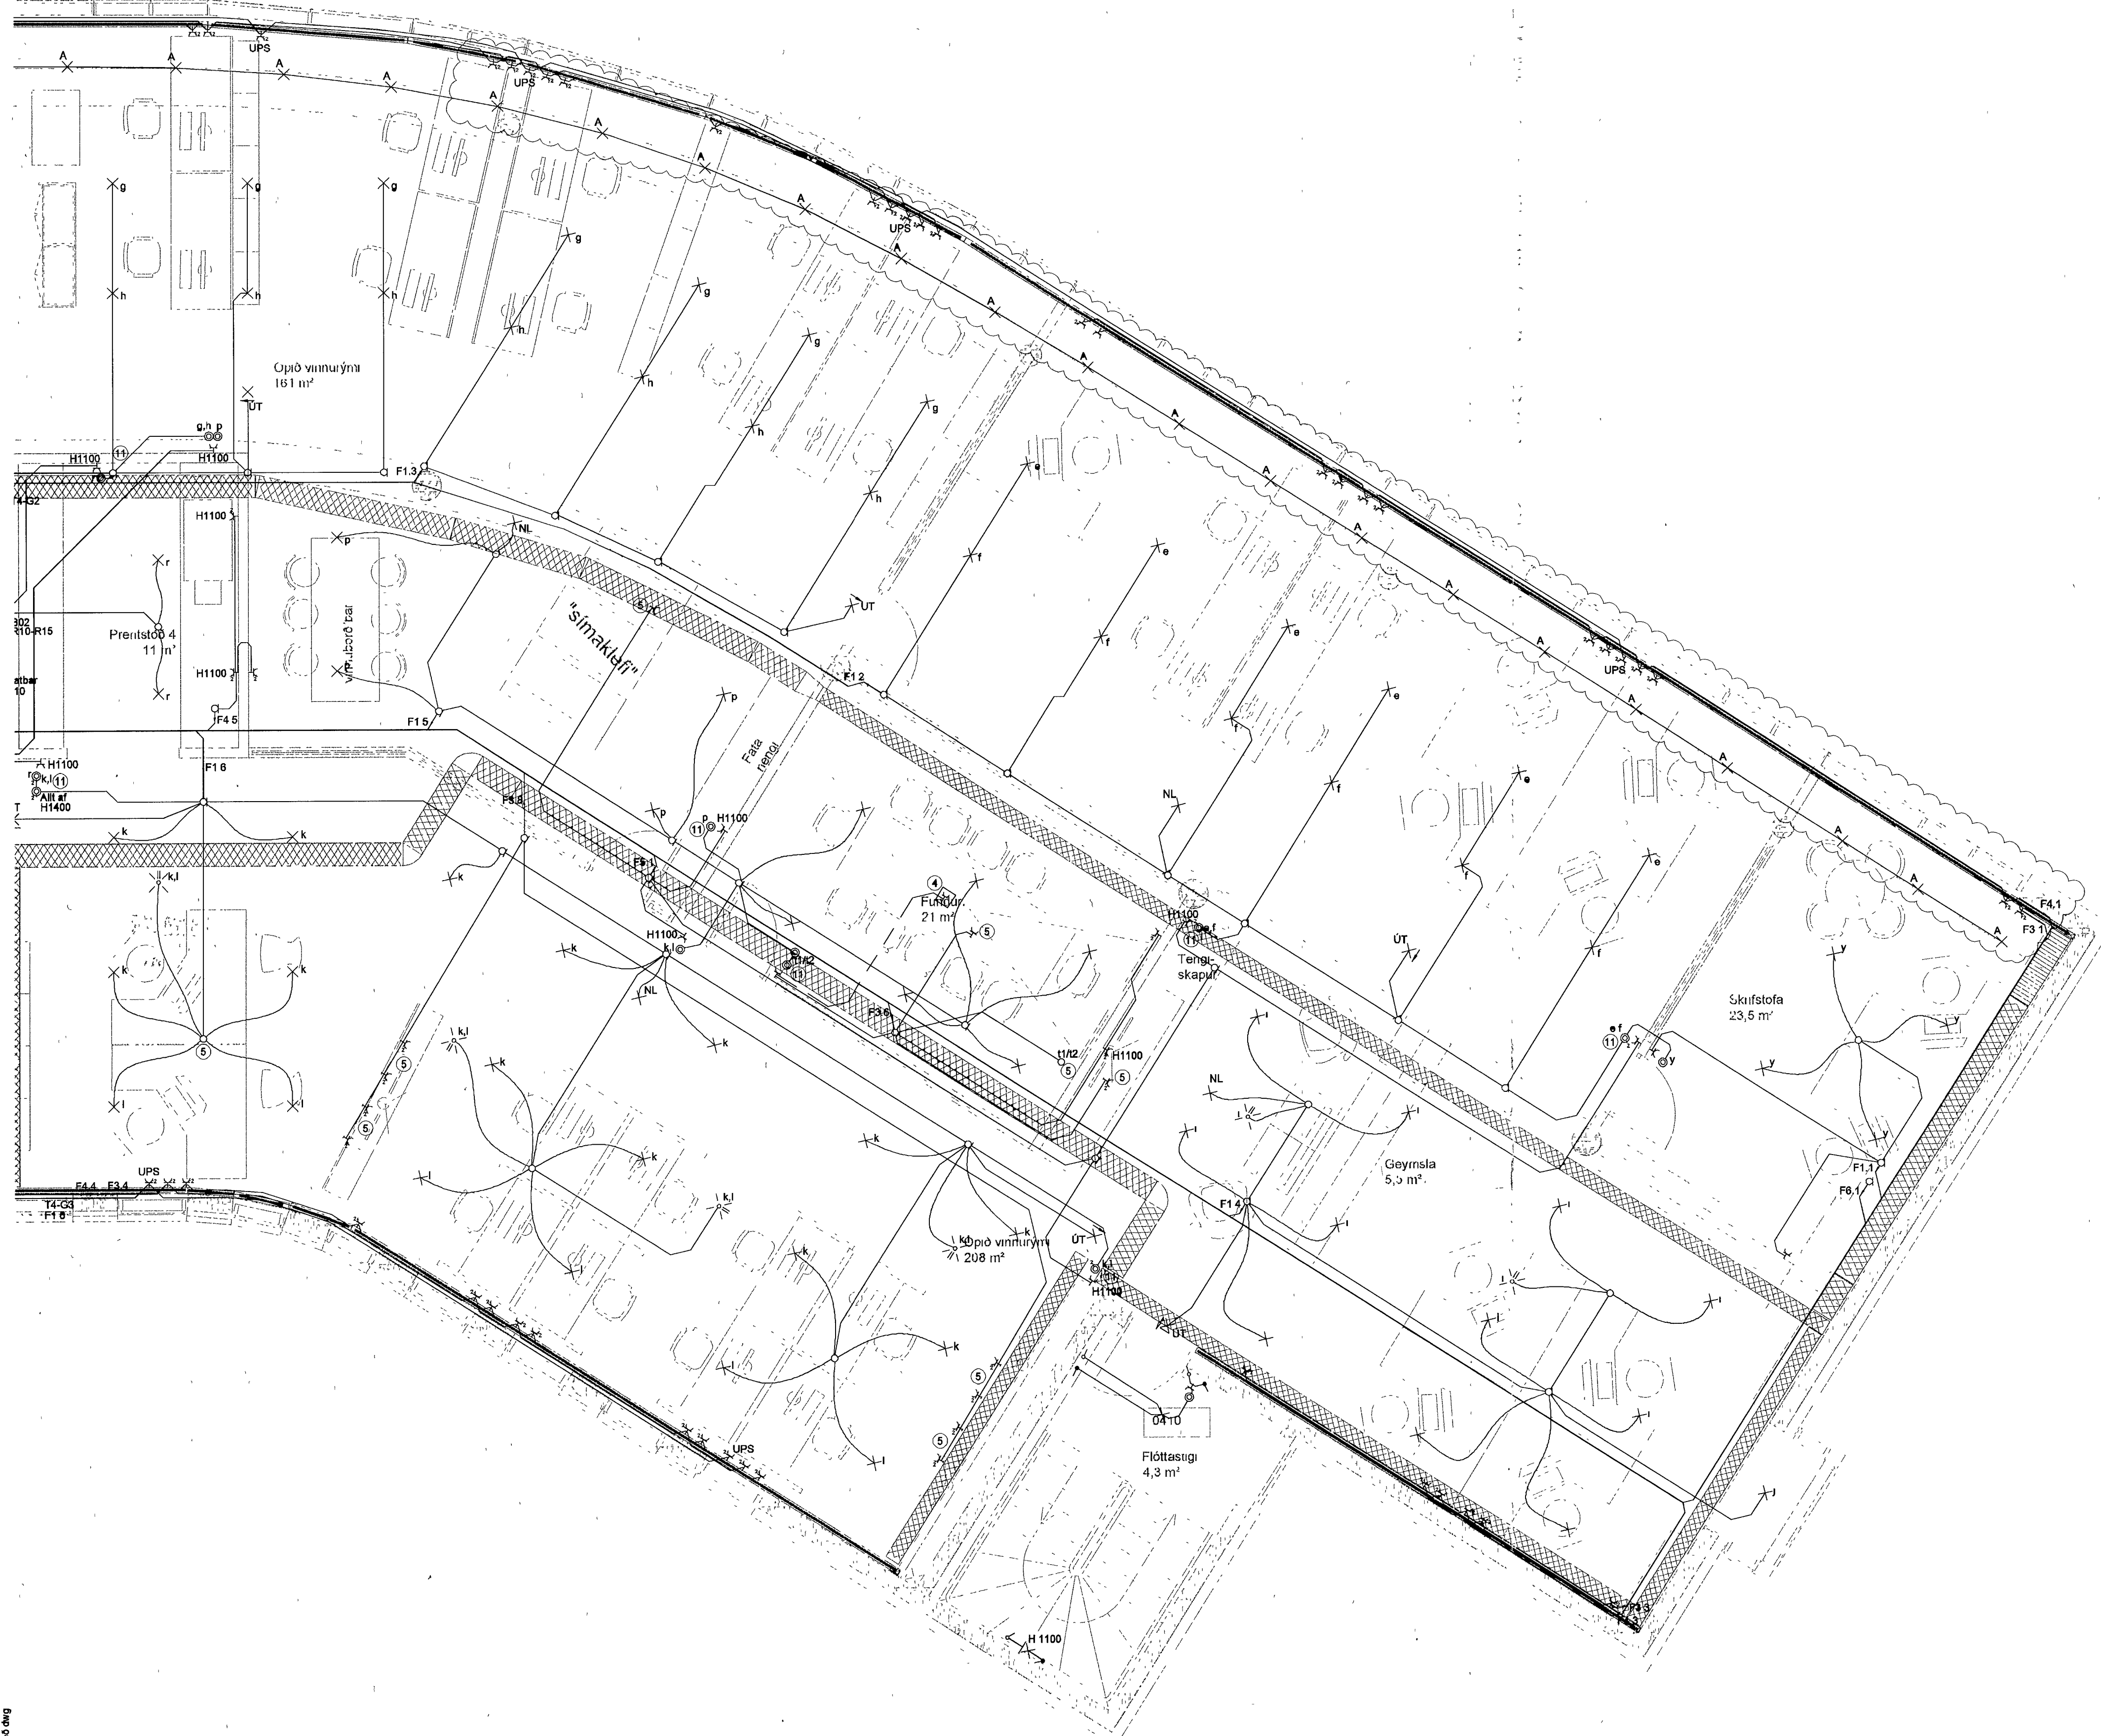

ÚTI
ARKITEKTAR
Jón Þor Parvaldsson A.F.
Kl. 021256 7579

DALSHRAUN 3

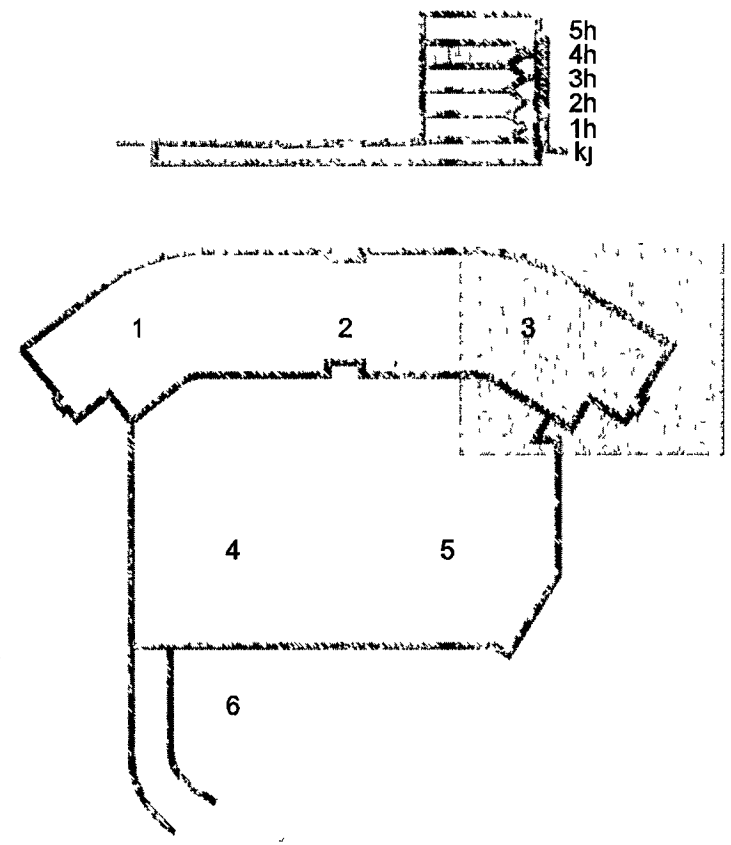

D	23 09 13	Tenglar færðir/Fölgað	BSG/OG
C	06 09 13	Rofar í fundarherbergjum	BSG/OG
B	18 07 13	Merkingar, útlampar færast á loft, bætt við dösúm	BSG/OG
A	04 07 13	Skrifstofurým	BSG/OG
Útg	Dags	Skýring	Hannað/Virfanó

VS

VERKFRÆÐISTOFA

BÆJARHRAUN 20 • 220 HAFNARFJORDUR • KENNIT 710796-2899
vsb@vsb.is • Sími 585 8600 • Fax 585 8610 • www.vsb.is

Árnum sérhönnuðar
Óm Guðmundsson
Kl. 220961 2739 • om@vsb.is

Verkið
DALSHRAUN 3
HAFNARFIRÐI

Verkið
Rafkerfi
Lágspenna 4 hæð
Grunnmynd 3

Dags	VD	VD	BSG	Kvarði	1 50	/ A1	Síða
03 06 2008		07244	R1 043				D

V:\2007\07244\107244-Chishamun_3\Sheets\R107244-R1-4_hæð.dwg