


ÚTI  
ARKITEKTAR  
Jón Þór Þorvaldsson A.L.F.S.  
Kl. 021236 7379

DALSÞRAUN 3

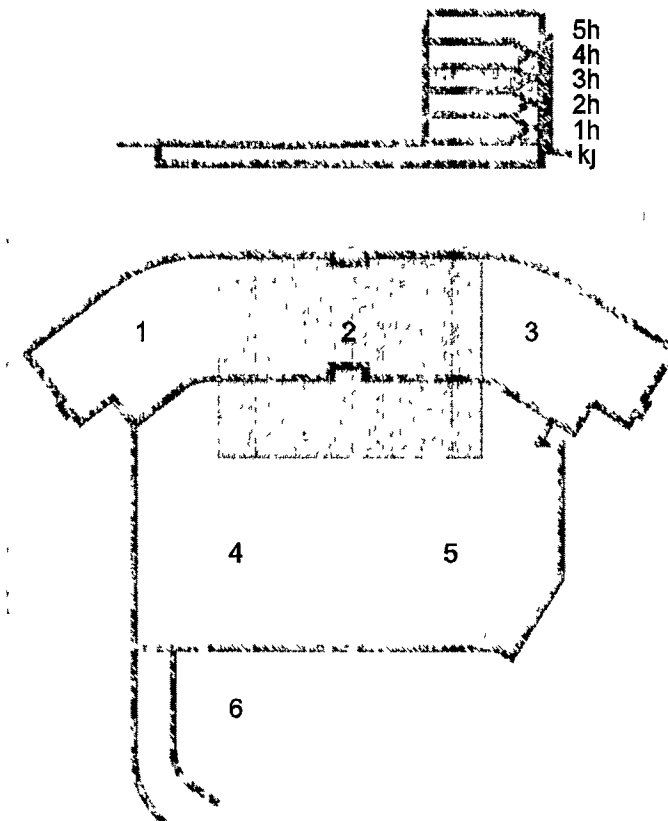

E	23 09 13	Tenglar/rofur færðir, bætt við tenglum	BSG/OG
D	06 09 13	Rofur í fundarherbergjum	BSG/OG
C	26 08 13	Pipur fyrir loft- og BVK, gardinur	BSG/OG
B	18 07 13	Merkingar, útlámpar færast á loft, bætt við dösum	BSG/OG
A	27 06 13	Rafflög teiknuð í skrifstofuþrymi	BSG/OG
Útg	Dags	Skýring	Hanna/Yfirfend



VERKFRÆÐISTOFA

BÆJARÞRAUN 20 • 220 HAFNARFJÖRÐUR • KENNIT 710796-2899  
vsb@vsb.is • Sími 585 8600 • Fax 585 8610 • www.vsb.is

Ártun sérhönnuðar Om Guðmundsson Kl. 220961 2739 • om@vsb.is			
Verkefni: DALSÞRAUN 3 HAFNARFIRÐI			
Verkið: Rafkerfi Lágsþenna 3. hæð Grunnmynd 2			
Hannafélag	Teiknað	Kvarði	Síða
VD	VD	BSG	1 50 / A1
Dags	Verkefni	Teikning	Útgáfa
03.06.2008	07244	R1 032	E