


DALSHRAUN 3

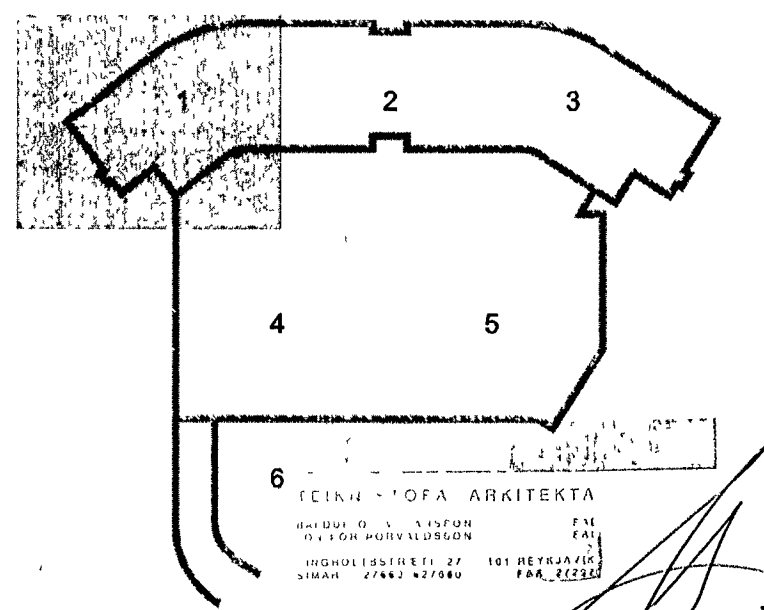

D 06 09 13	Rofar í fundarherbergjum	BSG/OG
C 26 08 13	Tenglar í tenglastökk	BSG/OG
B 18 07 13	Merkingar, úllampar færast & loft, bætt við dæum	BSG/OG
A 04 07 13	Skriftstofurými	BSG/OG
Útg Dags	Skýmng	Hannabýfirland



VERKFRÆÐISTOFA

BÆJARHRAUN 20 • 220 HAFNARFJÖRÐUR • KENNIT 710796-2899
vab@vab.is • Sími 585 8600 • Fax 585 8610 • www.vab.is

Aritun séðhöfundar		Óm Guðmundsson		Kl 220961 2739 • om@vab.is	
Verkefni		DALSHRAUN 3		HAFNARFIRÐI	
Verkið		Rafkerfi		Lágspenna 4 hæð	
Verkið		Grunnmynd 1			
Hannabý	Teiknað	Yfirland	Kvarði	Síða	
VD	VD	BSG	1 50	/A1	
Dags	Verkefni	Teikning	Útgáfa		
03.06.2008	07244	R1 041	D		