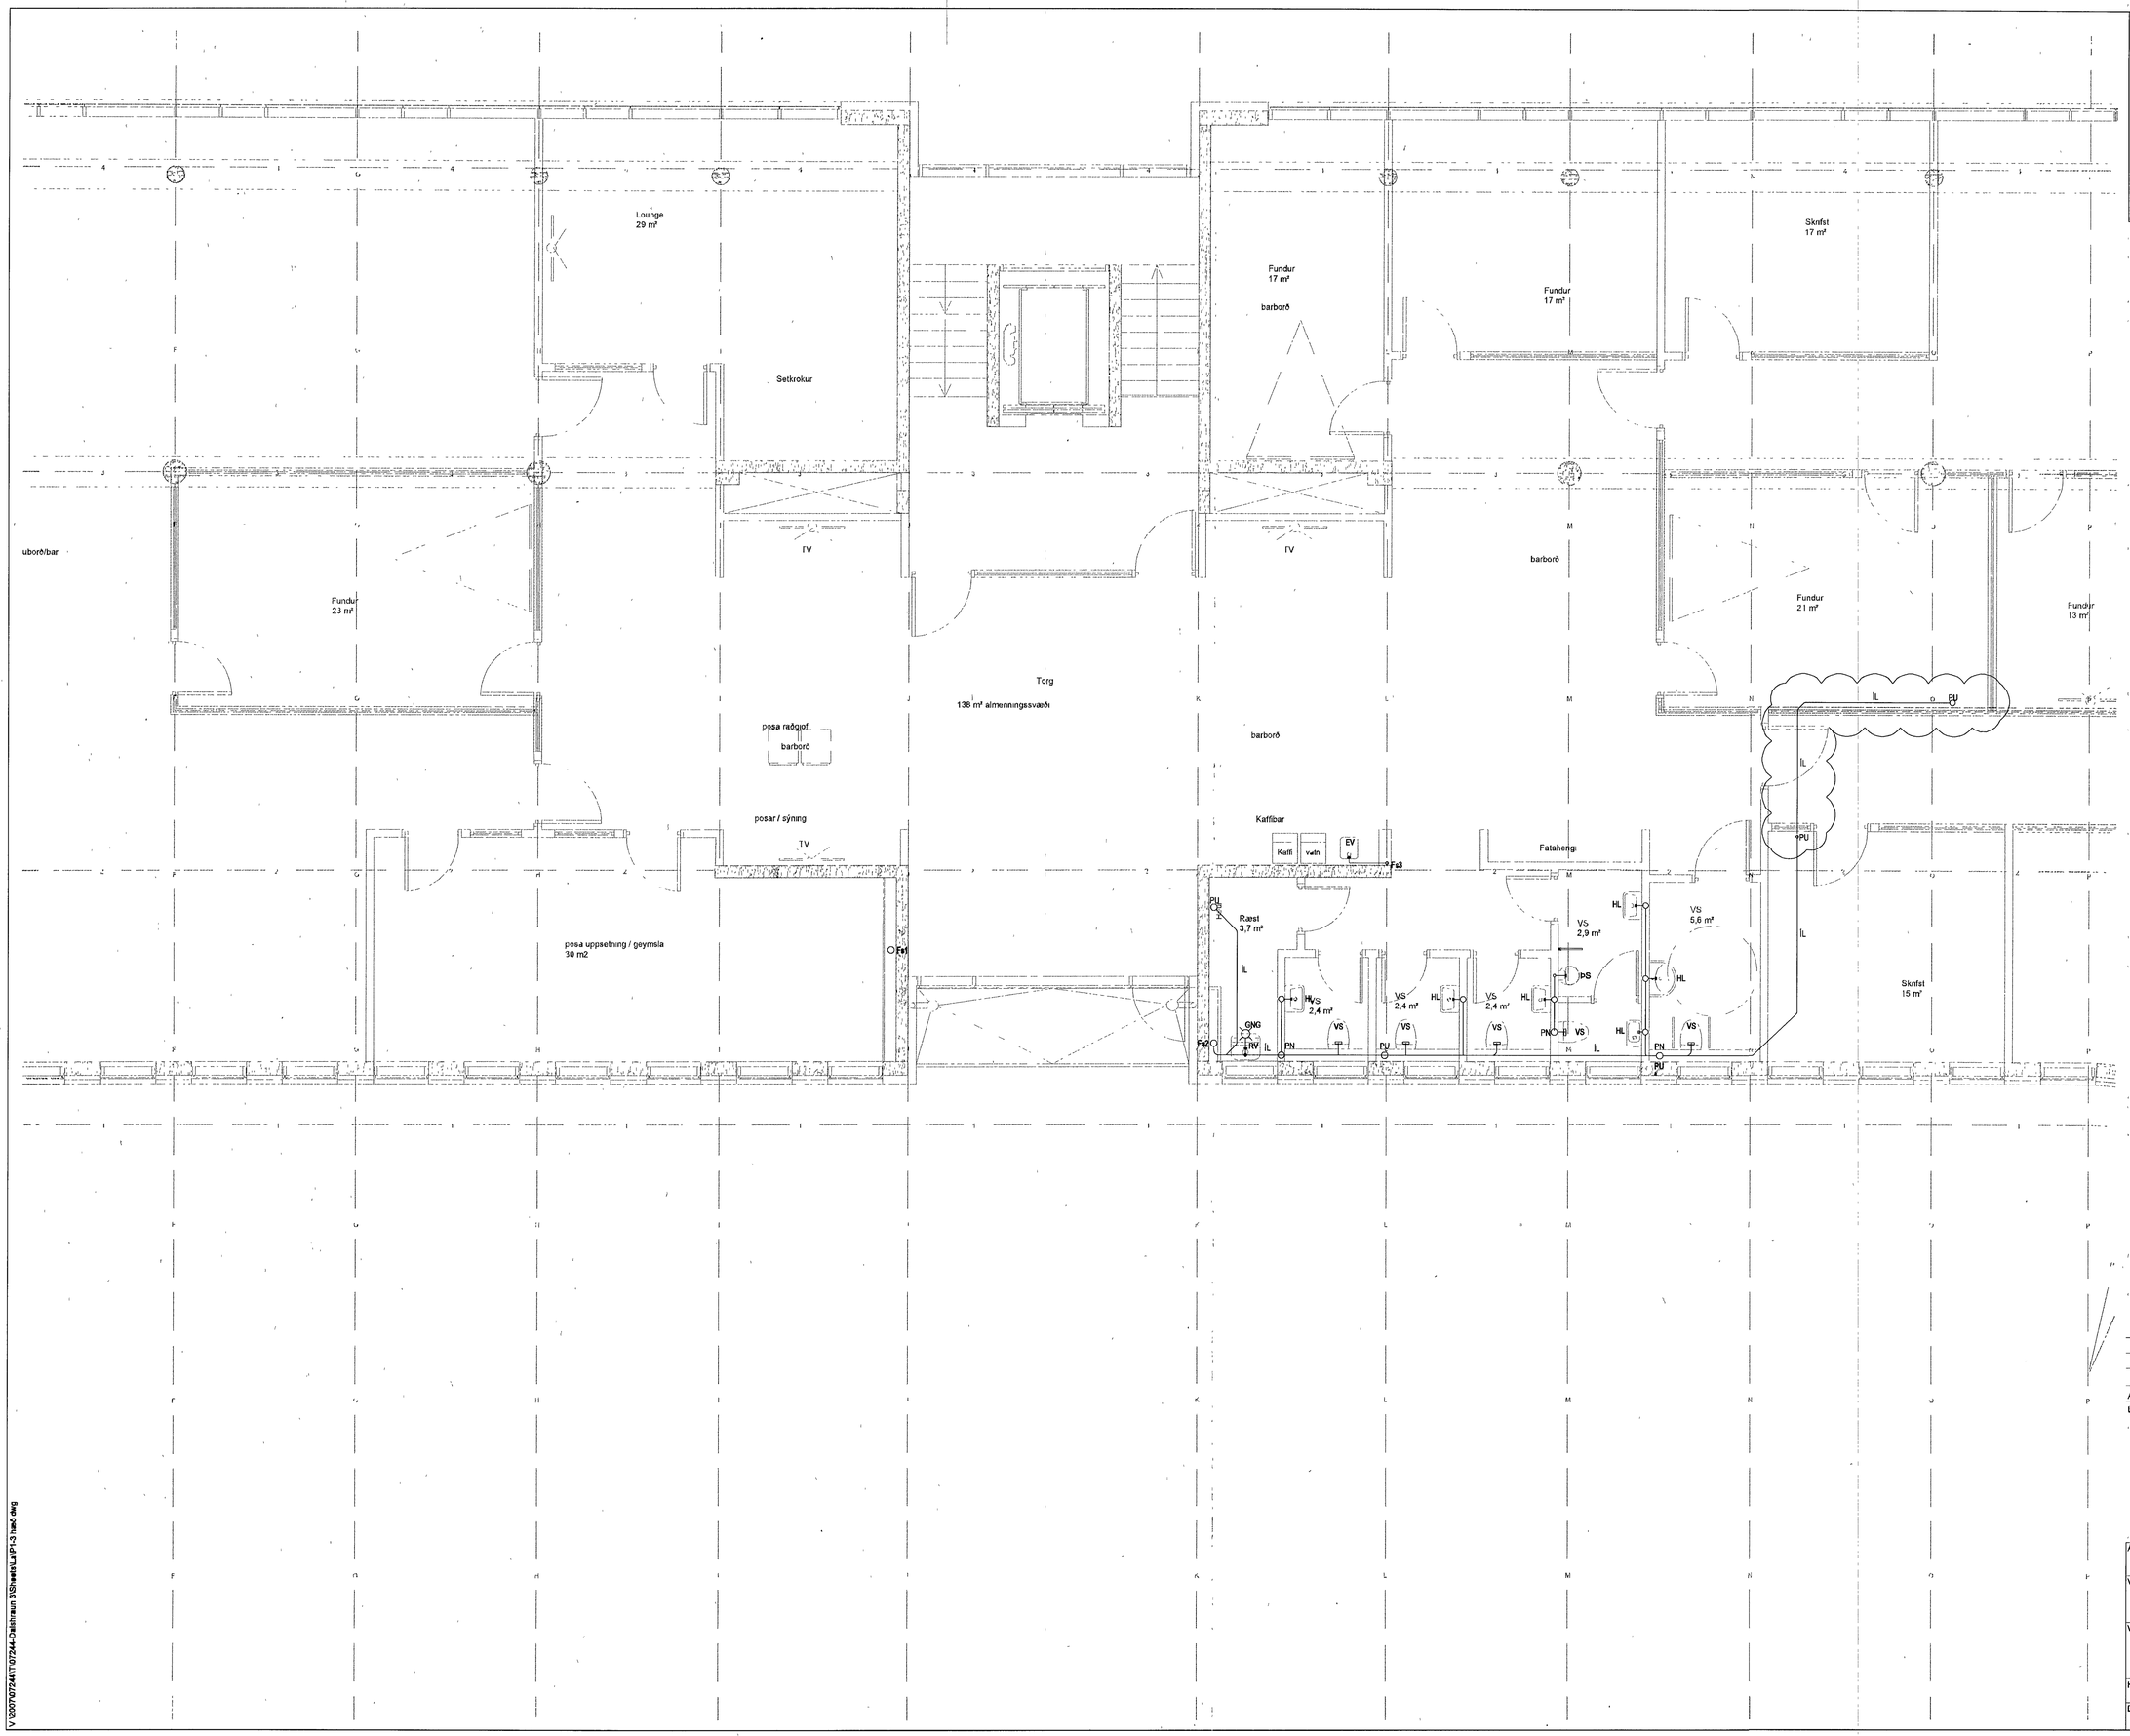

Samþykkt þann

04. okt. 2013

Byggingafulltrúinn í Hafnarfirði
Fh Hrólfur S.Gunnlaugsson

DALSHRAUN 3

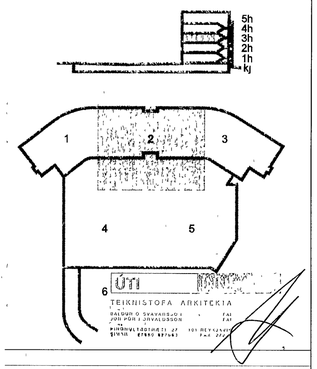

ÚTI

TEIKNISTOFA ARKITEKTA

Útg	Dags	Skýring	Hannað/Yfirfarið
A	05 09 13	Frárennsli frá kælitækjum bætt við	BIB/SÁS

VSB

VERKFRÆÐISTOFA

BÆJARHRAUN 20 • 220 HAFNARFJÖRÐUR • KENNIT 710796-2899
vsb@vsb.is • Sími 585 8600 • Fax 585 8610 • www.vsb.is

Áritun sérhönnuðar
Sveinn Áki Sveinsson
Kt. 230855 5609 • aki@vsb.is

Verkheiti
DALSHRAUN 3
HAFNARFIRÐI

Verkhluti
Lagnir
Frárennslislagnir 3.hæð
Grunnmynd 2

Hannað	Teiknað	Yfirfarið	Kvarði	Síða
BIB	BIB	SÁS	1 50 / A1	-

Dags	Verkefni	Teikning	Útgáfa
20 06 2013	07244	P1 032	A

V:\2007\07244\T\07244-Dalshraun 3\Sheets\La\P1-3.hæð.dwg