



DALSHRAUN 3

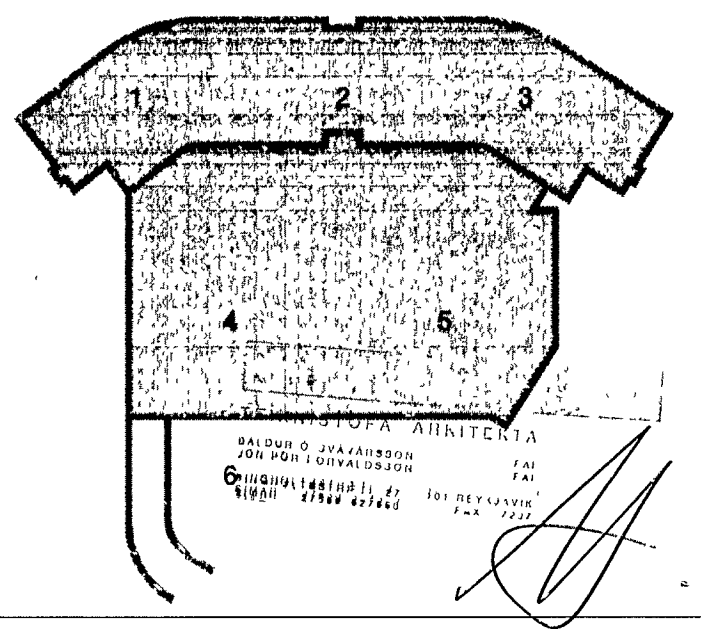

A 05.09.13 Frárenntili frá kauteikjum bæði vöð BIB/SÁS  
Útg Dags Skýring Hanna/Sýrindó

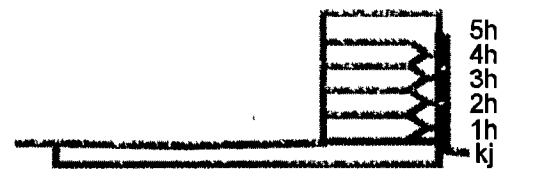

VERKFRÆÐISTOFA

BÆJARHRAUN 20 • 220 HAFNARFJÖRÐUR • KENNIT 710796-2899  
vab@vab.is • Sími 585 8600 • Fax 585 8610 • www.vab.is

Artun sérhönnuðar Sveinn Áki Sverrisson Kt 230855 9609 • aki@vab.is

Verkhelti DALSHRAUN 3 HAFNARFIRÐI

Verkhelti Lagnir Frárennislagnir Rúmmynd, fallstammar

Hannad BIB	Teiknað BIB	Yfirfarað SÁS	Kvarði -	Síða / A1
BIB	BIB	SÁS	-	-
Dags 20.06.2013	Verkefni 07244	Teikning P1 903	Útgáfa A	