

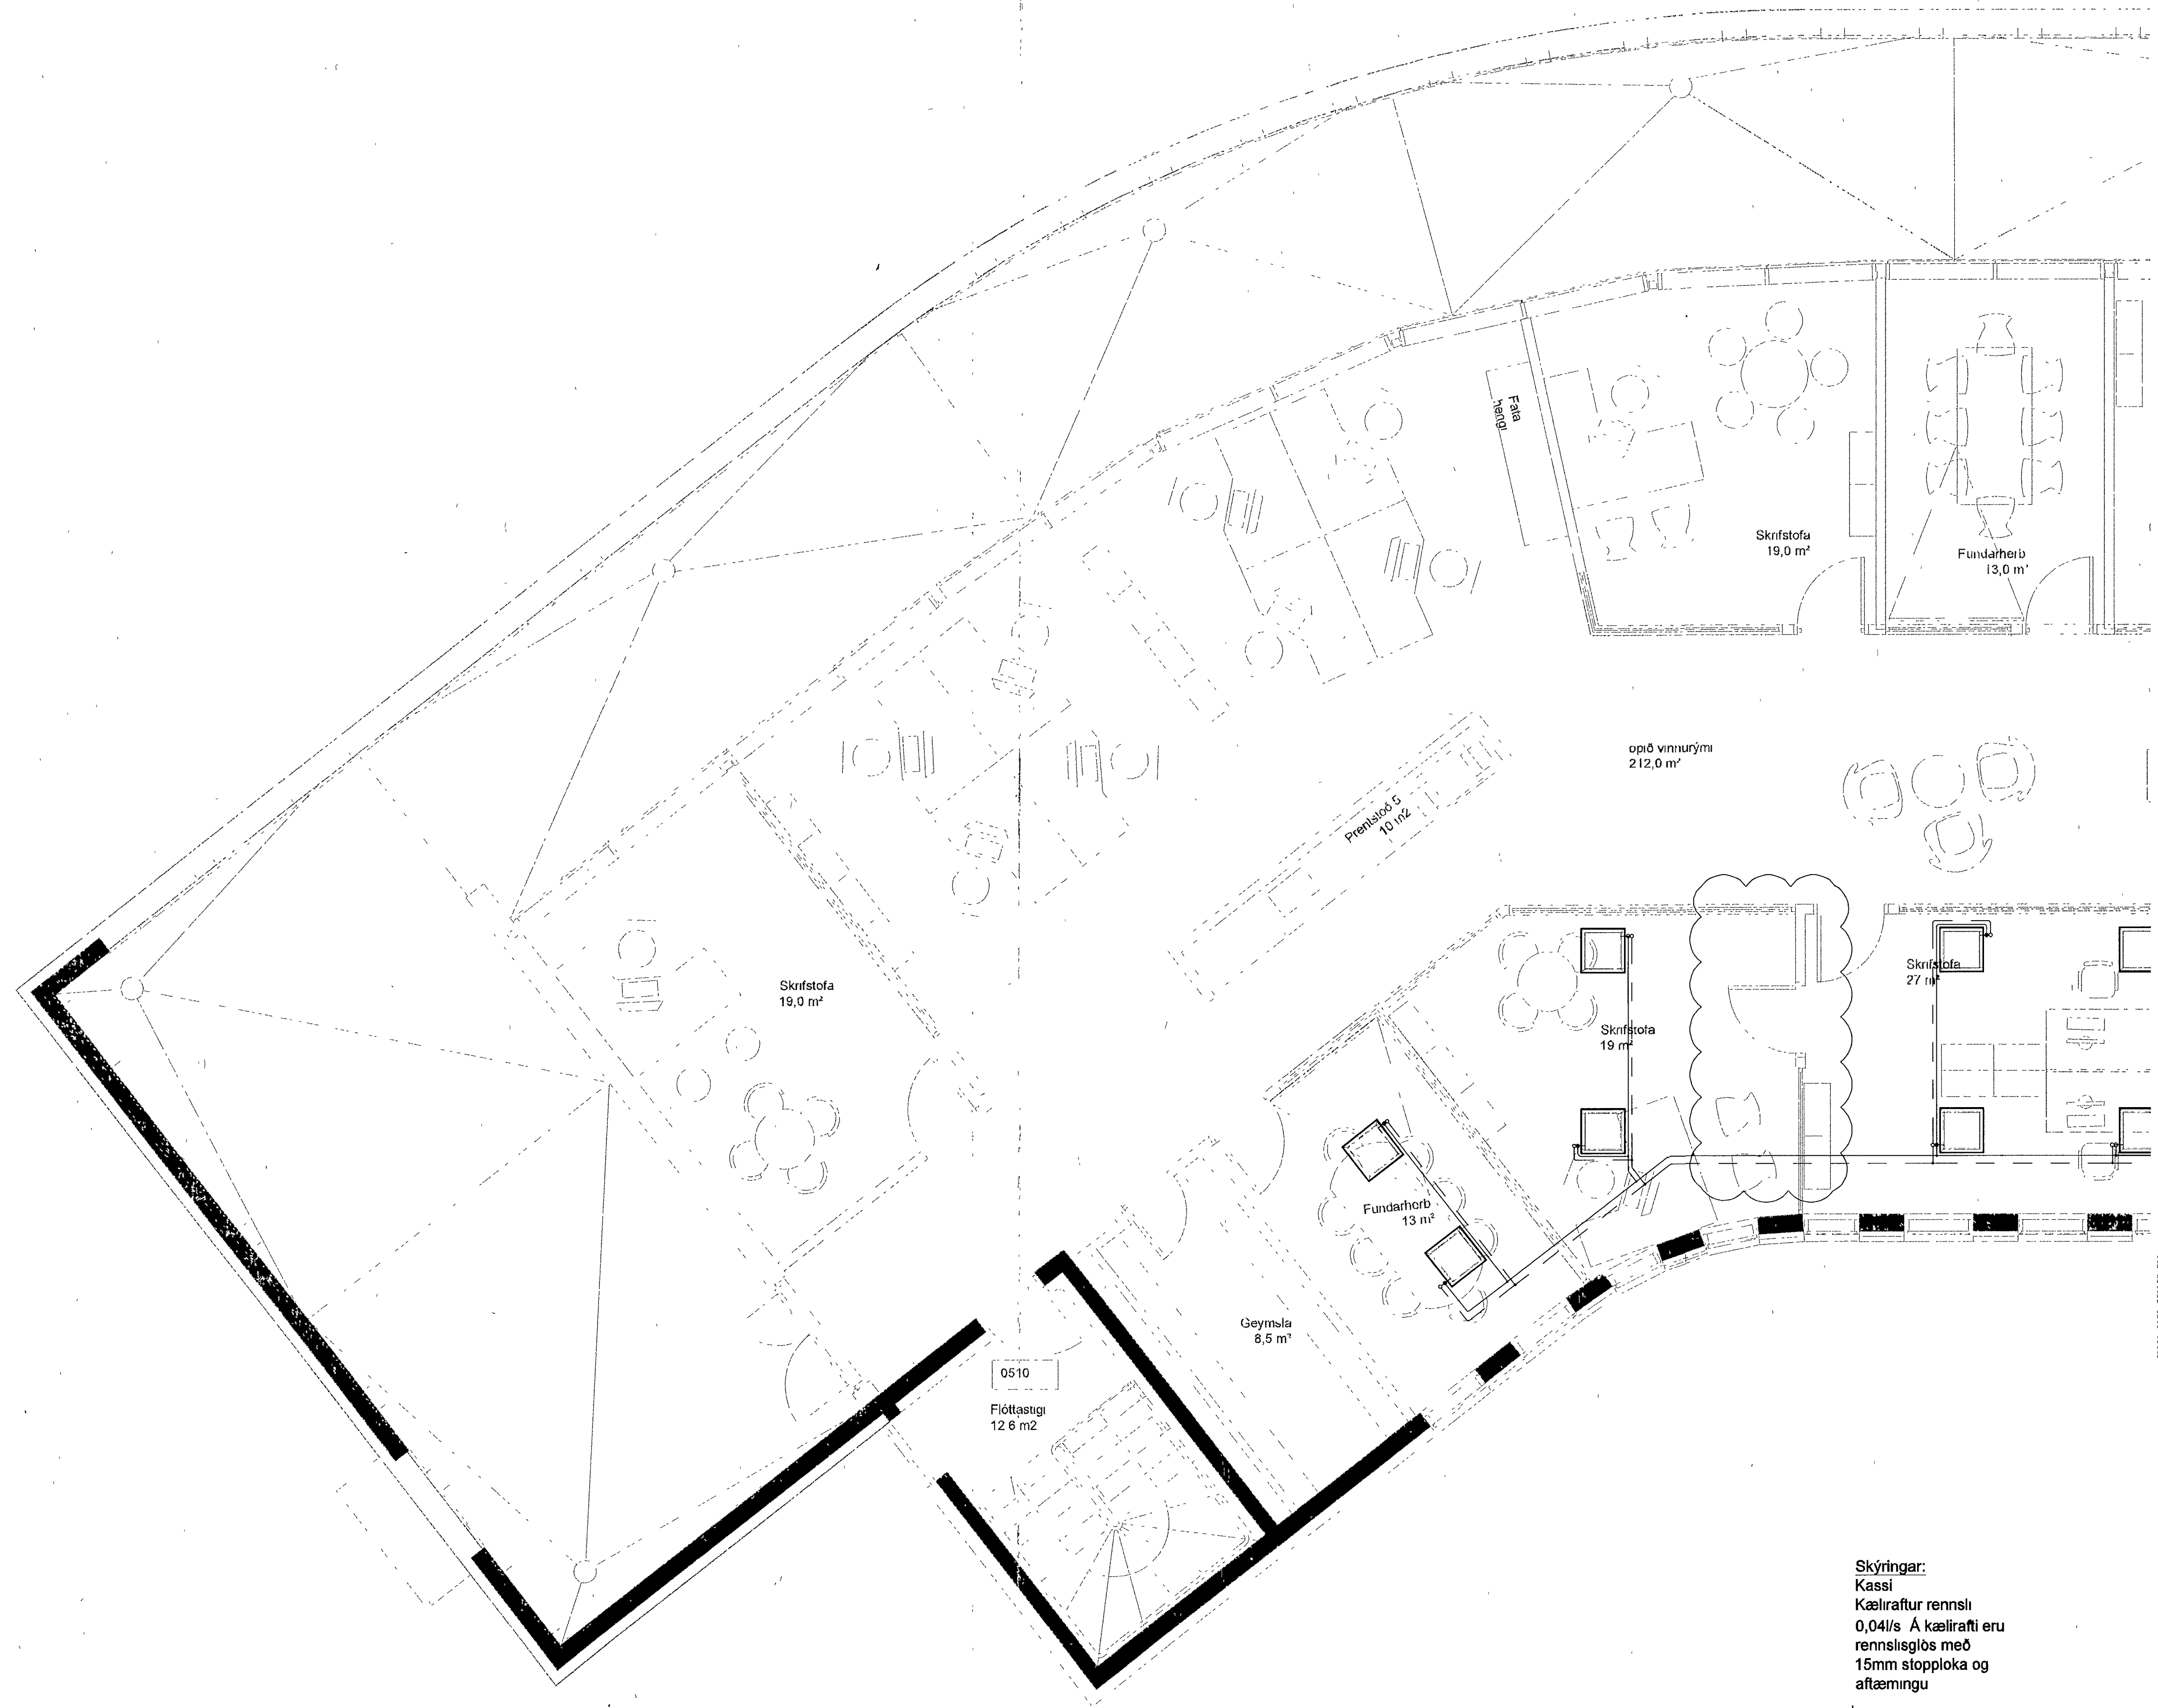


Samþykkt þann
 03. okt. 2013
 Byggingafulltrúinn / Hafnarfirði
 Fl. Höllur 5 Gunnlaugsson

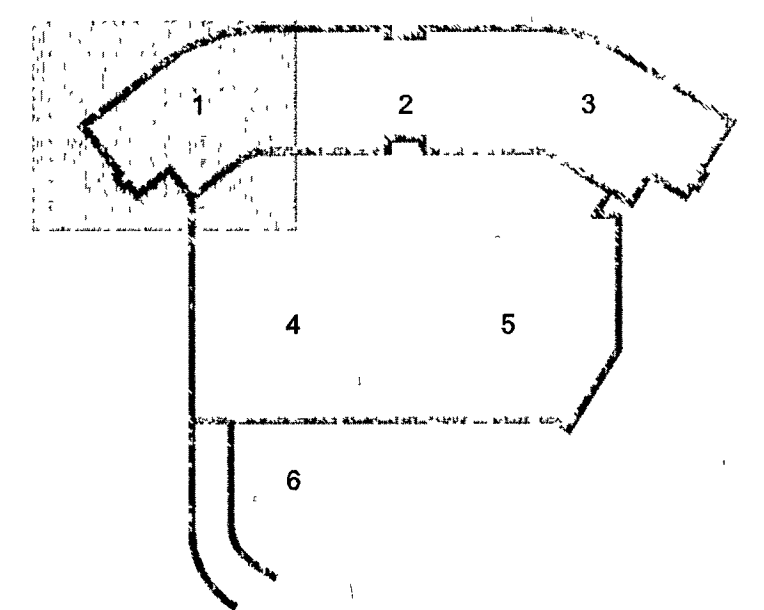


ÚTI
 ARKITEKTAR
 Jon Þor Þorvaldsson AKA
 KÍ 021256 7579

DALSHRAUN 3

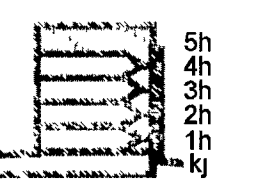

Skýringar:
 Kassi
 Kælirafur rennsli
 0,04l/s Á kælirafri eru
 rennsliglös með
 15mm stopploka og
 aftæmingu

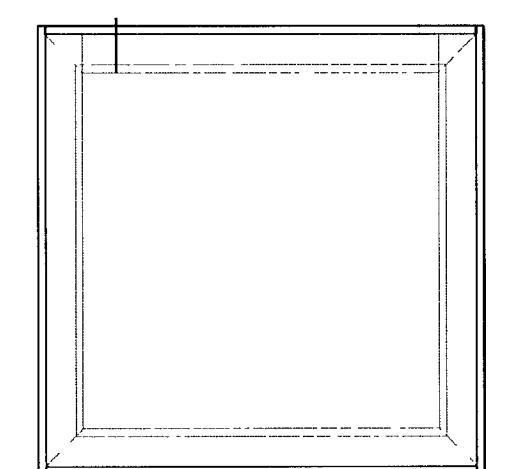

A 19 09 13 Breytt notkun á rými, tveir kælirafar farlægðir BIB/BS
 Útg Dags Skýring Hanna Öfyrirland



VERKFRÆÐISTOFA

DEJURHRAUN 20 • 220 HAFNARFJÓRÐUR • KENNIT 710796-2899
 veb@vsb.is • Sími 565 6600 • Fax 565 6610 • www.vsb.is

Antun sérhönnuðar
 Sveinn Áki Sverrison
 KÍ 230855 5809 • aki@vsb.is

Verkið:
DALSHRAUN 3
HAFNARFIRÐI

Verkið er:
 Lagnir
 Kællagnir 5. hæð
 Grunnmynd 1

Hannað BS	Teiknað BIB	Yfirfarið SAS	Kvarði 1 50	Síða / A1
Dags 04 07 2013	Verkið 07244	Tekning P7 051	Útgáfa A	