


ÚTI
ARKITEKTUR
Jón Þór Þorvaldsson, FSSA
Kl. 02124

DALSHRAUN 3

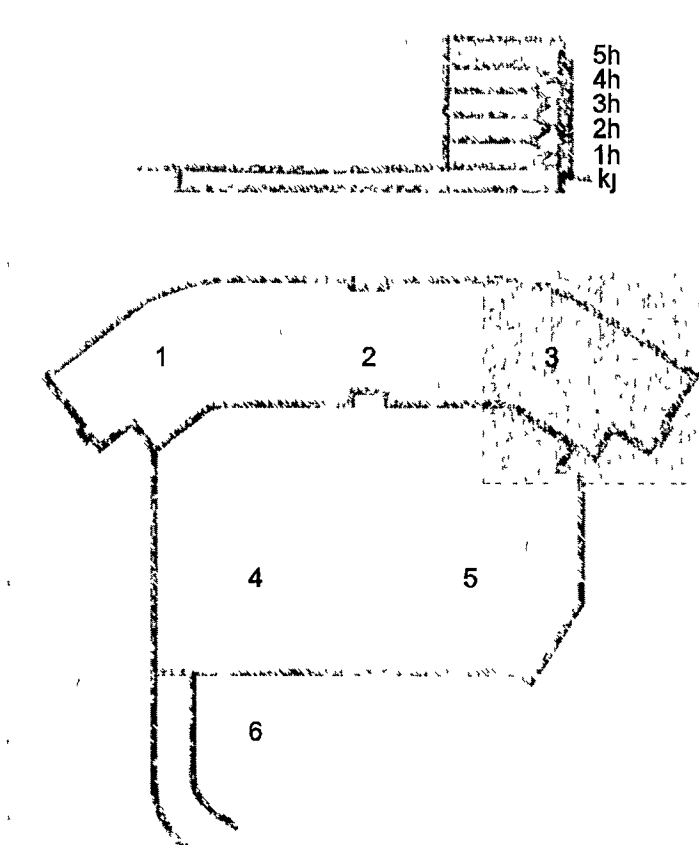

C	27.09.13	Stökkur í eldhúsi breytt	BS/SÁS
B	16.08.13	Ristun bætt við	BS/SÁS
A	03.07.13	Hátt f. upp. bætt við og stærð og lega stokka breytt	BS/SÁS
Útg.	Dags	Skýring	Hanna/Yfirfar



VERKFRÆÐISTOFA

BÆJARHRAUN 20 • 220 HAFNARFJORDUR • KENNIT 710796-2899
vsb@vsb.is • Sími 585 8600 • Fax 585 8610 • www.vsb.is

Artun sérhönnuðar Sveinn Áki Sverrisson Kl. 230855 5609 • aki@vsb.is			
Verkið er DALSHRAUN 3 HAFNARFIRDI			
Verkið er Loftþræsing 5. hæð Grunnmynd 3			
Hannað	Teiknað	Yfirfar	Kvarði
BS	BS	SÁS	1 50
Dags	Verkefni	Teikning	Utgáfa
02.07.2013	07244	L1 053	C

V:\2007\07244\107244-Dalshraun 3\Grunnmynd L1-5.hæð.dwg