



Byggingafulbúi úr Hafnarfirðar
Móttakið þann
04 SEP 2013

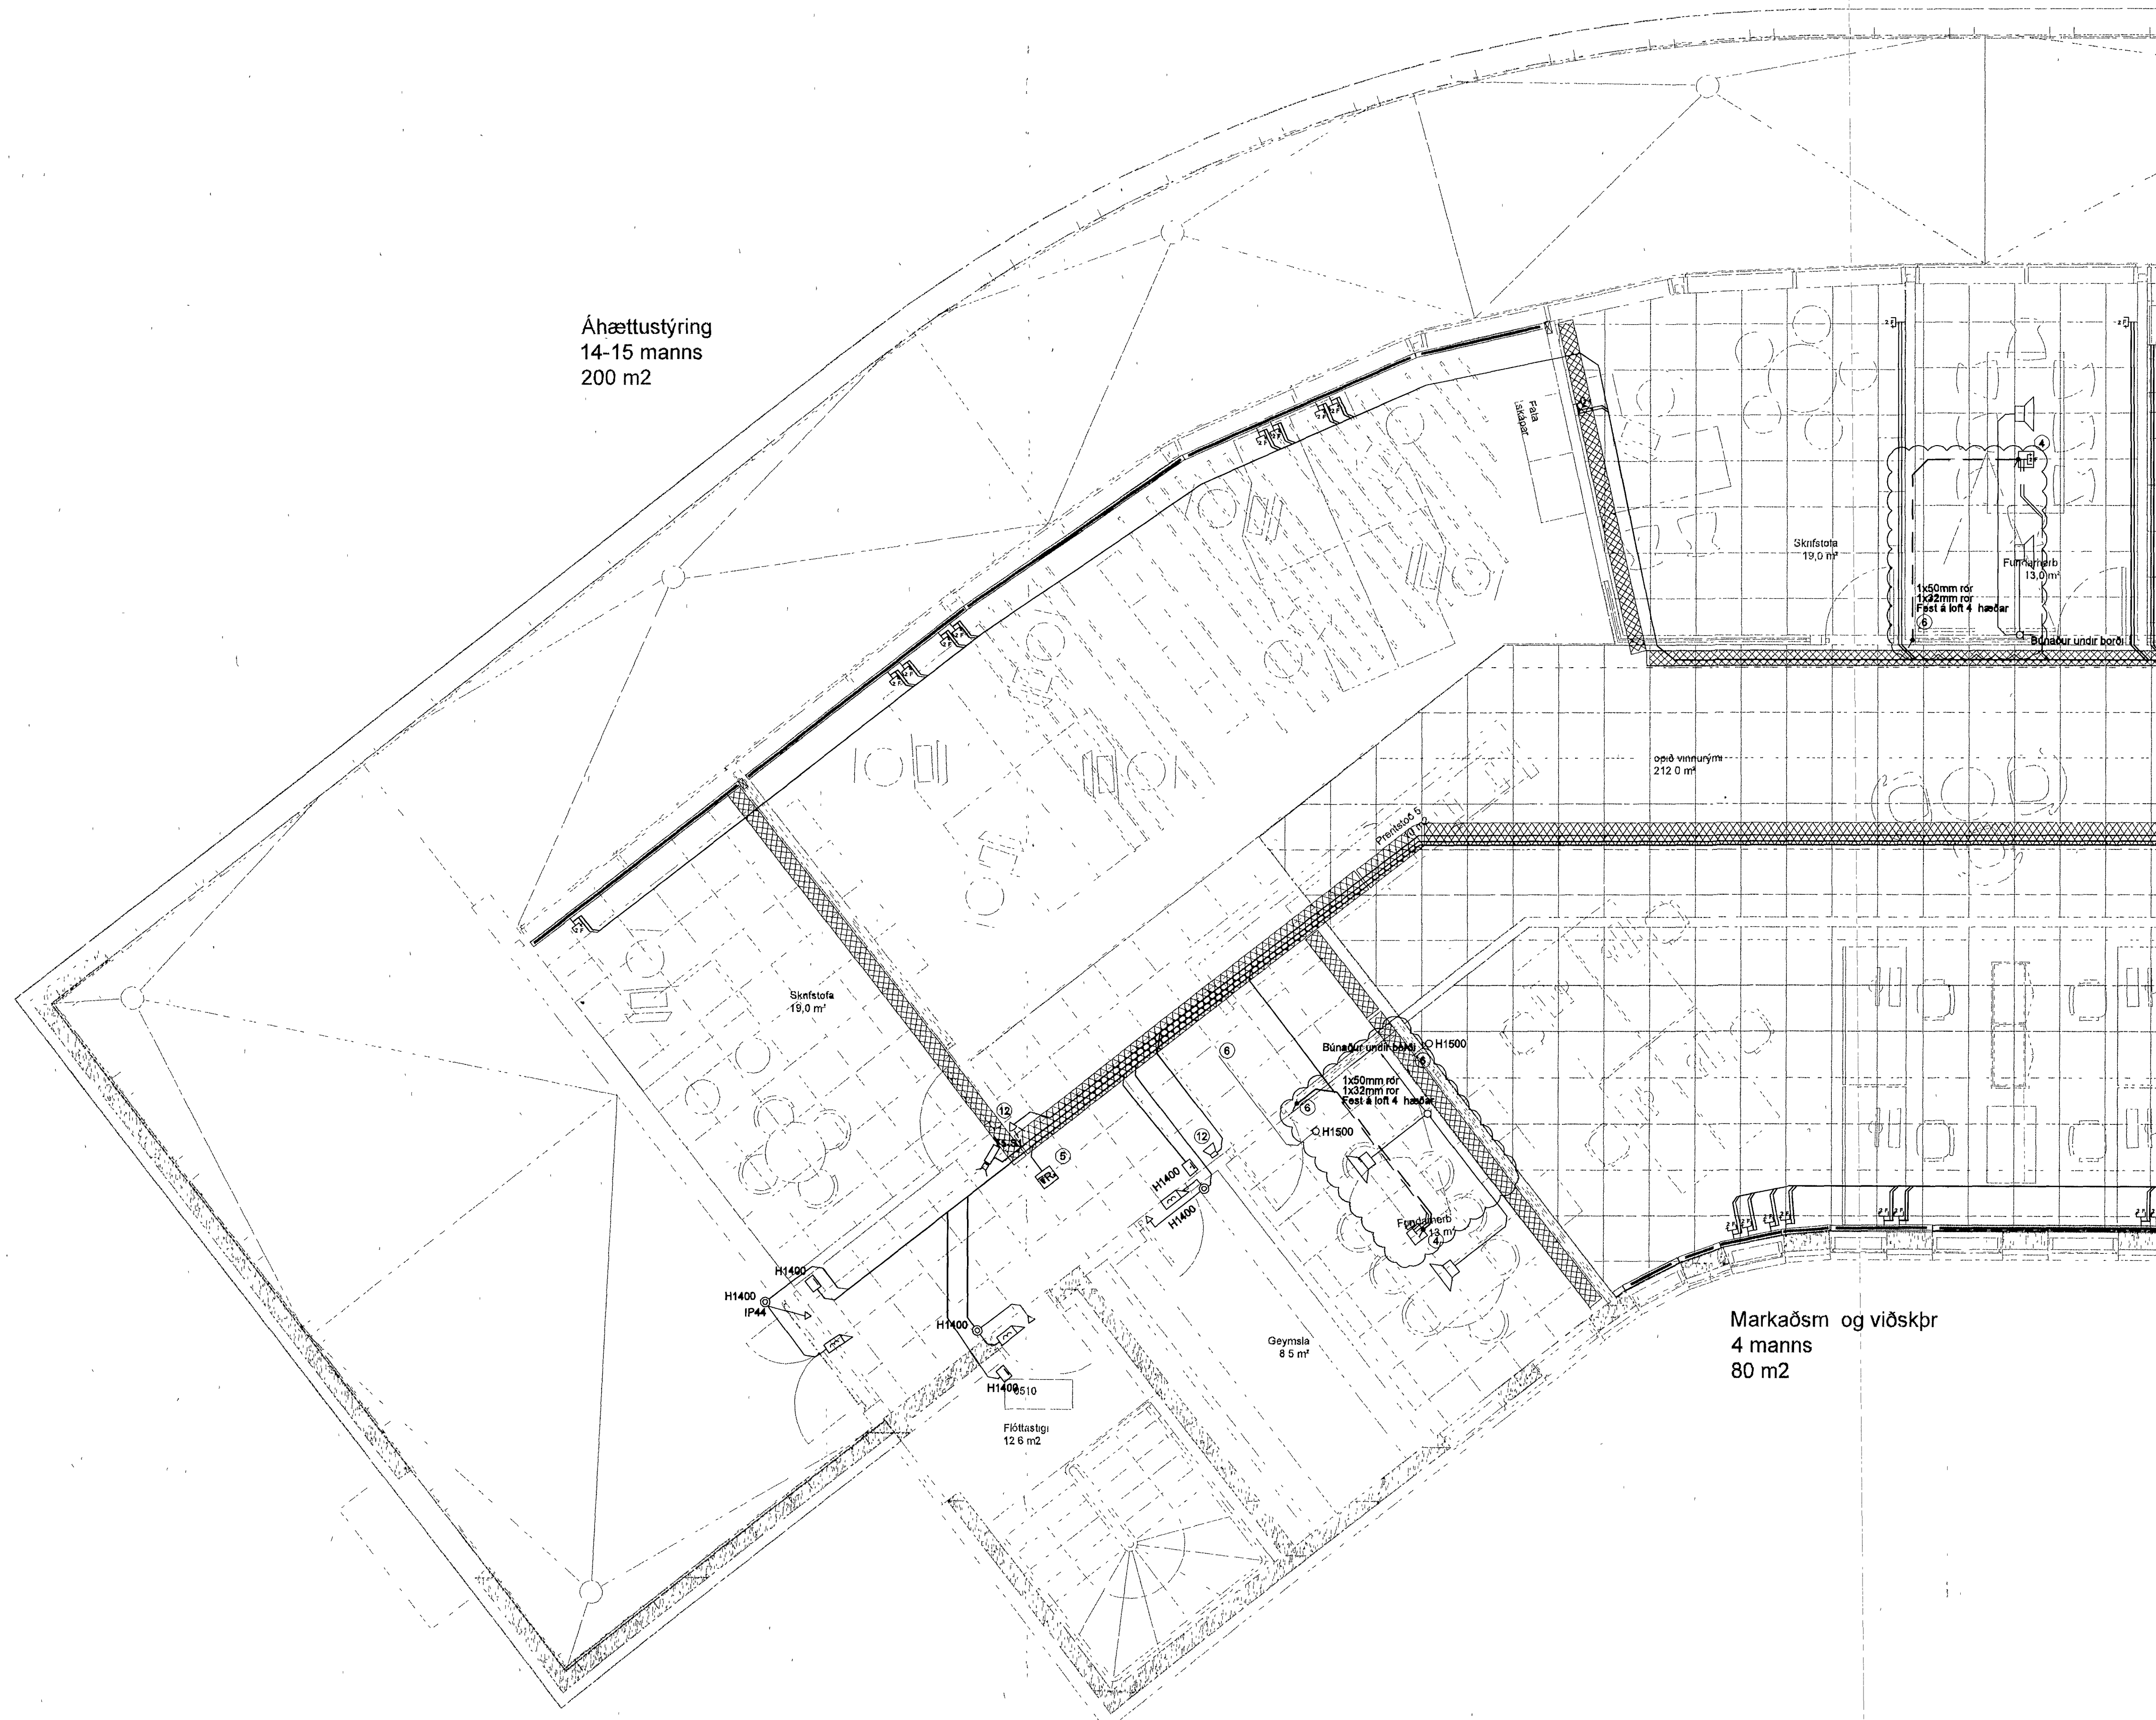

ÚTI
ARKITEKTAR
Jón Þor Þorvaldsson A.Í. FSS
KL. 021256 7579

DALSHRAUN 3

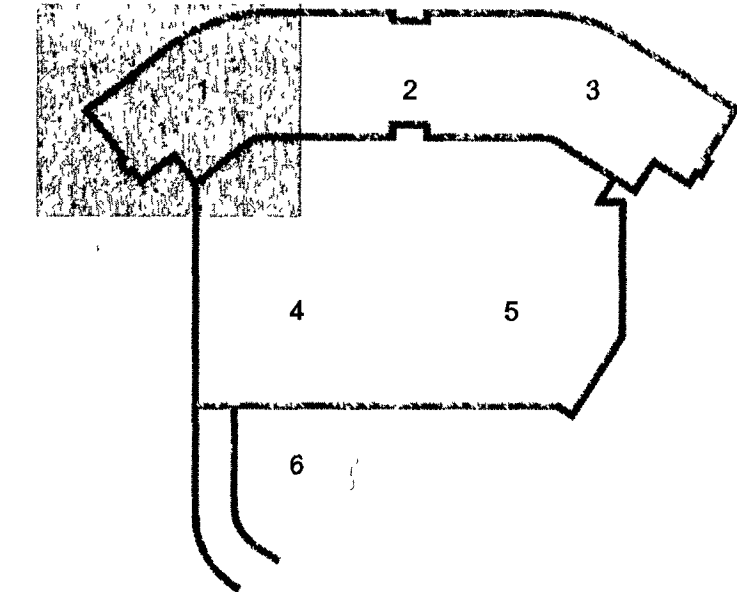

B	08 08 13	Myndavélar	BSG/JAR
A	12 07 13	Rör vegna gölfboxa	BSG/OG
Útg	Dags	Skýring	Hanna Ó/Þófríð

VSB

VERKFRÆÐISTOFA

BÚEJARIHRAUN 20 • 220 HAFNARFJÖRÐUR • KENNIT 710796-2899
vst@vst.is • Sími 585 8600 • Fax 585 8610 • www.vst.is

Aritun sérhönnuðar			
Óm Guðmundsson			
Kl. 220961 2739 • om@vst.is			
Verkið er			
DALSHRAUN 3			
HAFNARFIRÐI			
Verkið er			
Rafkerfi			
Smáspenna 5 hæð			
Grunnmynd 1			
Hanna Ó	JAR	Teiknaði	OG
Dags	01 07 2013	Verkefni	07244
		Teikning	R3 051
		Útgáfa	B

V:\2007\2141\07244\0107244\0107244_R3-5_hæð.dwg