


ÚTI  
ARKITEKTAR  
Jon Þor Þorvaldsson Al. 555A  
Kt. 021256 7579

DALSHRAUN 3

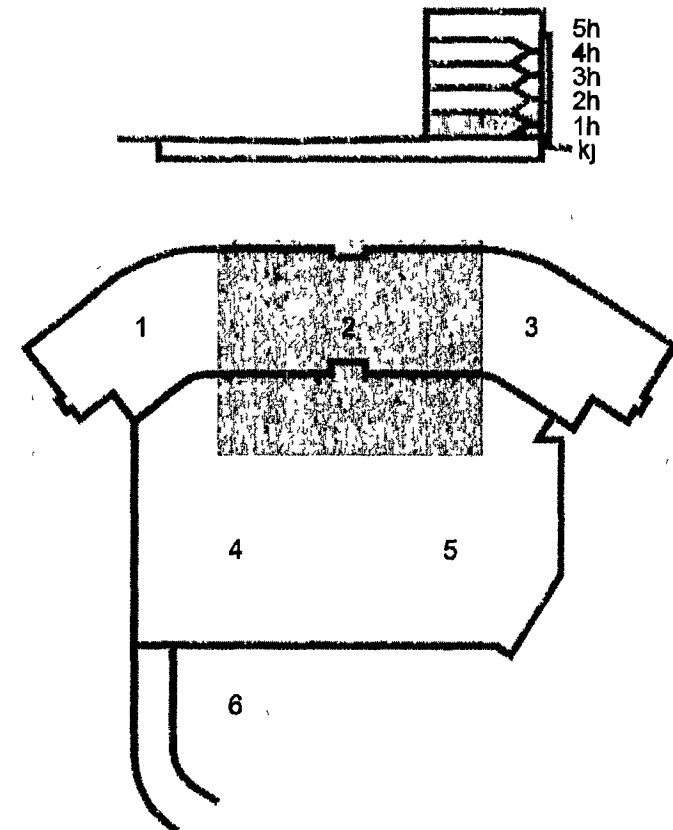

B D6 D8 D13 NL lampi færður BSGÚAR  
A 09 07 13 Skrifstofurými og bræytingar við tröppur (móðrym) BSG/ÖG  
Útg Dags Skýrning Hannes/Yfirfærð



VERKFRÆÐISTOFA

BEIARHRAUN 20 • 220 HAFNARFJÖRÐUR • KENNIT 710796-2999  
vab@vab.is • Sími 585 8600 • Fax 585 8610 • www.vab.is

Artun sérhannaðar  
Örn Guðmundsson  
Kl. 220961 2739 - orn@vab.is  
Verkefni  
DALSHRAUN 3  
HAFNARFIRÐI  
Verkefni  
Rafkerfi  
Lampaplan 1.hæð  
Grunnmynd 2

Hannafélag	VD	Tekniáfang	VD	Yfirfang	BSG	Kvæði	1 50	/ A1	Síða	-
Dags	13.05.2008	Verkefni	07244	Tekning	R2 012	Útgáfa	B			