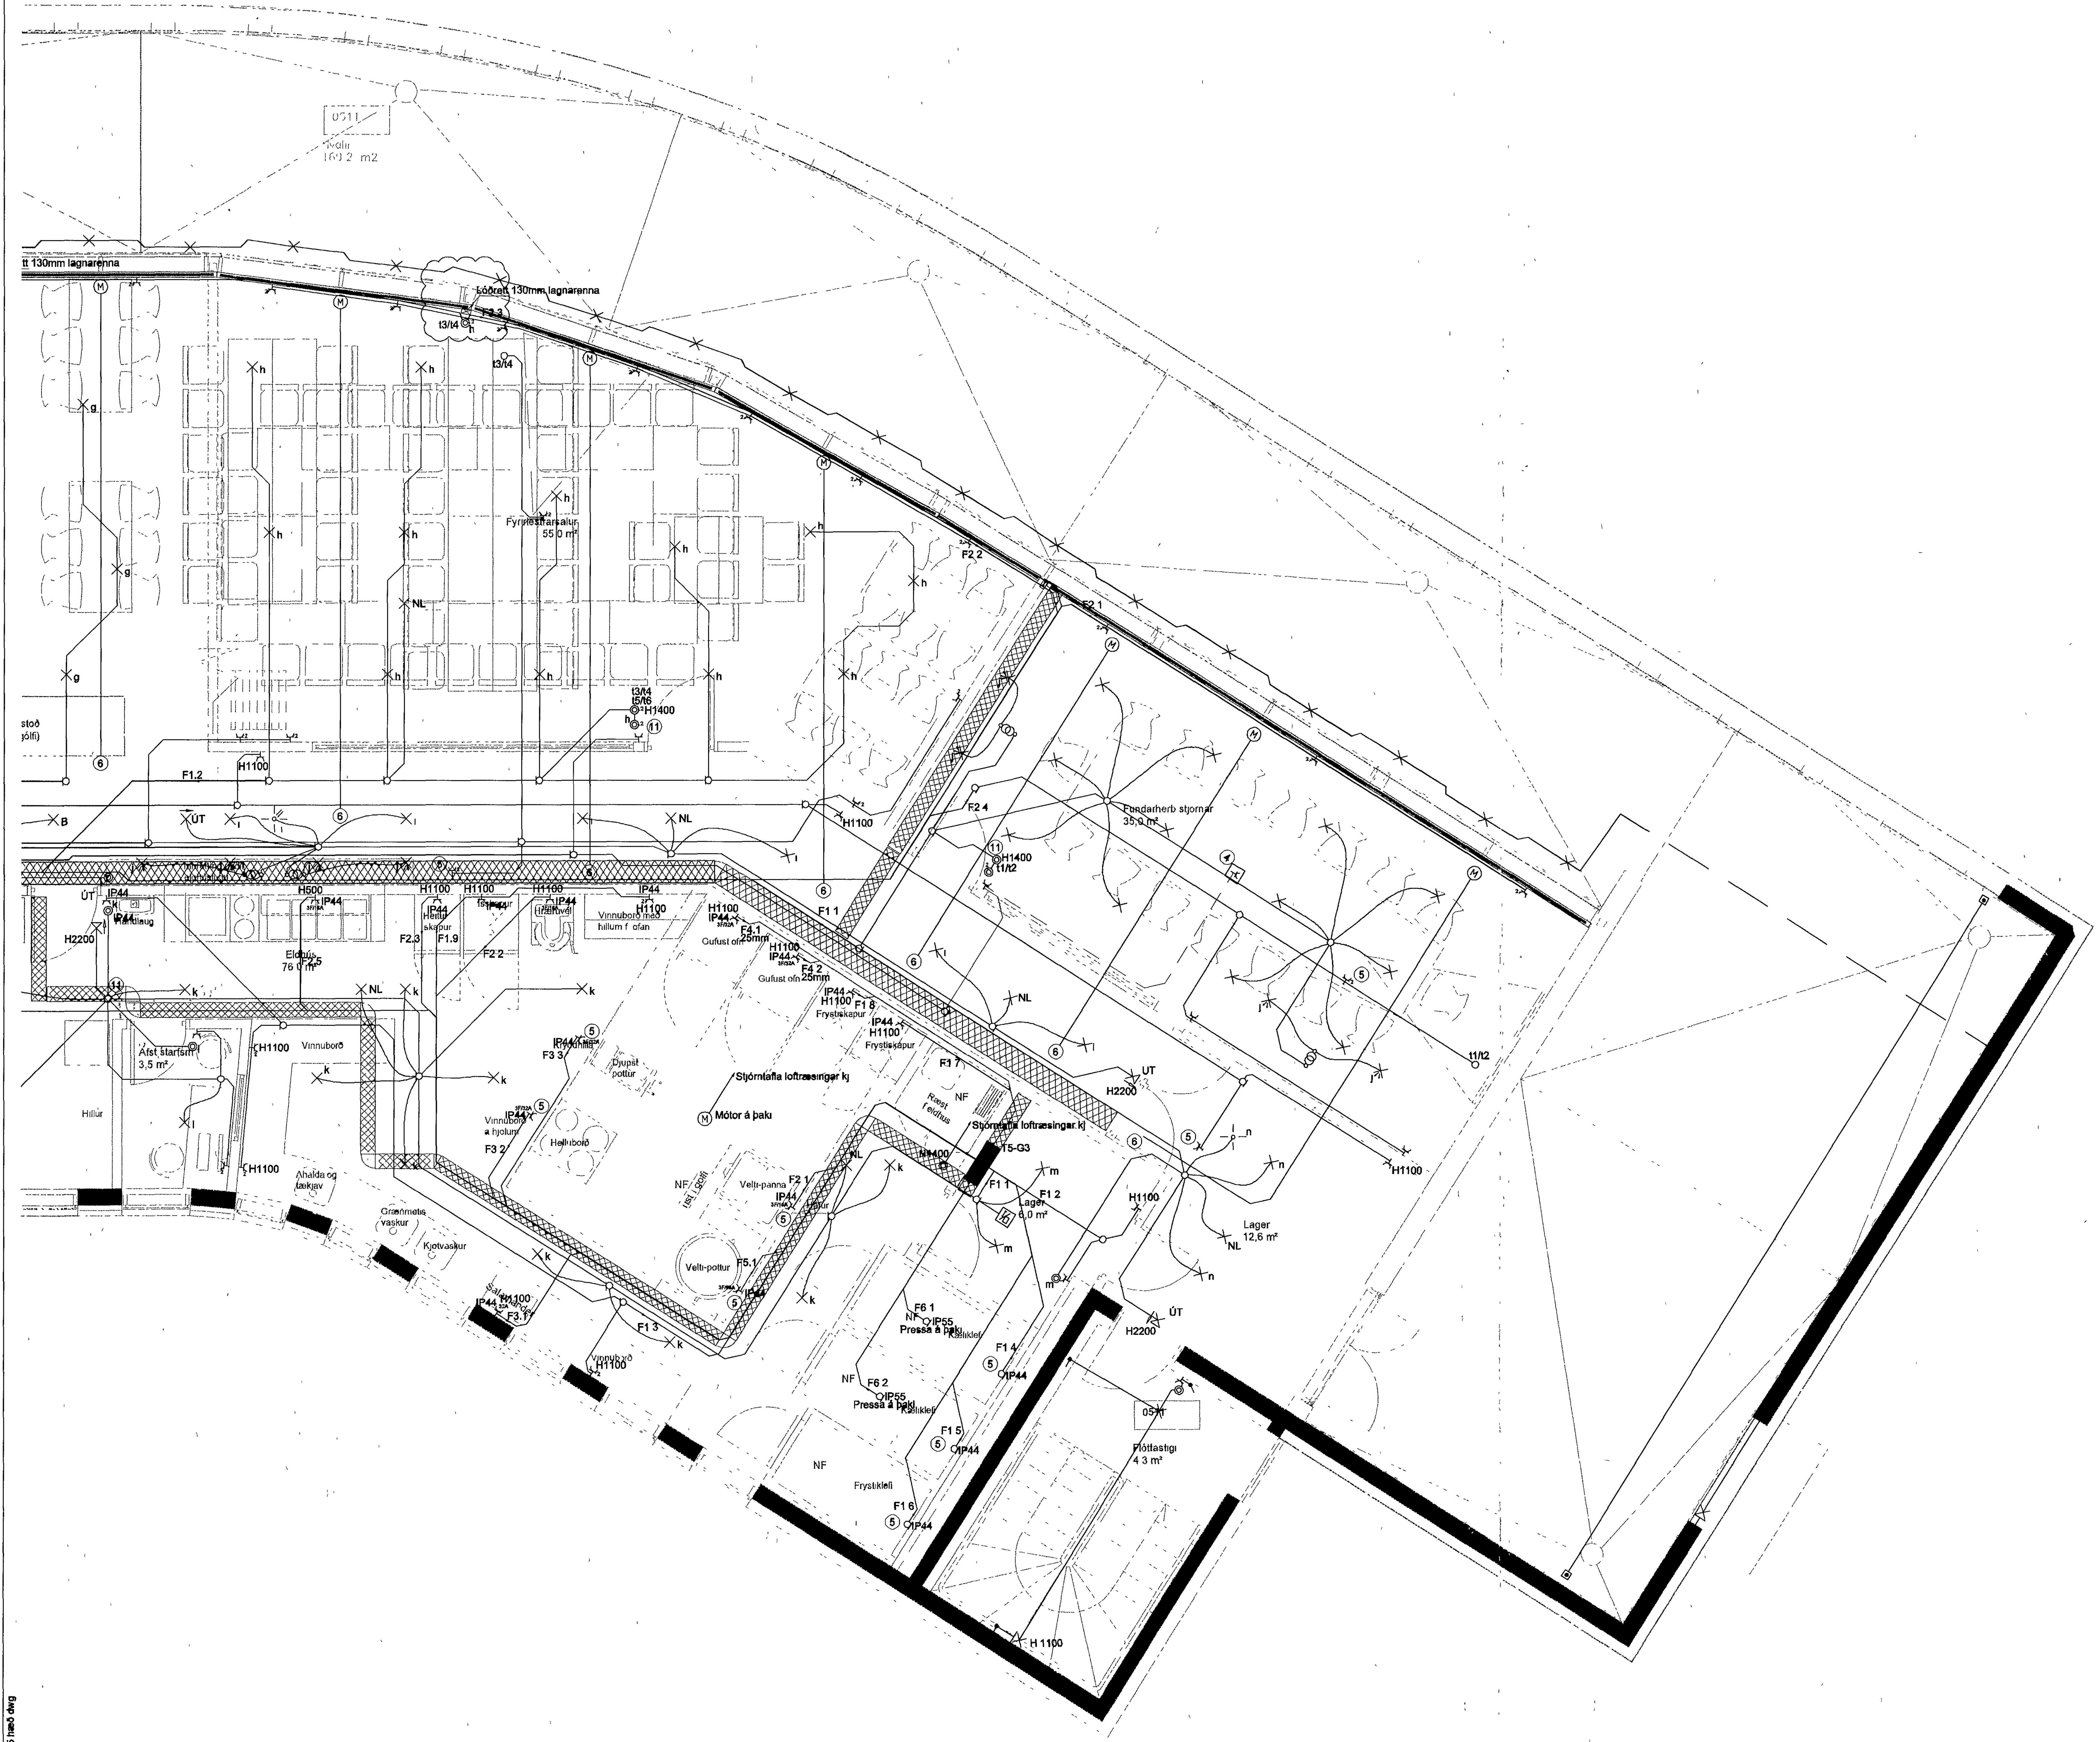

Byggingafulltrúi Hafnarfjarðar
Móttekið þann
04 SEP 2013

ÚTI INNI
ARKITEKTAR
Jón Þór Þorvaldsson AÍ FSSA
Kt 021256 7579

DALSHRAUN 3

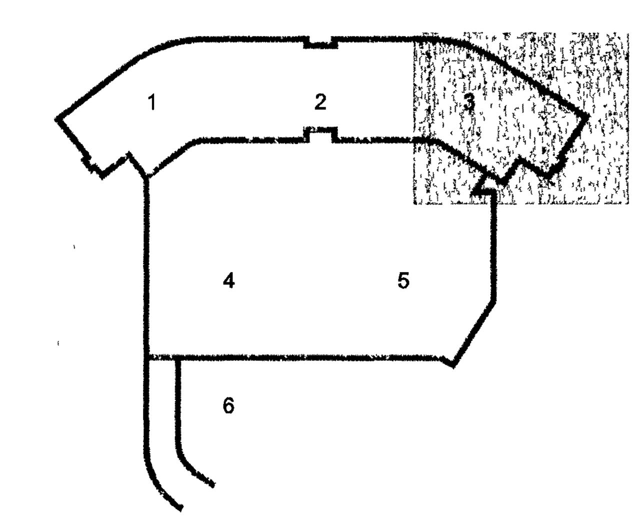

Útg	Dags	Skýring	Hannað/Yfirfarið
C	08 08 13	Búnaður í lagnarennu, rör f/gardínur	BSG/JAR
B	18 07 13	Merkingar, útilampar færast á loft, bætt við dósum	BSG/ÖG
A	02.07 13	Rafl í skrifstofur og br á rafl í tröppum (miðrými)	BSG/ÖG

VSB
VERKFRÆÐISTOFA

BÆJARHRAUN 20 • 220 HAFNARFJÖRÐUR • KENNIT 710796-2899
vsb@vsb is • Sími 585 8600 • Fax 585 8610 • www vsb is

Áritun sérhönnuðar
Örn Guðmundsson
Kt 220961 2739 • orn@vsb is

Verkheiti
DALSHRAUN 3
HAFNARFIRÐI

Verkhluti
Rafkerfi
Lágspenna 5 hæð
Grunnmynd 3

Hannað	Teiknað	Yfirfarið	Kvarði		Síða
VD	VD	BSG	1 50	/ A1	-
Dags		Verkefni	Teikning		Útgáfa
03 06 2008		07244	R1 053		C

V:\2007\07244\T\07244-Dalshraun 3\Sheets\Ra\07244-R1-5 hæð dwg