



Byggingafultrú Hafnarfjarðar
Móttækð þann
04 SEP 2013

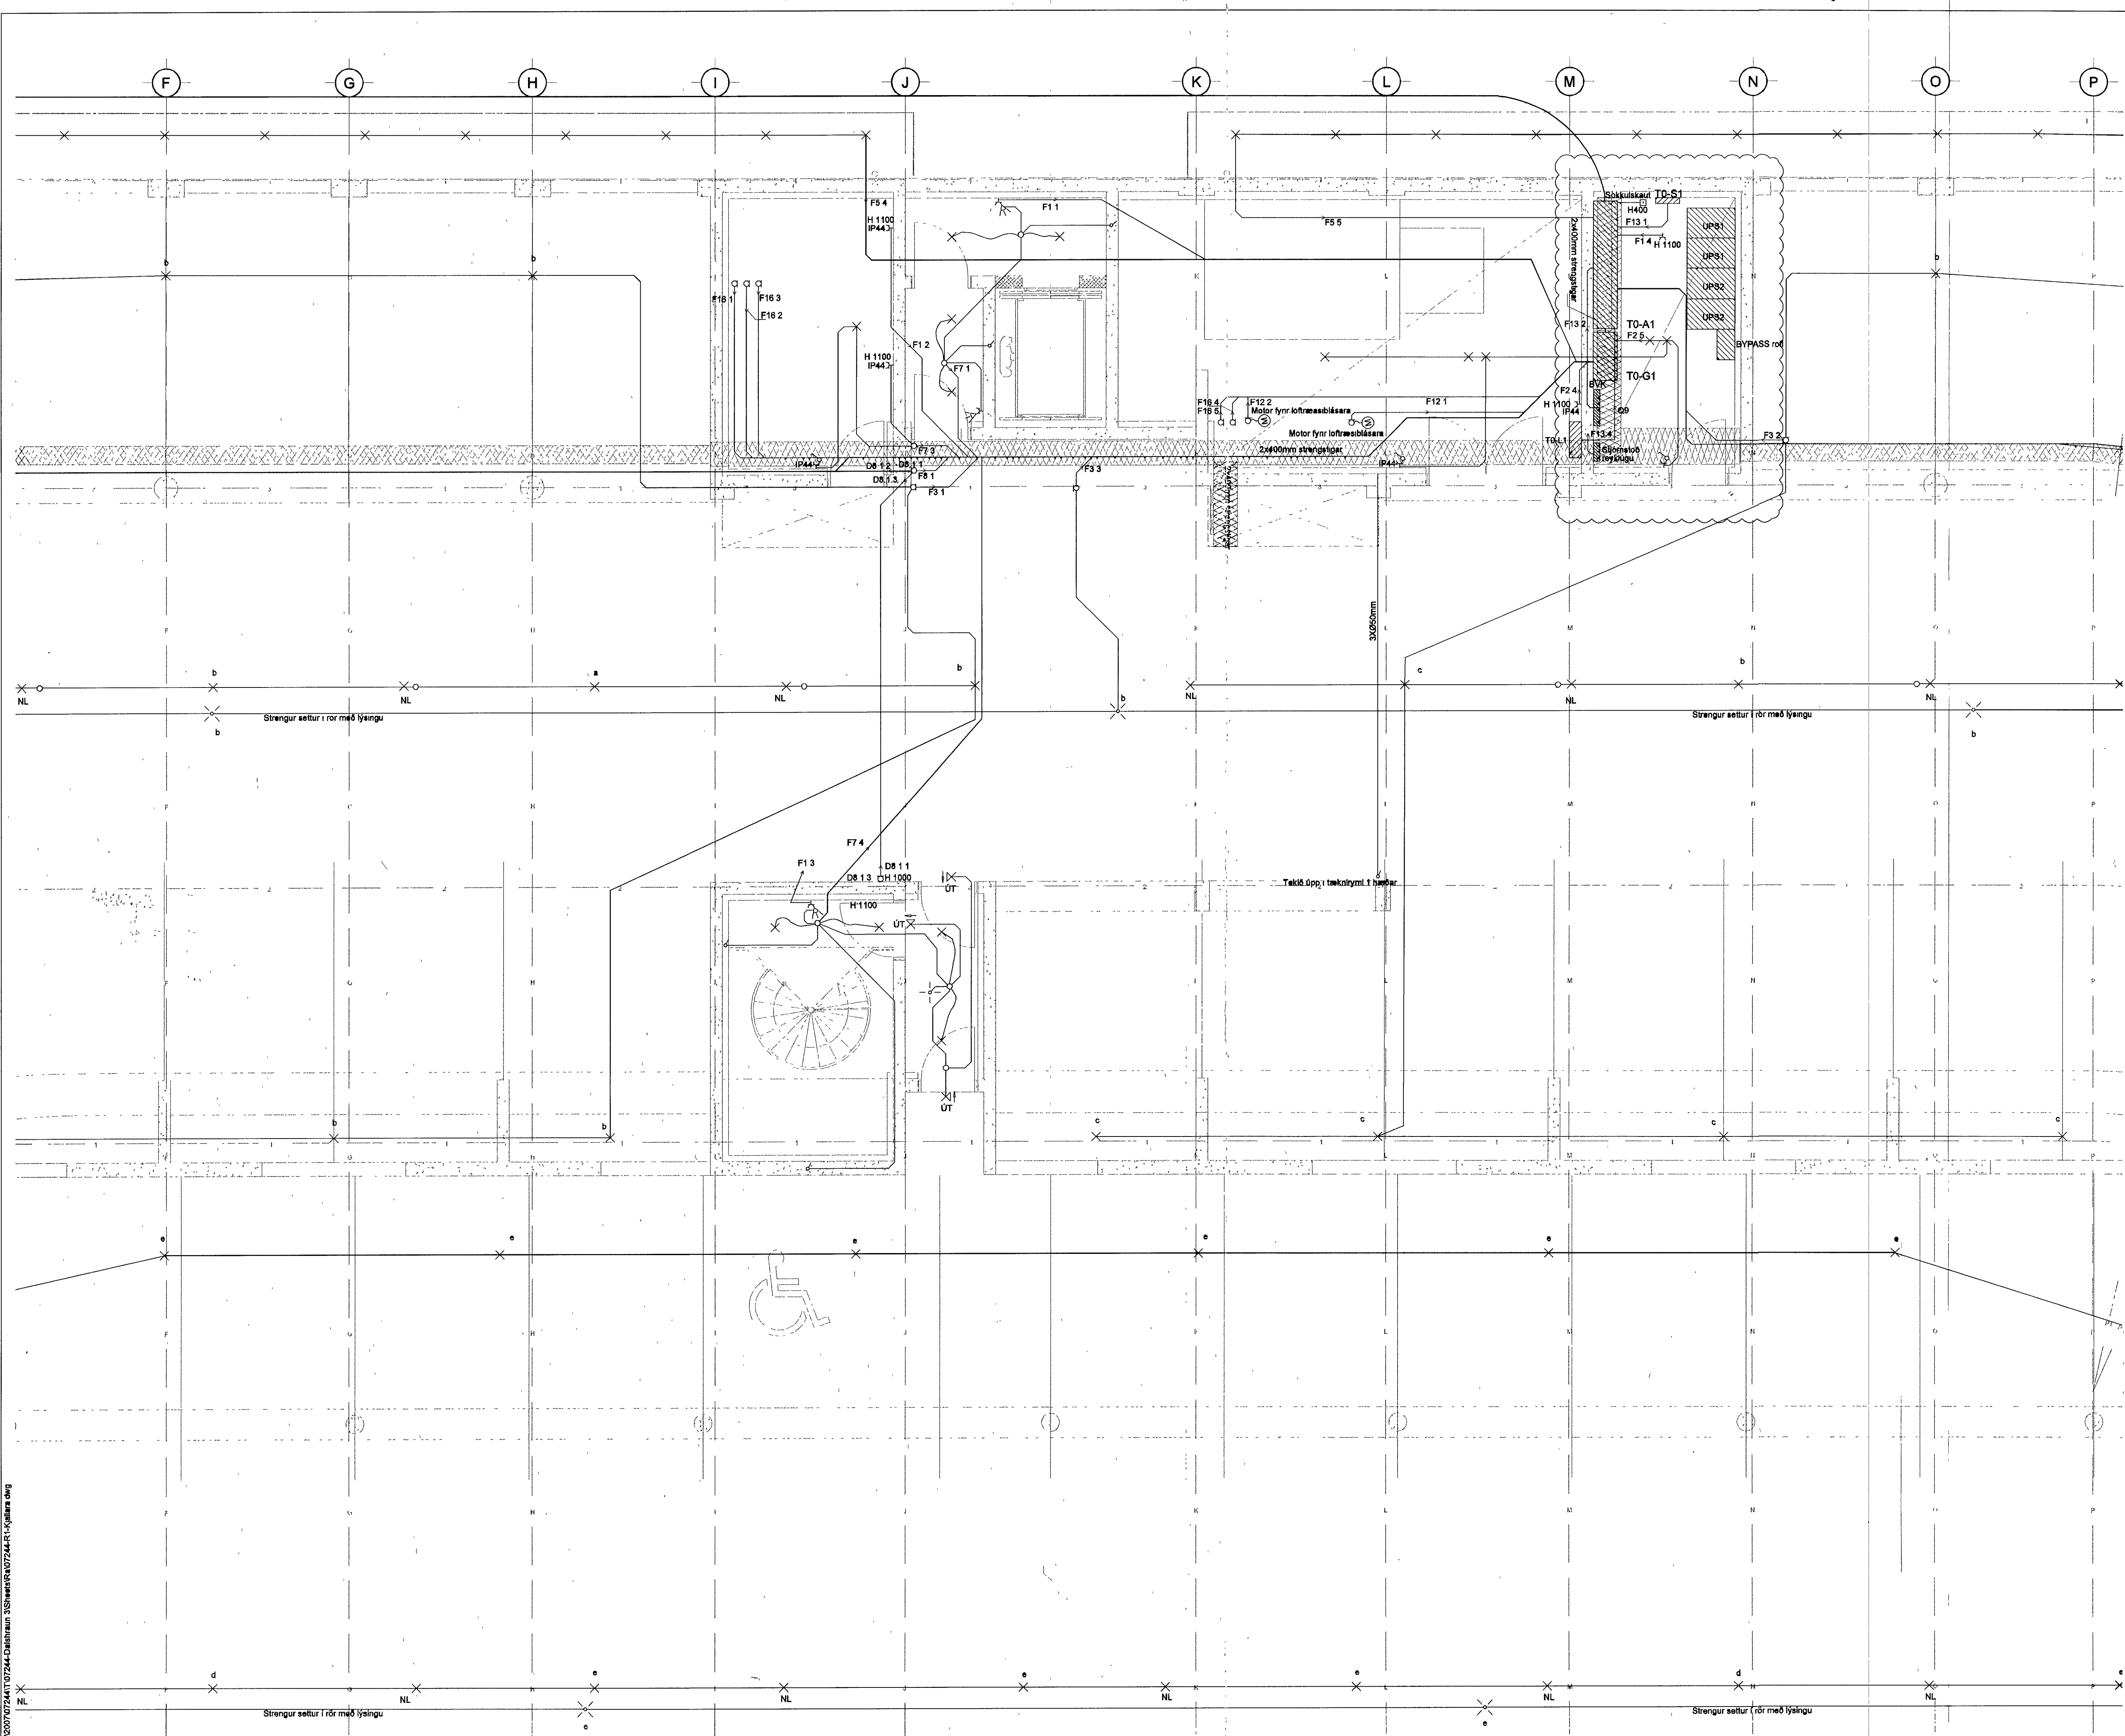

ÚTI
ARKITEKTAR
Jón Þor Þorvaldsson Al, FSS
Kl. 021256 7579

DALSHRAUN 3

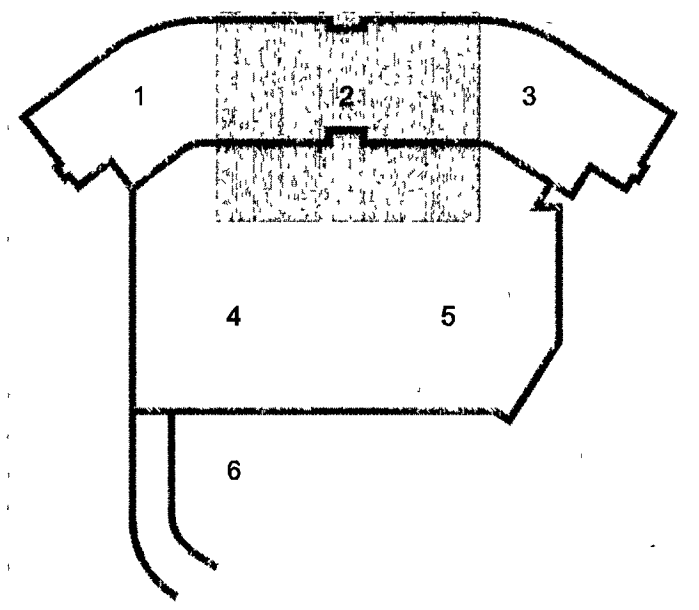

D	08 08 13	Uppbúðun búnaðar í toflurými	BSG/ÚAR
C	15 07 13	Greinar fyrir lafnakerfi	BSG/ÓG
B	11 06 13	Raffloagn samræmd lampaplani	BSG/ÓG
A	03 06 08	Merkingum broytt	VD/BSG
Útg	Dags	Skýring	Hanna Ö. Yrjarfari

VS

VERKFRÆÐISTOFA

BÆJARHRAUN 20 • 220 HAFNARFJÖRDUR • KENNIT 710796-2899
vab@vab.is • Sími 585 8600 • Fax 585 8610 • www.vab.is

Antun sérhönnuðar	Órn Guðmundsson	Kl. 220961 2739 • orn@vab.is
Verkiheiti	DALSHRAUN 3 HAFNARFIRÐI	
Verkihiuti	Rafkerfi Lágspenna kjallara Grunnmynd 2	
Hanna	Yrjarfari	Kvarði
VD	Tekna	VD
Dags	03 06 2008	07244
Verkefni	R1-02	1 50
Tekning	Útgáfa	/ A1
Útgáfa	D	Síða
		-

V:030707244/07244-Chairman 3SveinR07244-R1-kjallara.dwg