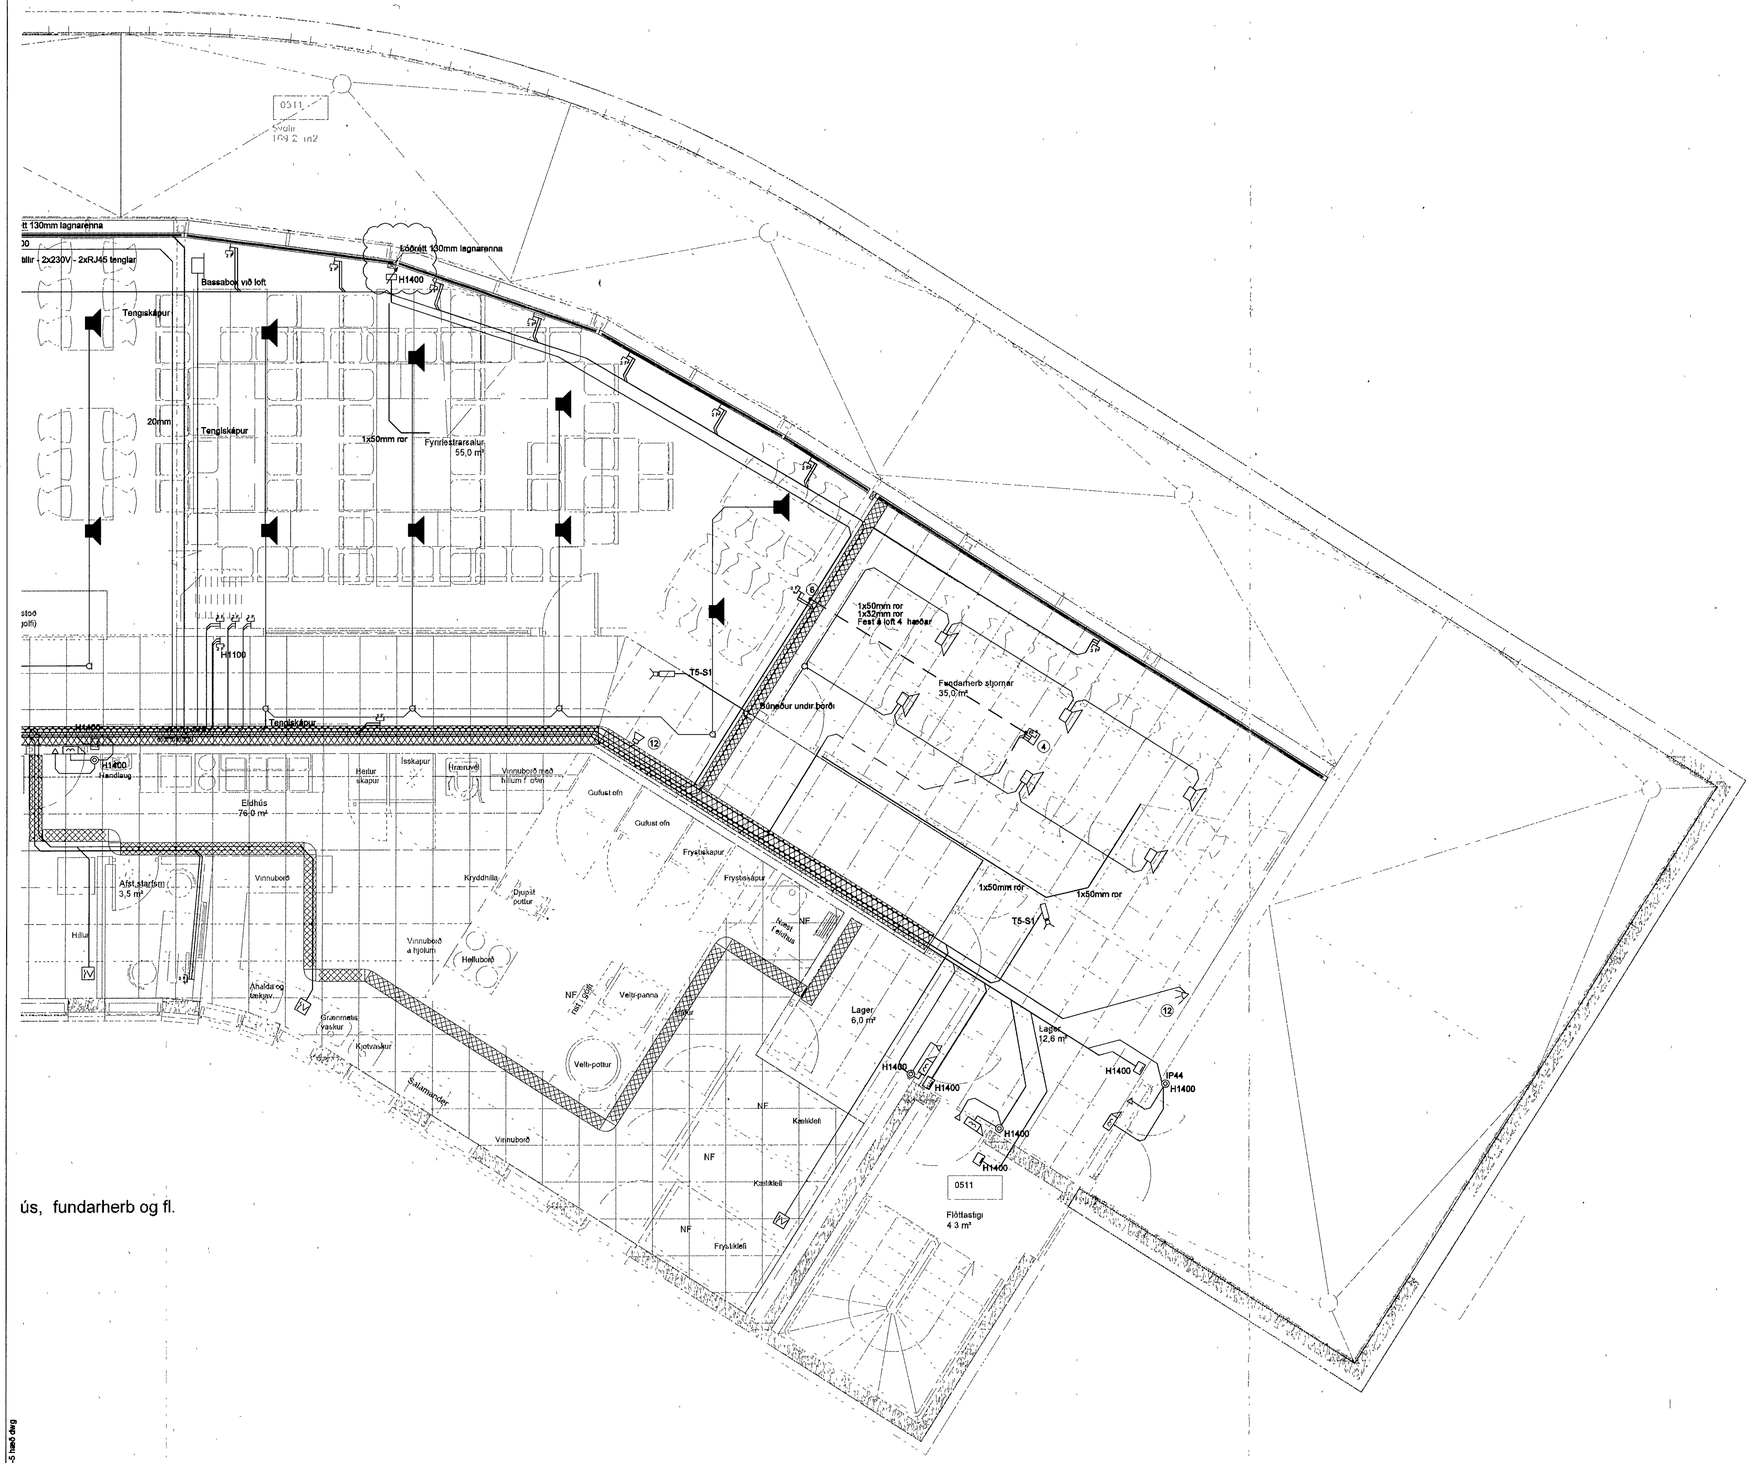

ús, fundarherb og fl.

V:\2007\07244\T\07244-Dalshraun 3\Sheets\Pkt\07244-R3-5 hæð.dwg

Byggingafulltrúi Hafnarfjarðar
Móttekið þann
04 SEP 2013

ÚTI INNI
ARKITEKTAR
Jón Þór Þorvaldsson Af, FSSÍ
Kt. 021256 7579

DALSHRAUN 3

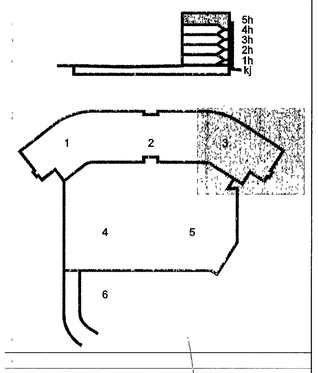

C	08 08 13	Myndavélar Stillir og tenglar færðir	BSG/JAR
B	17 07 13	Rör og göt í gólf v/gólfboxa	BSG/ÓG
A	12 07 13	Rör vegna gólfboxa	BSG/ÓG
Útg	Dags	Skýring	Hannað/Yfirfarið

VSB
VERKFRÆÐISTOFA

BÆJARHRAUN 20 • 220 HAFNARFJÖRÐUR • KENNIT 710796-2899
vsb@vsb.is • Sími 585 8600 • Fax 585 8610 • www.vsb.is

Ábyrgðarmaður
Örn Guðmundsson
Kt. 220961 2739 • orn@vsb.is

Verkheiti
DALSHRAUN 3
HAFNARFIRÐI

Verkhluti
Rafkerfi
Smáspenna 5.hæð
Grunnmynd 3

Hannað	Teiknað	Yfirfarið	Kvarði		Stöð
JAR	JAR	ÓG	1:50	/ A1	-
Dags		Verkefni	Teikning		Útgáfa
01.07.2013		07244	R3 053		C