
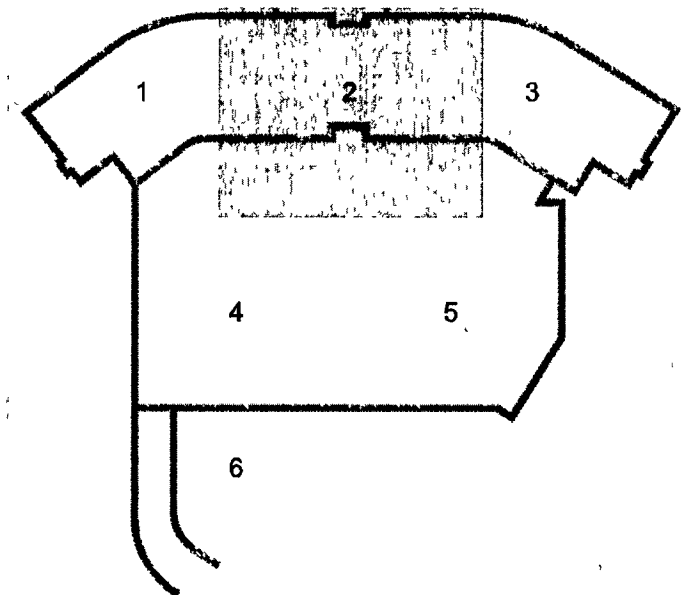


ÚTI  
ARKITEKTAR  
Jón Þor Þorvaldsson /  
Kt. 021256757

DALSHRAUN 3

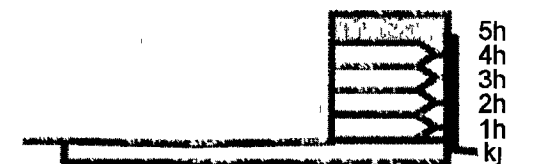

C	08 08 13	Myndavélar, stillir og tengjar færðir	BSG/JAR
B	12 07 13	Rör vegna göltboxa	BSG/ÖG
A	01 07 13	Skrifstofurým	JAR/ÖG
Útg	Dags	Skýring	Hannað/Yfirfarð

**VS**

VERKFRÆÐISTOFA

BEJARHRAUN 20 • 220 HAFNARFJÖRÐUR • KENNIT 710796-2699  
vab@vab.is • Smí 585 8600 • Fax 685 8610 • www.vab.is

Artun sérhönnuðar  
Örn Guðmundsson  
Kt. 2209612739 • orn@vab.is

Verkið er:  
**DALSHRAUN 3**  
**HAFNARFIRÐI**

Verkið er:  
Rafkerfi  
Smáspenna 5.hæð  
Grunnmynd 2

Hannað	VD	Teiknað	VD	Yfirfarð	BSG	Kvæði	1 50	/A1	Síða	-
Dags	03 06 2008	Verkið er:	07244	Tekning	R3 052	Útgáfa	C			