


Samykkt þann

26 JUL 2013

Byggingafultrúinn í Hafnarhöfði
F.h. Sigurður Steinar Jónsson

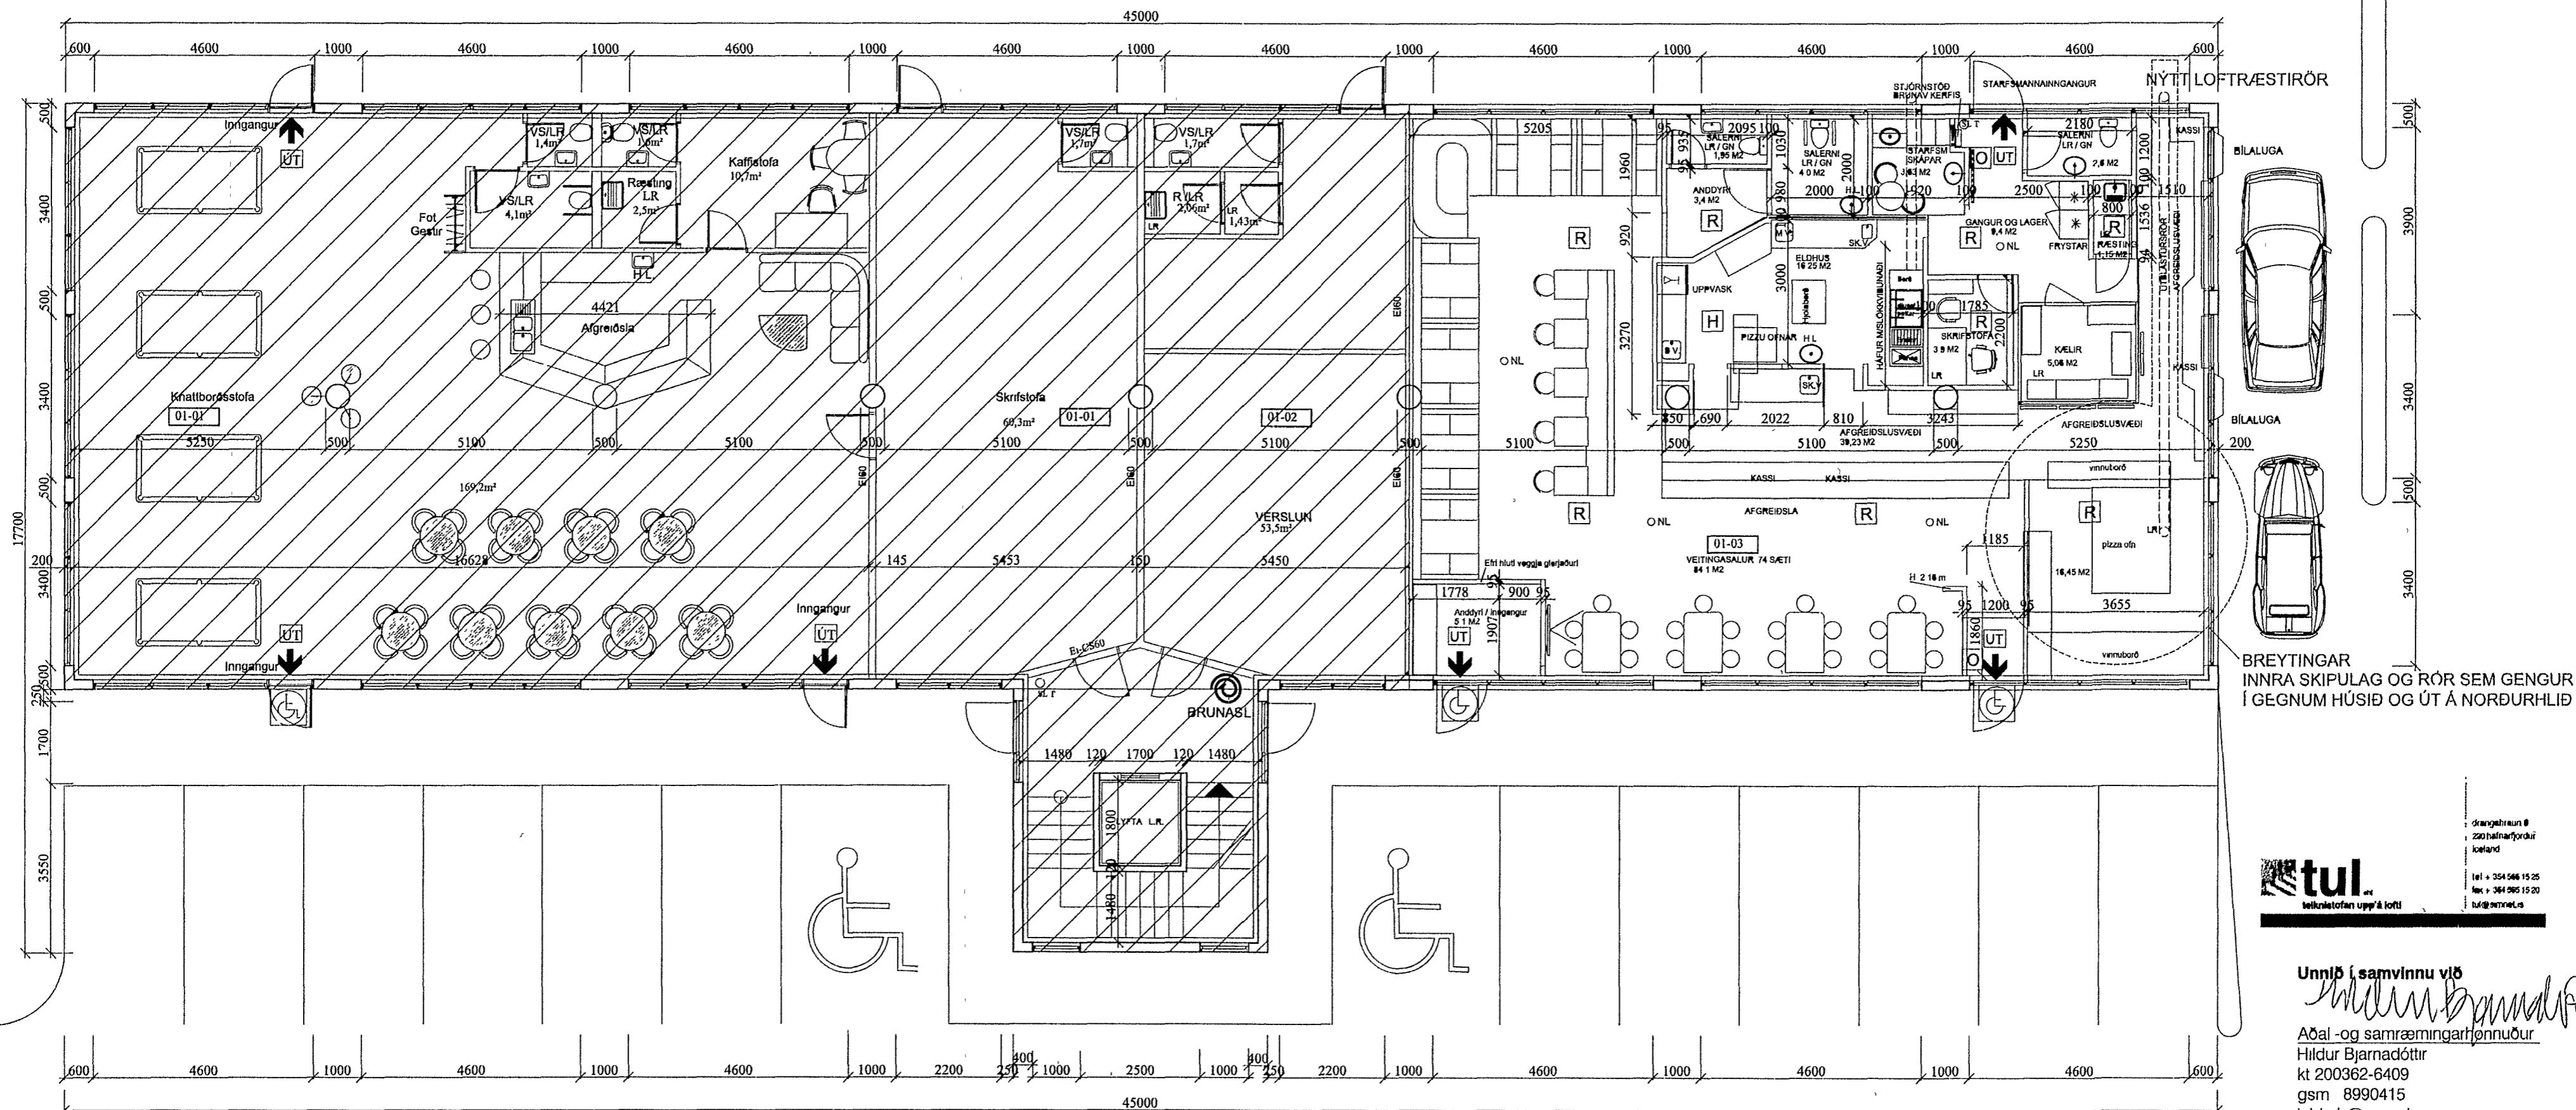

GRUNNMYND 1 HÆÐ

GREINARGERÐ

Staðsetning og lýsing

Um er að ræða atvinnuhúsnæði, það er rekin þar matslustaður með bílalúgu. Þúð er að setja upp pizzaöfn og loftræstingu frá honum. Sótt er um leyfi fyrr þeim áðurgerðu framkvæmdum. Loftræsting er vélræn, og útbílastursrönd er á norðurhlíð hussins. Rönd er úr stáli 200mm heildregið. Á þaki er hitaþolinn utsoxsmótur þetta er rými 01-03 austurenda.

Flatahraun 5
Landnúmer=
Staðgr nr =

172769
23700051

Brunavarnir.

Rýmið er eitt brunahólf, allar klæðningar skulu vera í flokki 1. Í rýminu er sjálfvirk brunavörðunarkerfi tengt viðurkenndri stjórnstöð, háfur yfir grillinu er með sjálfvirkum slokkvibúnaði, handslökkvibúnaði var komið fyrr í samráði við slokkvilið, flóttaleiðir eru 3, tvær á austur langhlíð, og ein á vesturlanghlíð um starfsmannangang. Handvirkir brunaboðar eru við starfsmannangang og aðalinnangang. Útljós og neyðarlýsing skal vera í öllum flóttaleiðum skv. 160 1 gr byggingarreglugerðar.

*Samp. bygg. og
vagn. þ. 10.07.2013*
HEILBRIGÐISEFTIRLIT
HAFNARFIJARDAR-
OG KÓPAVOGSSVÆÐIS
Gripstogi 7 - 110 Garðabí
Sara Elin Lúdvíková

FLATAHRAUN 5A

Aðalteikningar
Dags. 01.06.13
Verknr. 0905-01
Teikn. 01-02
Éfni. GRUNNMYND
Mkv. 1.100



Unnið í samvinnu við
Hildur Bjarnadóttir
Aðal- og samræmingarhönnuður
Hildur Bjarnadóttir
kt 200362-6409
gsm 8990415
hildurb@mmmedia.is