




Samþykkt þann

26 JUL 2013


Byggingafulltrúinn í Hafnarfirði
F.h. Sigurður Steinar Jónsson

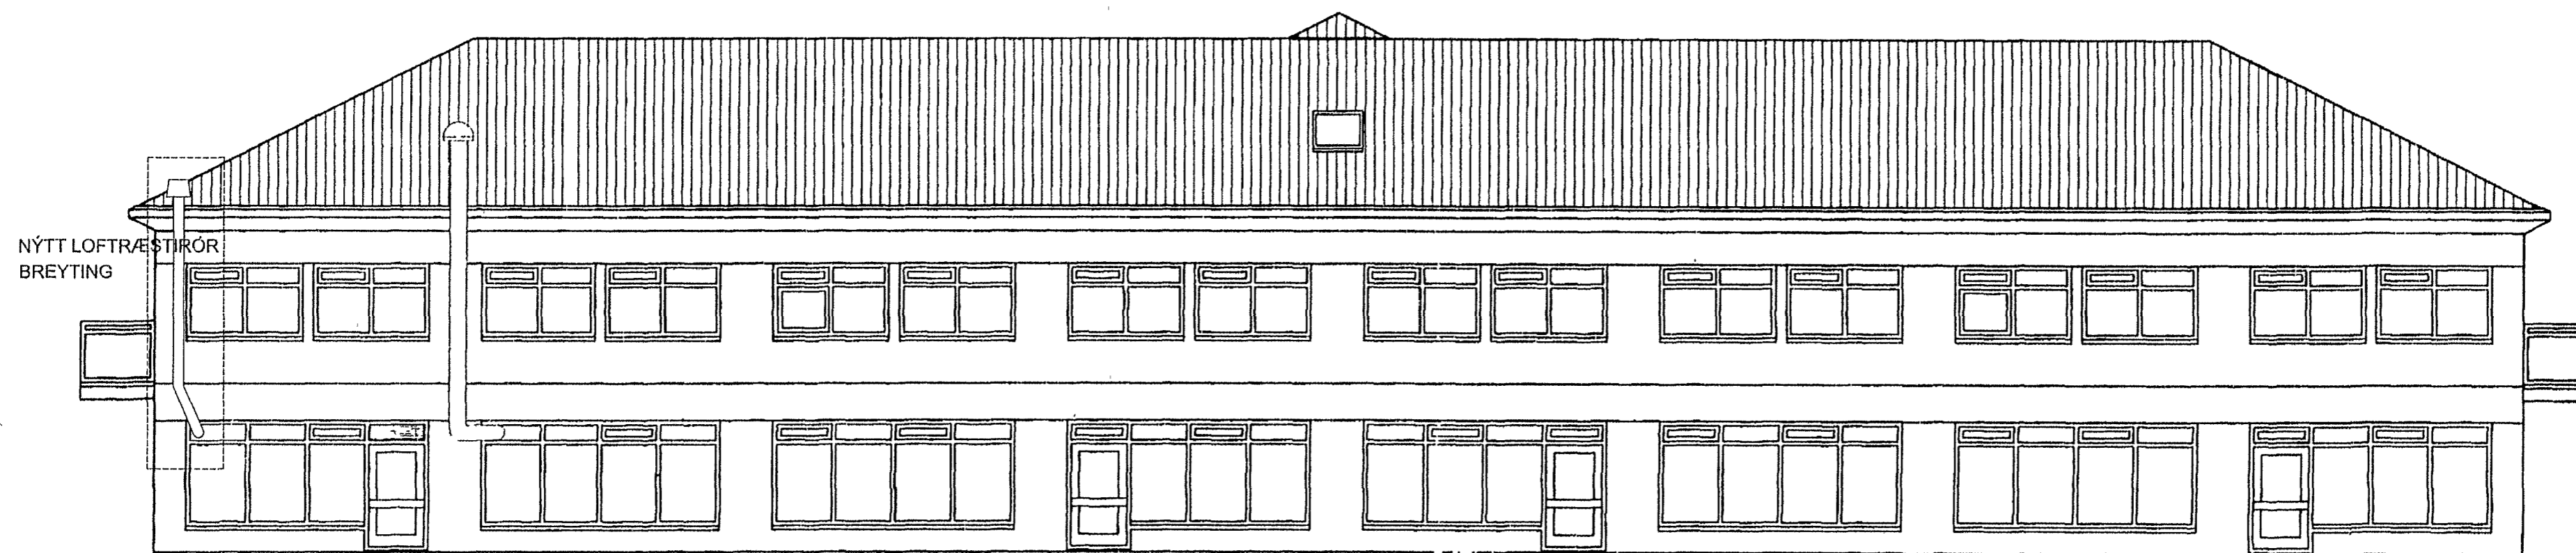

ÚTLIT NORÐUR MKV. 1:100.



ÚTLIT AUSTUR MKV. 1:100.

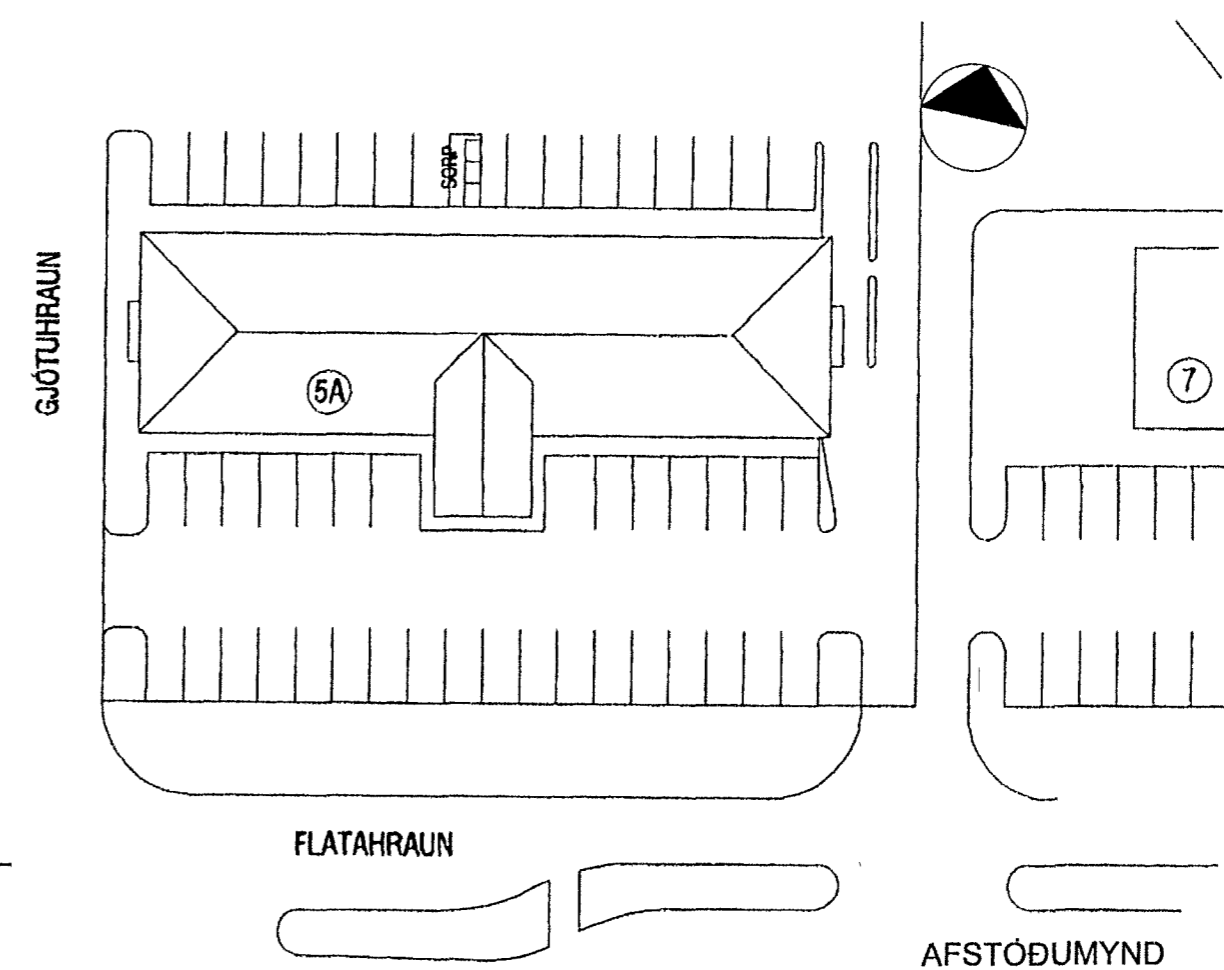

tul
teikningafyrir og löst

drangahraun 8
200 hafnarfordur
Íceland
tel + 354 566 15 25
fax + 354 566 15 20
tul@simnet.is

Unnið í samvinnu við

Hildur Bjarnadóttir
Aðal- og samræmingarhónnuður.
Hildur Bjarnadóttir
kt 200362-6409
gsm 8990415
hildurb@mmedia.is

FLATAHRAUN 5A

Aðalteikningar

Dags. 01.06.13

Verknr 0905-01

Teiknir 02-02

Efni ÚTLIT-AFSTADA

Mkv 1.100