


Samþykkt þann
 16. sep. 2013
 Byggingafulltrúinn í Hafnarfirði
 P/h. Hrölfur S. Gunnlaugsson

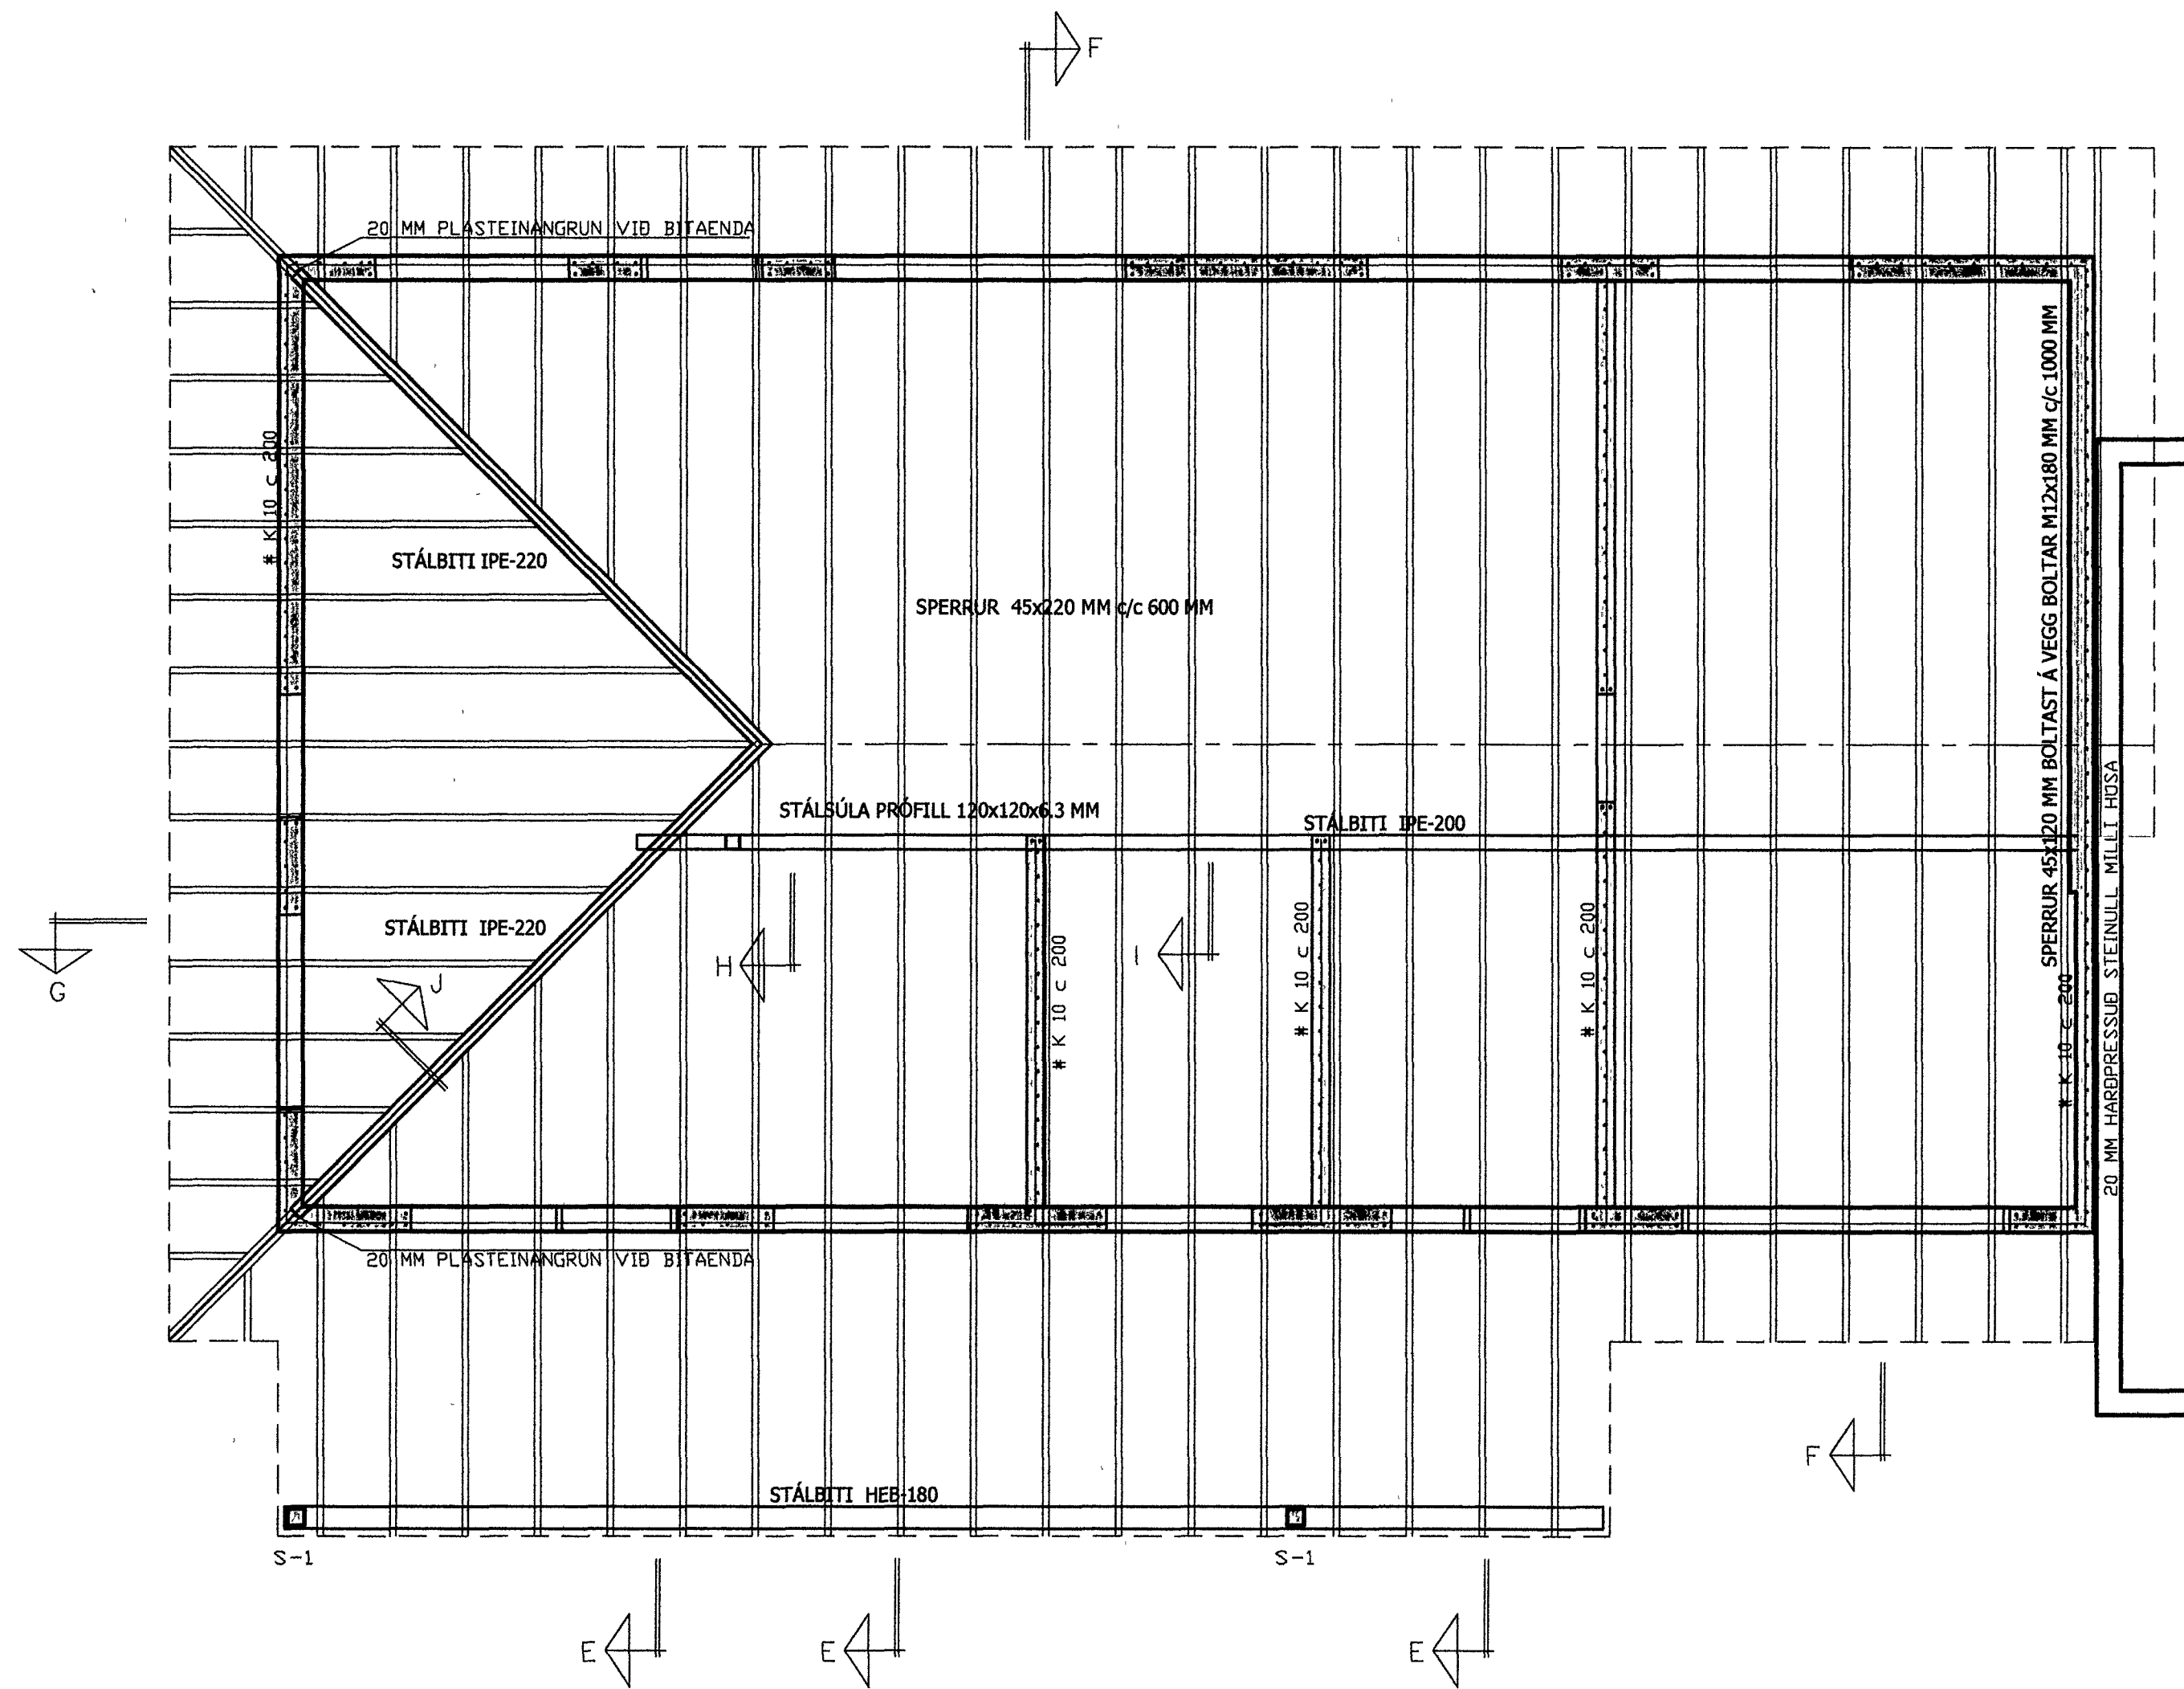

Breytingar		
A	sept.2013	breyting á burðarpól í þaki úr kraftsperrum í venjulegt sperrupak

FURUÁS NR.10, HAFNARFIRÐI

HERMANN ISEBARN MFI
 TEIKNISTOFA HAMRAVEK 82
 s 8487250 kt 050244-4319 netfang his@simnet.is

Mál	1:50	JÄRNBENT STEINSTEYPA ÞAKBITAR OG VEGGIR GRUNNMYND 2.HÆÐAR
Dags.	nov. 2012	
Blað	11	

Yfirfarið
 Hannað