
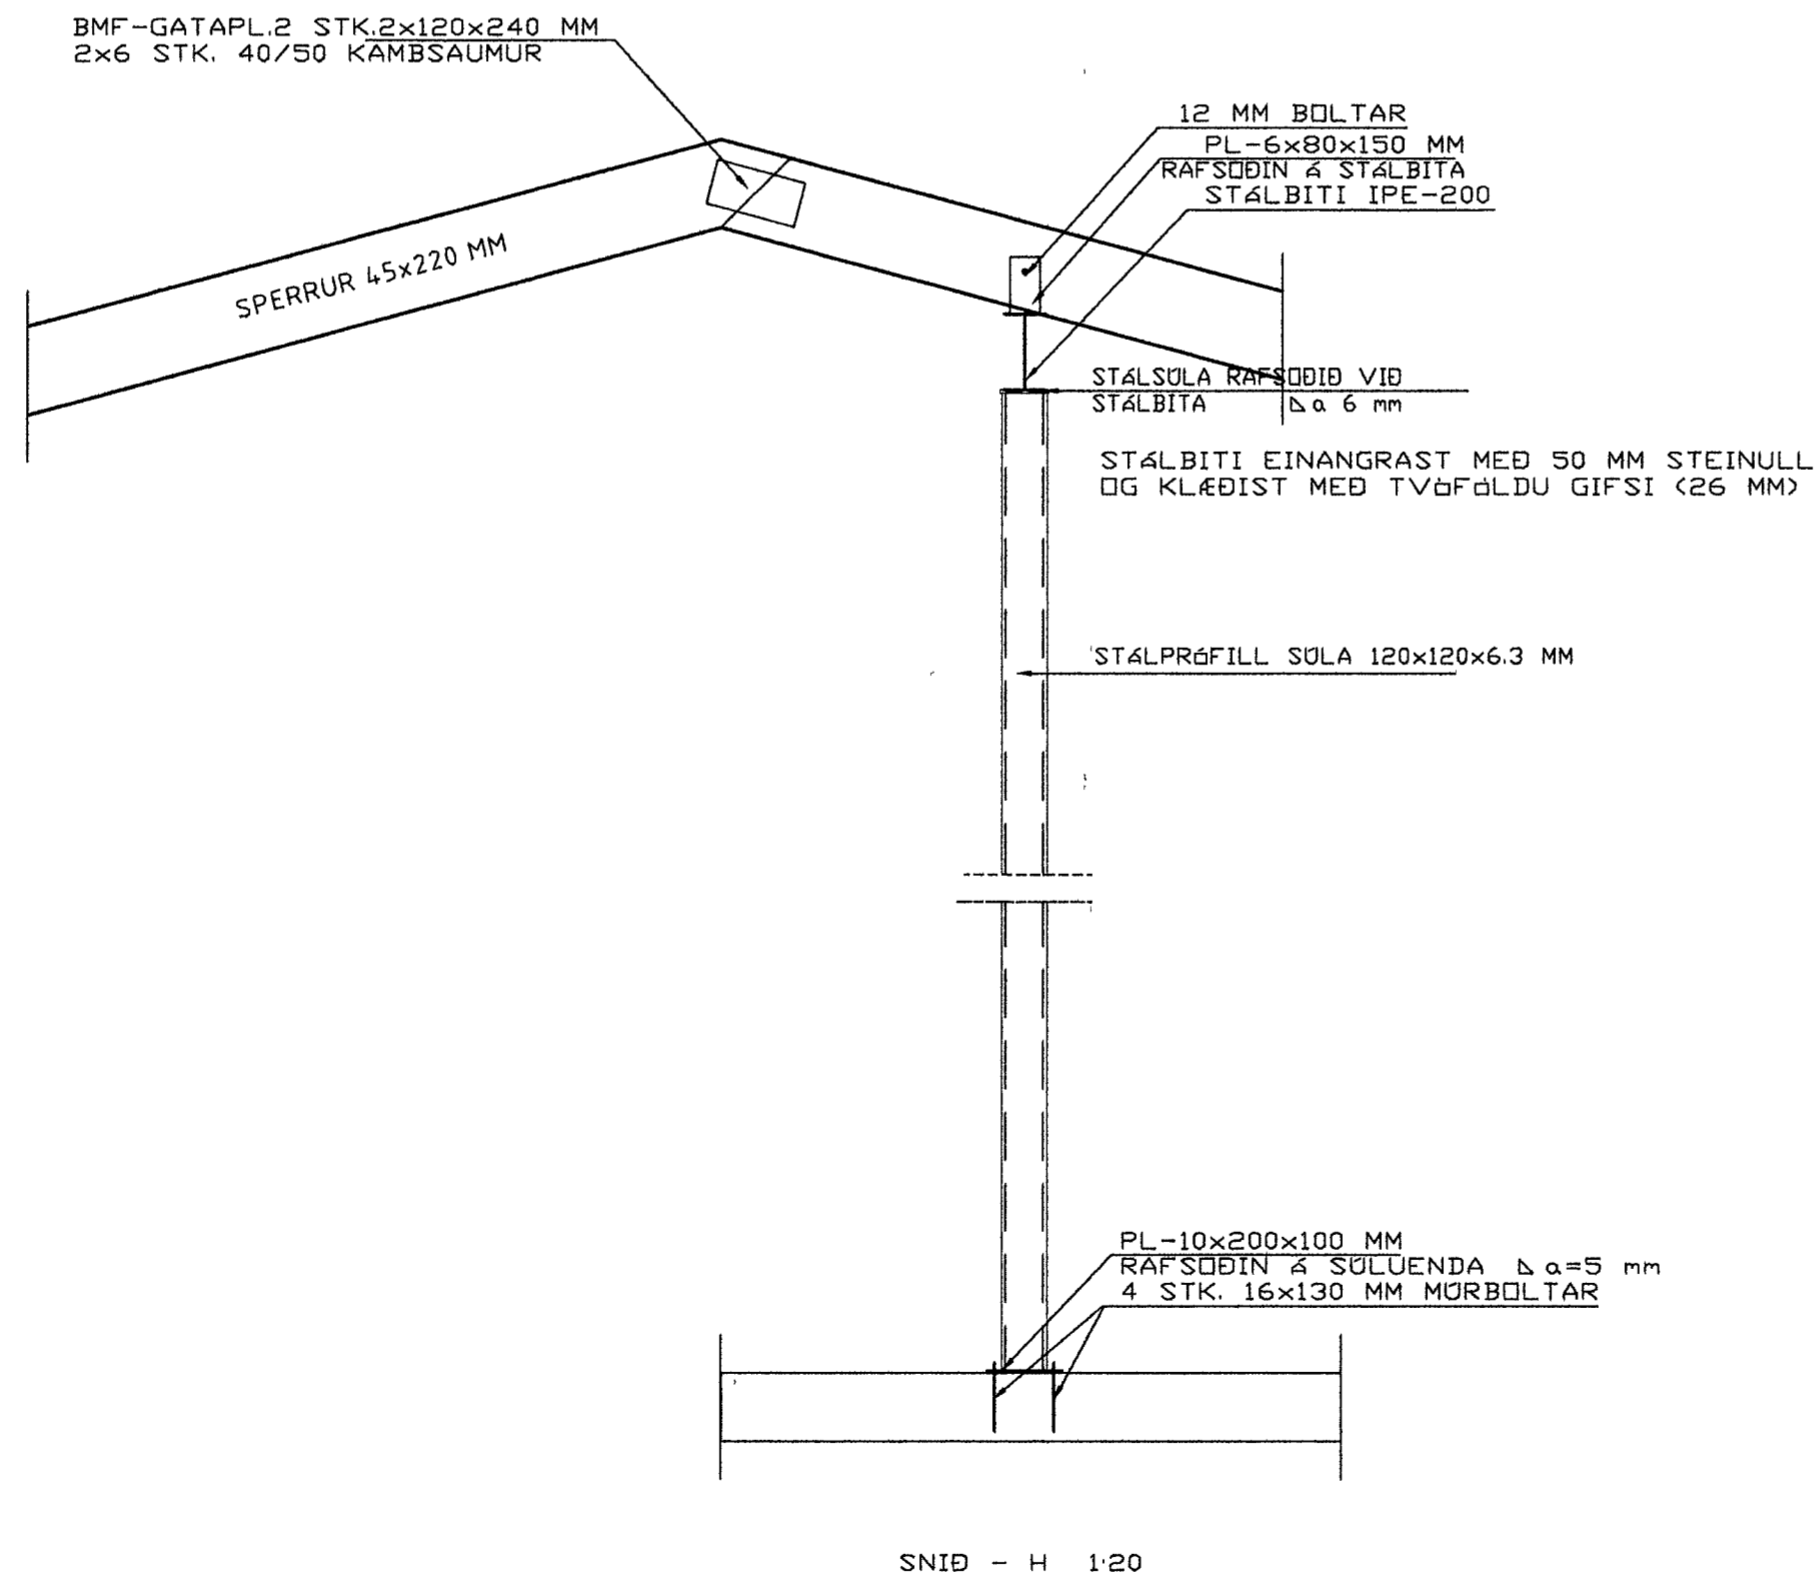


Samþykkt þann

16. sep. 2013

Byggingafulltrúinn í Hafnarfirði
Eh. Hrólfur S. Gunnlaugsson

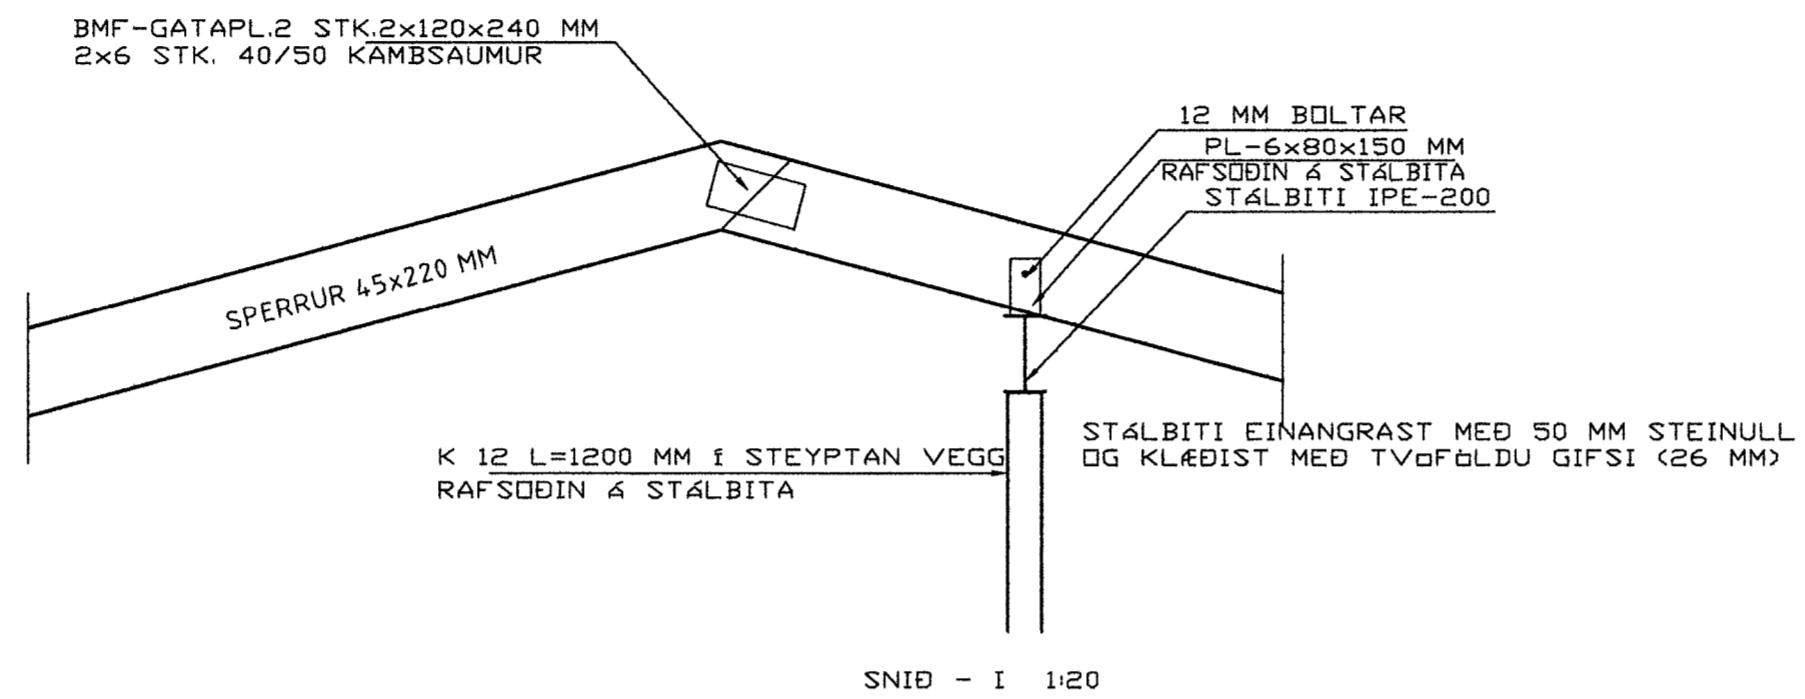

Breytingar

A	sept. 2013	breyting á bundarþoli í þaki úr kraftsperrum í venjulegt sperruþak

FURUÁS NR.8-10, HAFNARFIRÐI

HERMANN ISEBARN MTFI

TEIKNISTOFA HAMRAVÍK 02
s 0407250 kt 050244-4319 netfang his1@simnet.is

Mál	120	JÁRNBENT STEINSTEYPA
Dags	nóv. 2012	SNID
Blad	13	

Yfirfarid
Hannad