



Hraunvangur 7
Hrafnista Hafnarfirði
Staðgreinir: 43300010
Landnúmer: 120567

Logó er inn reyndarteikning vegna
umsóknar um vinnveitingarleyfi í núverandi
borðsal.
Fjöldi í sal 168 manns

Í húsinu er brunaviðvörkerfi tengt
viðurkenndri stjórnstöð og neyðálysing,
ÚT-ljós og brunaslöngur.
Staðsetning slokkvitækja í samráði við
eldvarnarefirlit.
Allar nýjar klæðningar eiga að vera í flokki 1
Óll gluggalaus rými verða loftræst.
Upphitun verður með hefðbundnu ofnakerfi
Í lofti verður niðurtekið hljóðdempandi
kerfislöft.

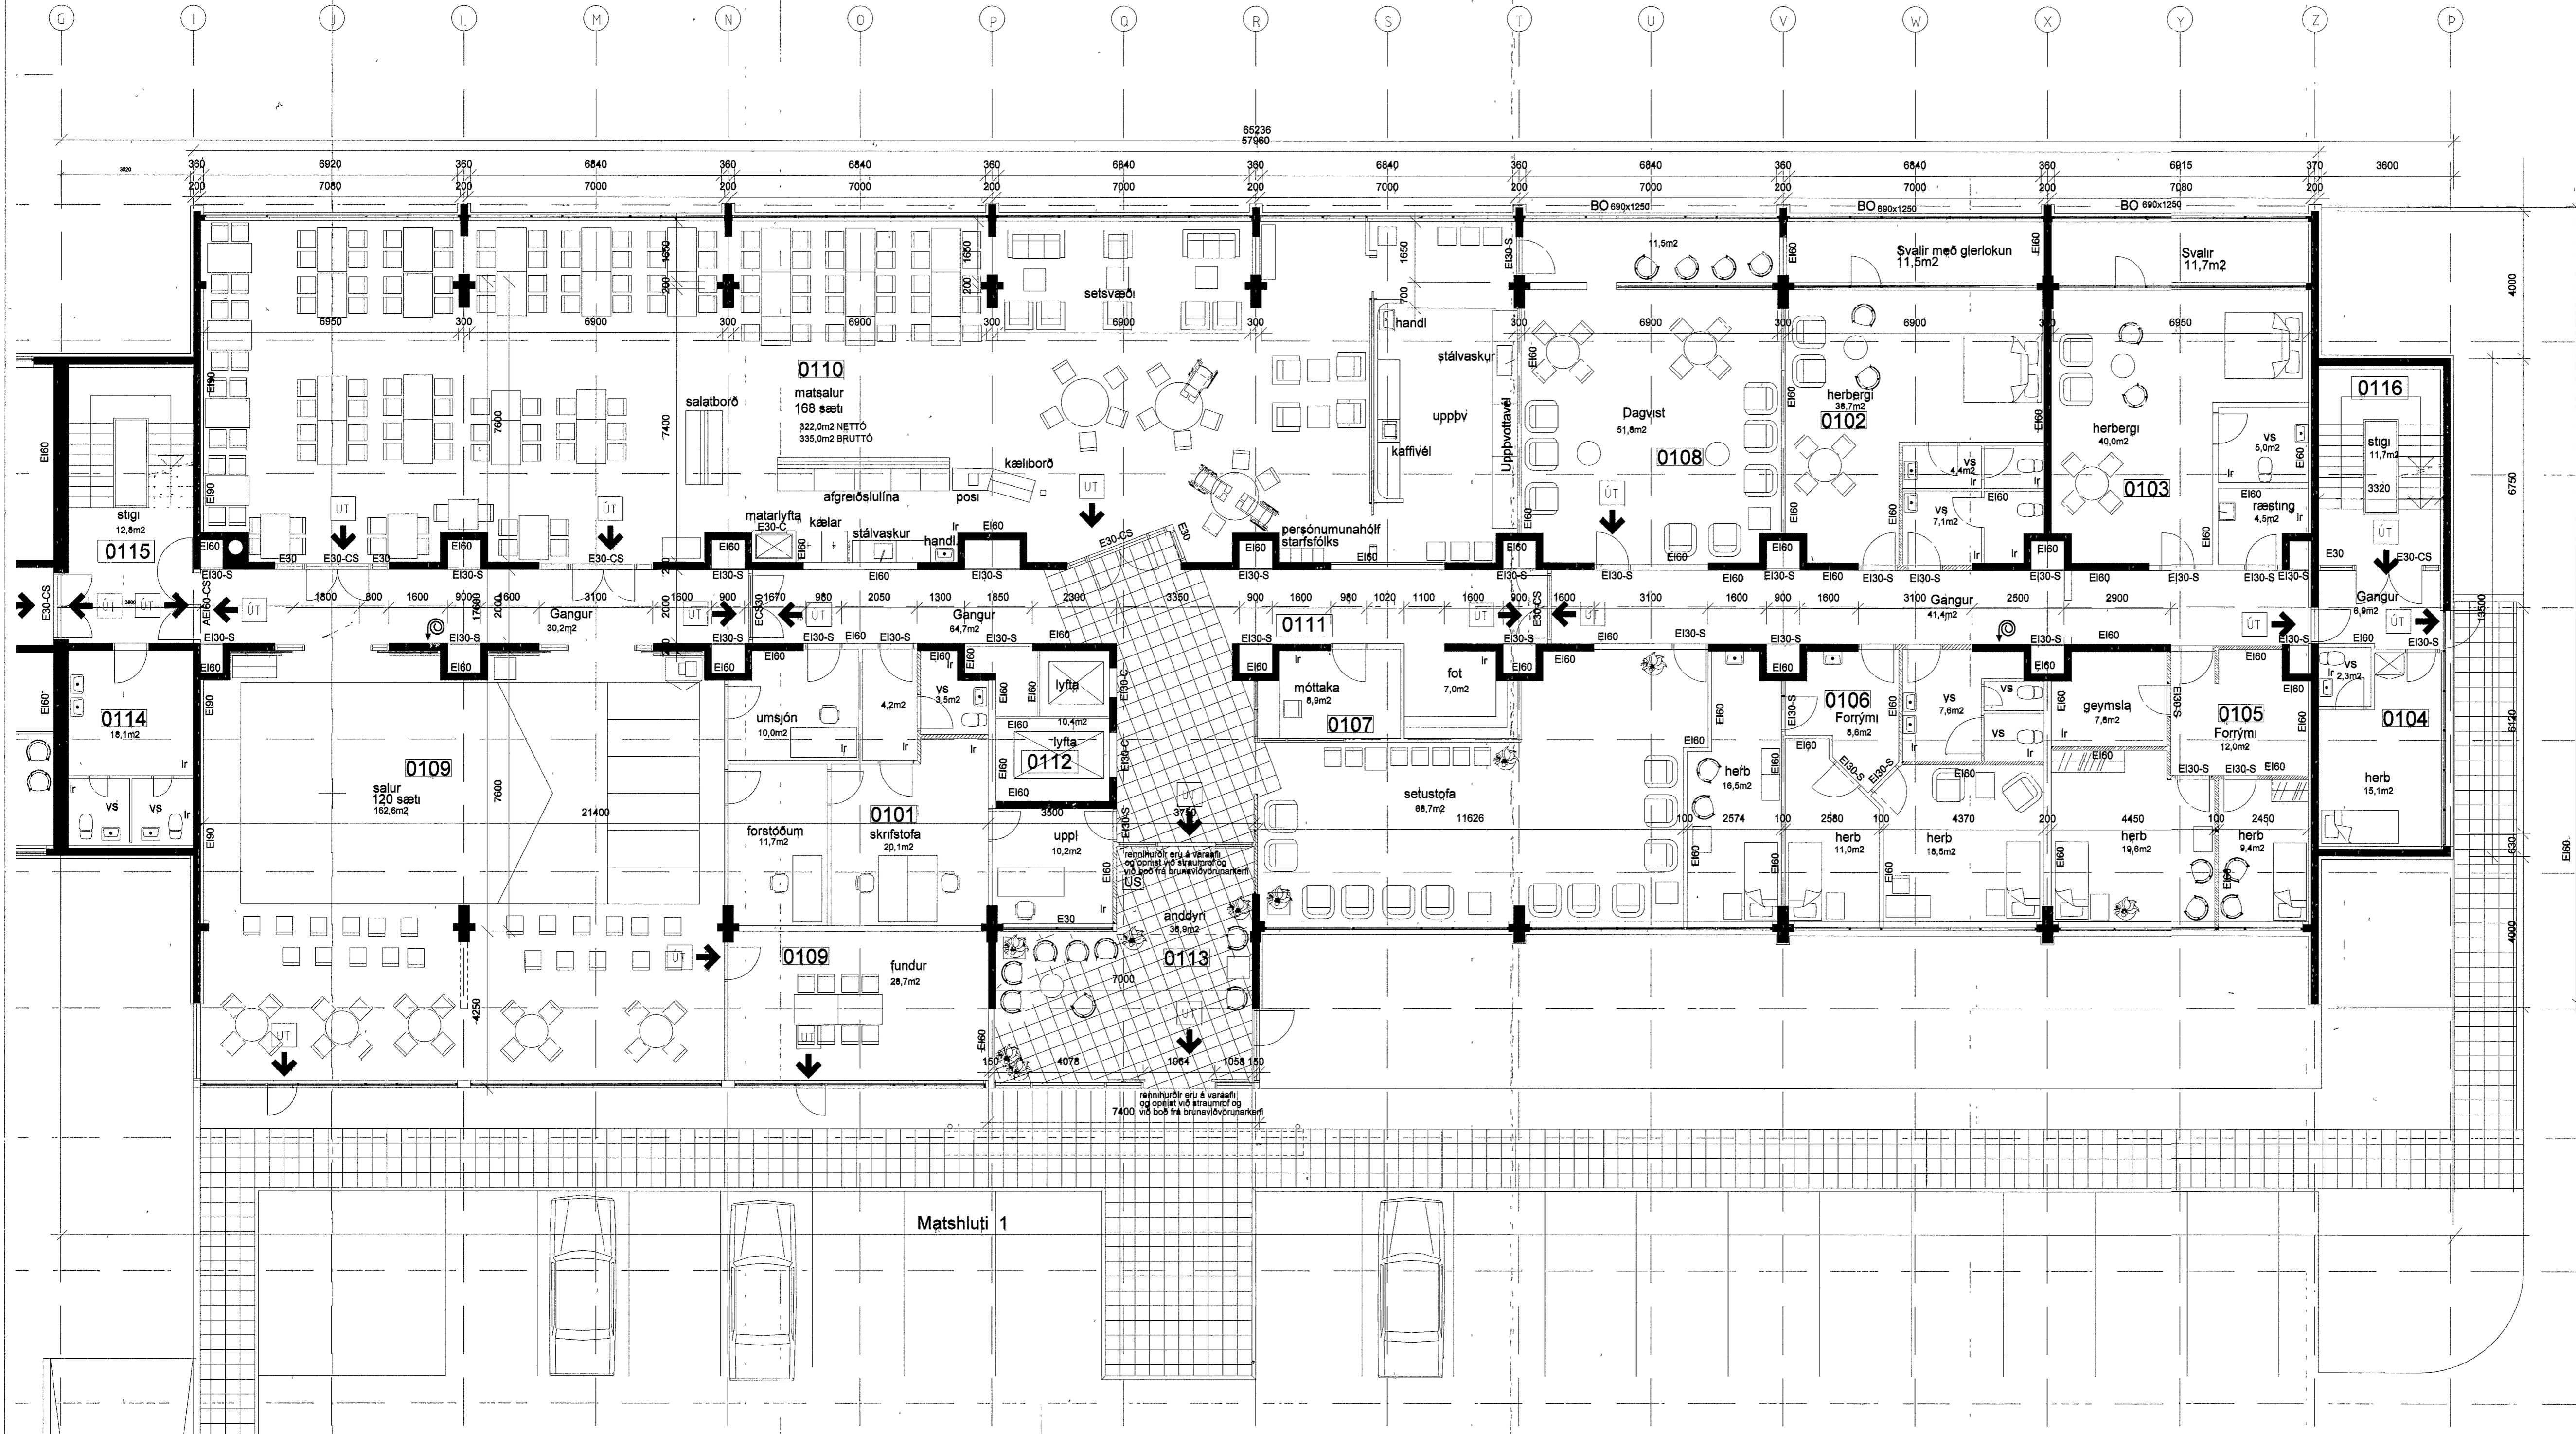

Matshluti 1

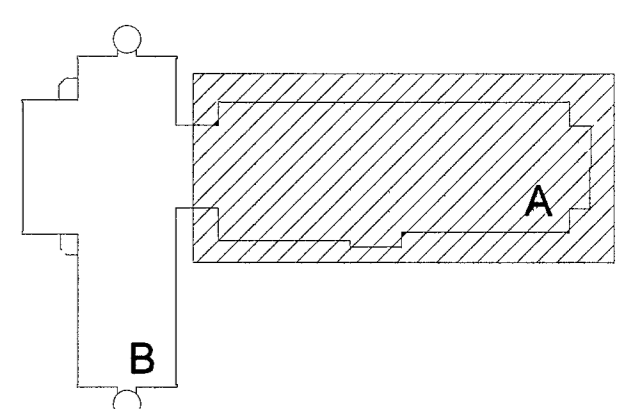

GRUNNMYND 1.HÆÐAR A-ÁLMA
1:100

Alfríður Þ. Þorvaldsson
Útg. Daga Skýring Br. af

Hrafnista Hafnarfirði
Hraunvangur 7
Grunnmynd 1. hæðar
A-álma

Teknað af	OKF	Dagsetning	12 09 2013
Yfirfar af	HG	Mælikvarði	1 100
Hálfdr. Guðmundsson 140548-2430 Freyr Frostason 170470-4869 Óddur Kr. Finnþorsson 280269-3229 Ragnar A. Þingsson 230103-4469 Samuel Guðmundsson 011063 4030		Faxafn 9 108, Reykjavík tlf. 440703 - 2590 sími 545 1600 fax 5451616 thg@thg.is www.thg.is	
Verknumur		05-01-A	Utgáfa

19. sept 2013
HELLBRIGDISEFTIRLIT
HAFNARFIJARDAR-
OG KÓPAVOGSSVÆÐIS
Gardatorgi 7 - 210 Gardabæ
Yfirfarið af brunahönnuði
VSI

